



| | |
|---------------------|---------------|
| 2.2x2.2 Ei,600cm | Brunalokanir |
| GN | Gólfniðurfall |
| LR | Loftræsting |

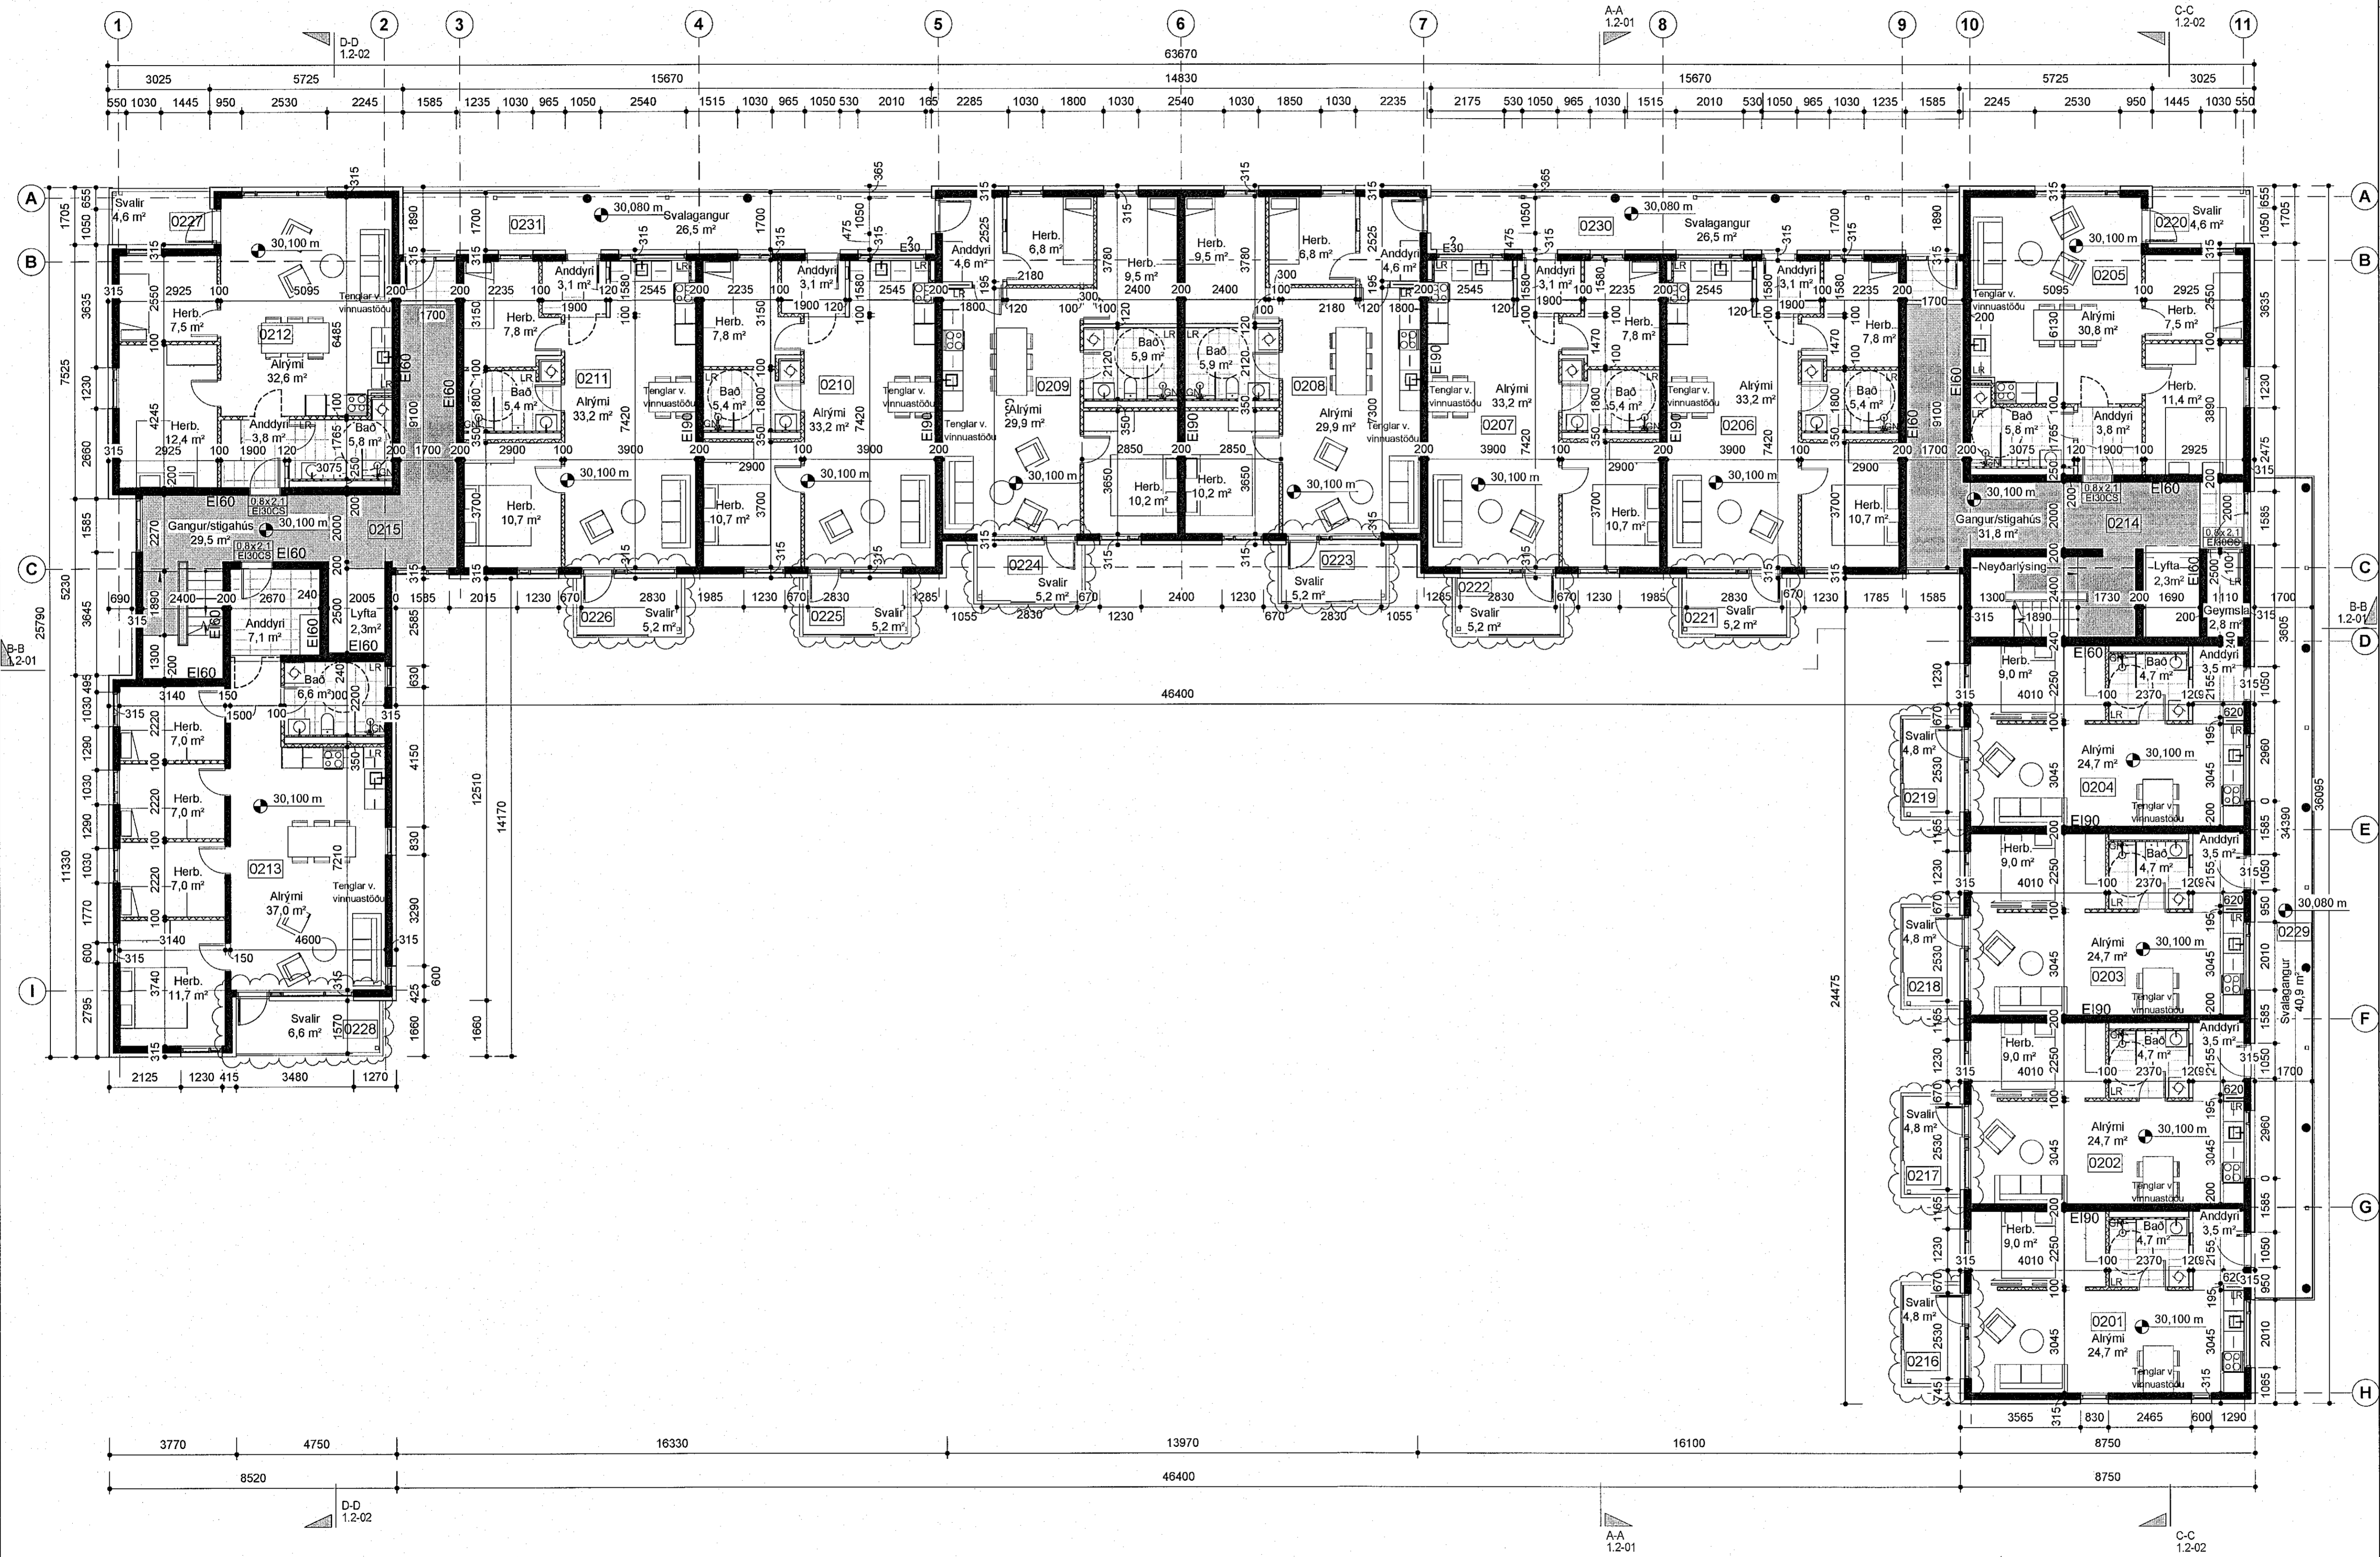

B 25.10.2022 AI Svalahurðum og svólum speglað, svalaveggur hækkar
A 31.05.2021 HI Br.v.athugas.b.fulltrúa

315 09.06.2022

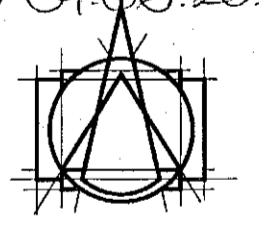

T.ark
ARKITEKTAR
HÁTÚNS 2b - 105 REYKJAVÍK
Sími: 540 5700
tark@tark.is - www.tark.is

VERKNETI
Nónhamar 1-3, 221 Hafnarfj.
Fjölbýlishús, mhl 01
Aðaluppdrættir

VERK
Grunnmynd 2.hæð

MÁL: 1: 100
HAFNAÐ: AA
YFIRFARIR: ISC
VERKINGMER: FL TEIKNINGANÖMUR ÖTG

DAÐS: 07.05.2021
TEIKNAD: H/I/L

753-16 04 1.1-21 B

