



2,2x2,2 Ei60/Csm	Brunalokanir
GN	Gólfniðurfall
LR	Loftræsting

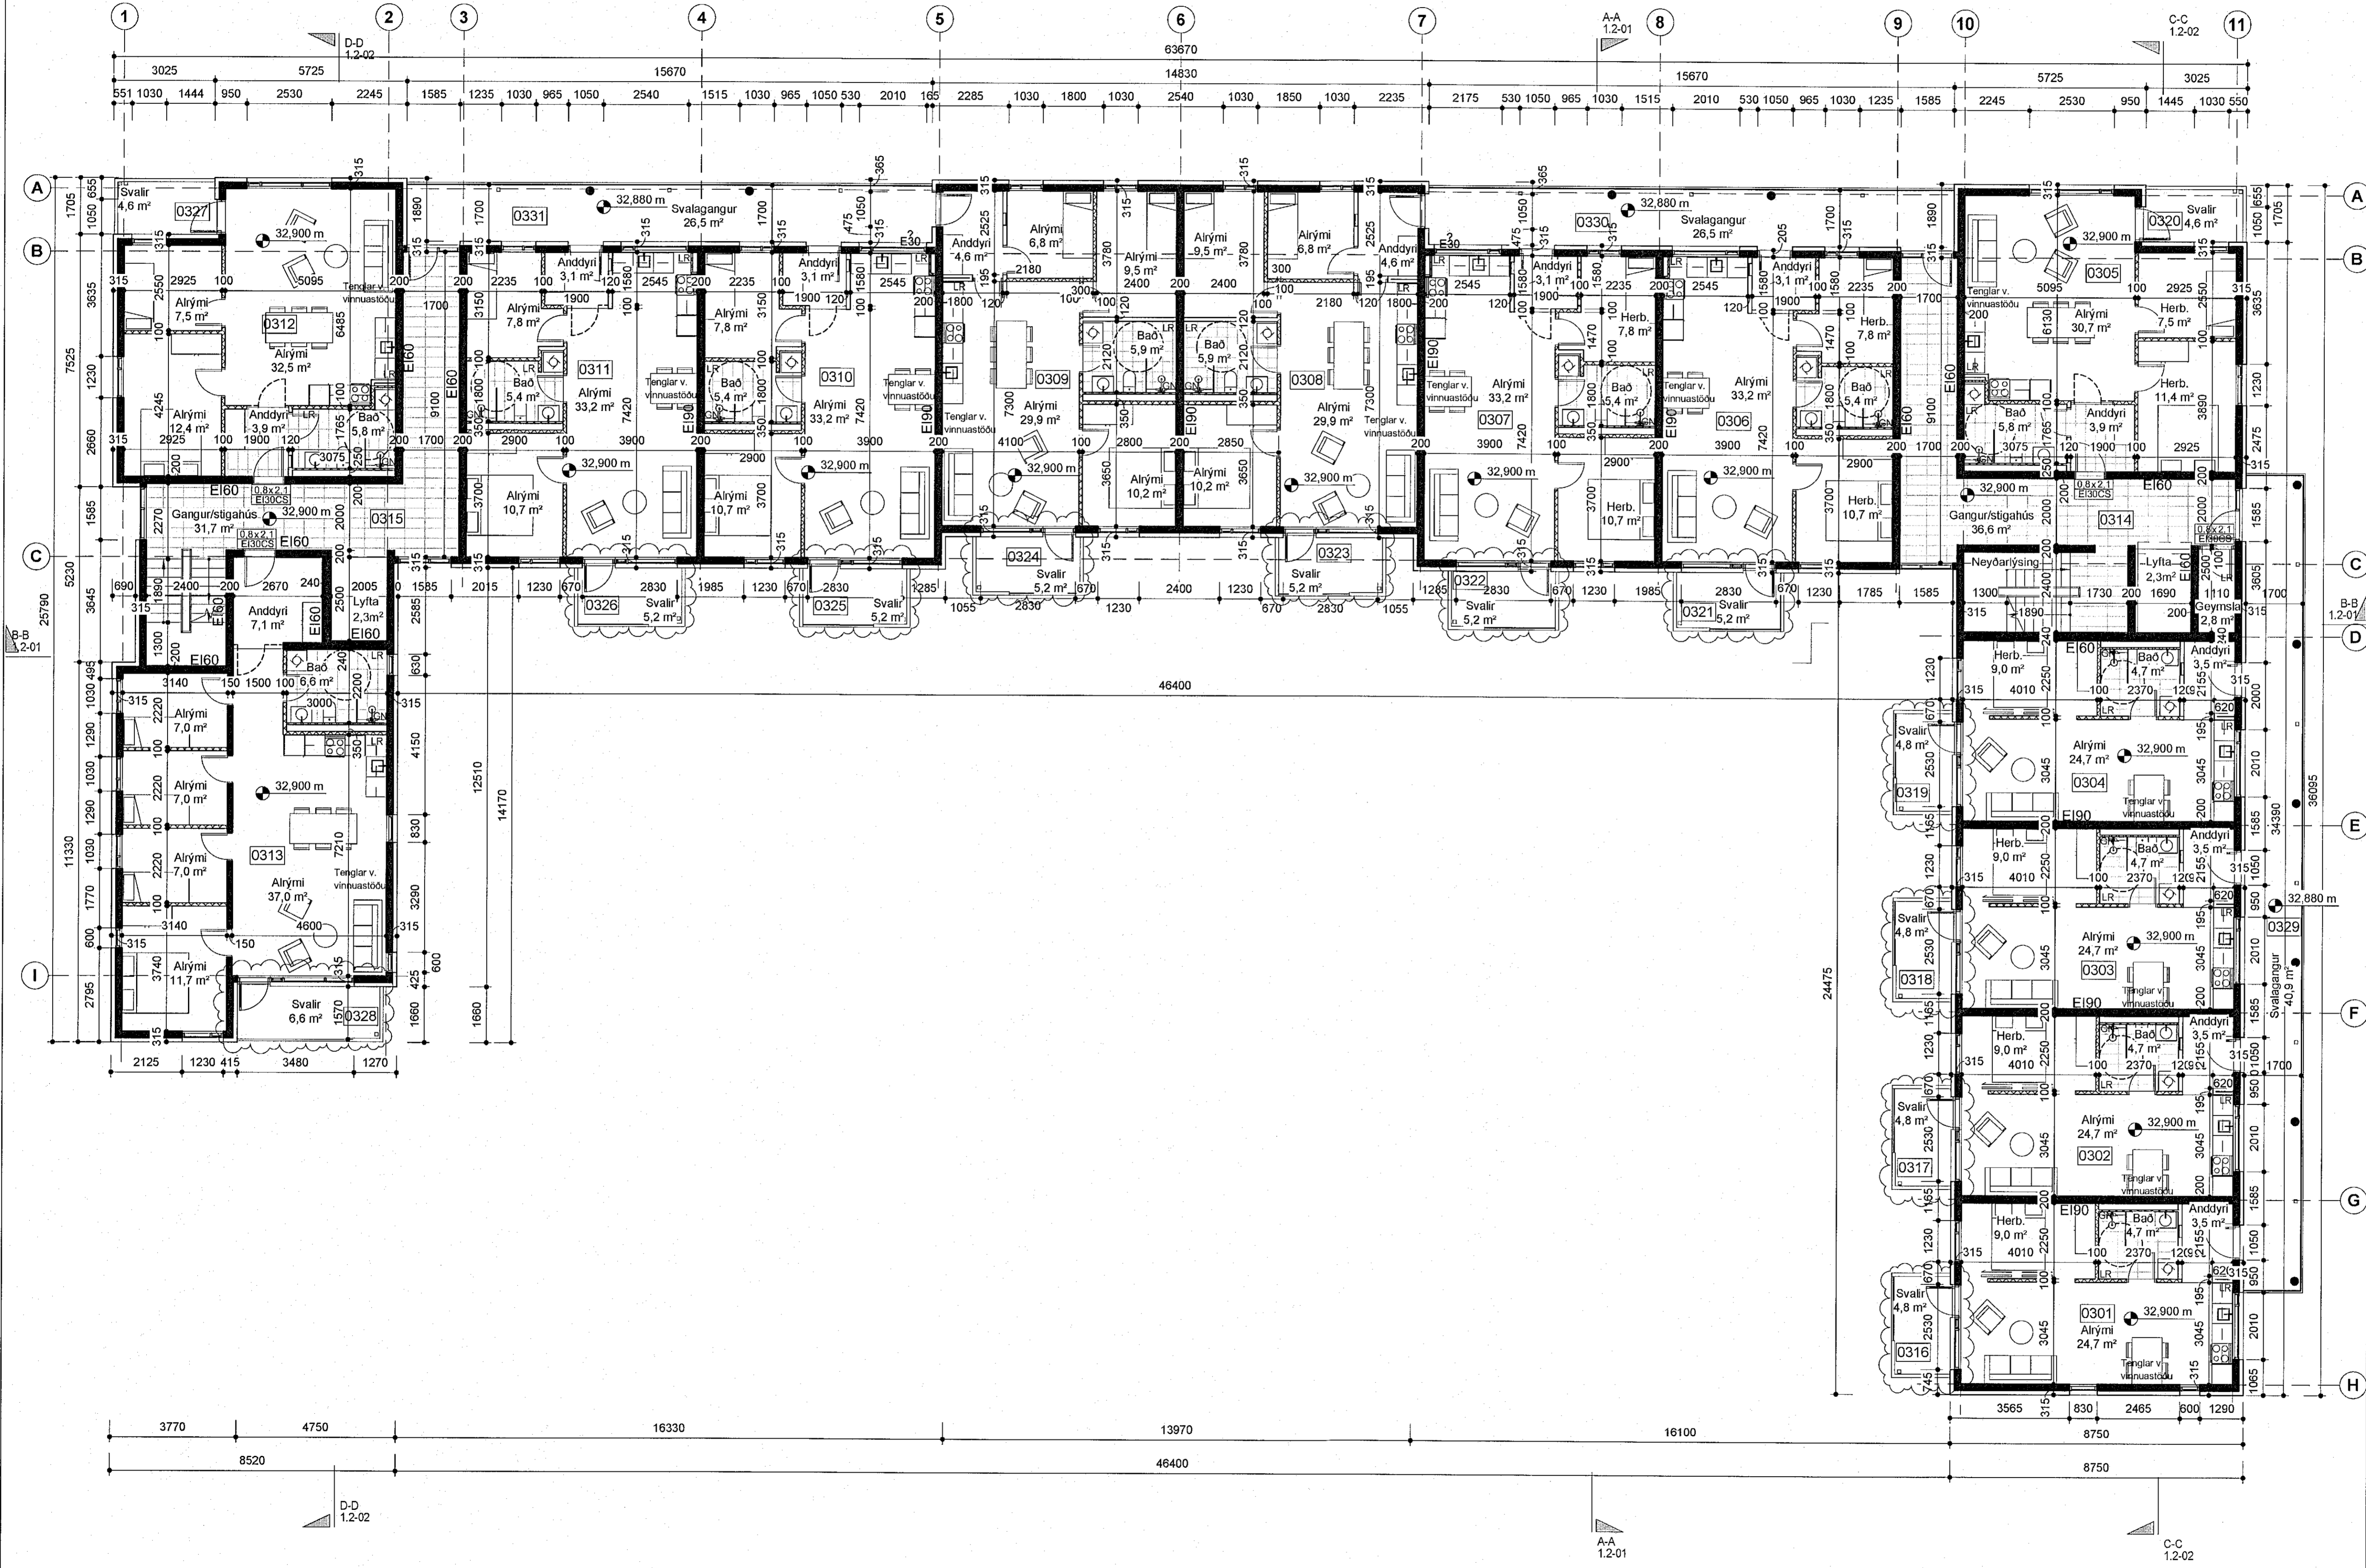

B 25.10.2022 AI Svalahurðum og svólum speglad, svalaveggur hæskar  
A 31.05.2021 HI Br.v.athugas.b.fullrúa  
BRYTJINGAR

SHS 09.06.2022

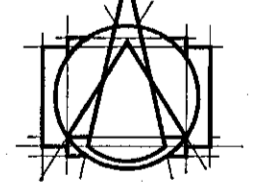

**Tark**  
ARKITEKTAR  
HÁITUN 2B - 105 REYKJAVÍK  
Sími: 540 5700  
tark@tark.is - www.tark.is

VERKHEITI  
**Nónhamar 1-3, 221 Hafnarfj.  
Fjölbýlishús, mhl 01  
Aðaluppdrættir**  
VERK  
**Grunnmynd 3.hæð**

MÁL: 1 : 100  
HANNAD: AA  
VERKFRÁÐI: ISC  
VERKNUMER: 753-16

DAGS: 07.05.2021  
TEIKNAD: H/VIL  
FL. TEIKNINGANUMER: 04  
OTG: 1.1-31 B

SAMÞ. Ásgjör Ágústsson / Arkitekt MAA SAMRÁK 10.060161-6429

Öll rit og öfl tekið til gæta. Öll hluta eða heild, er það sambýkt hlutlaus, skv. ákveðnum höfundarskiptum.