



2.2x2.2 El.60Ccm	Brunalokanir
GN	Gólfniðurfall
LR	Loftræsting

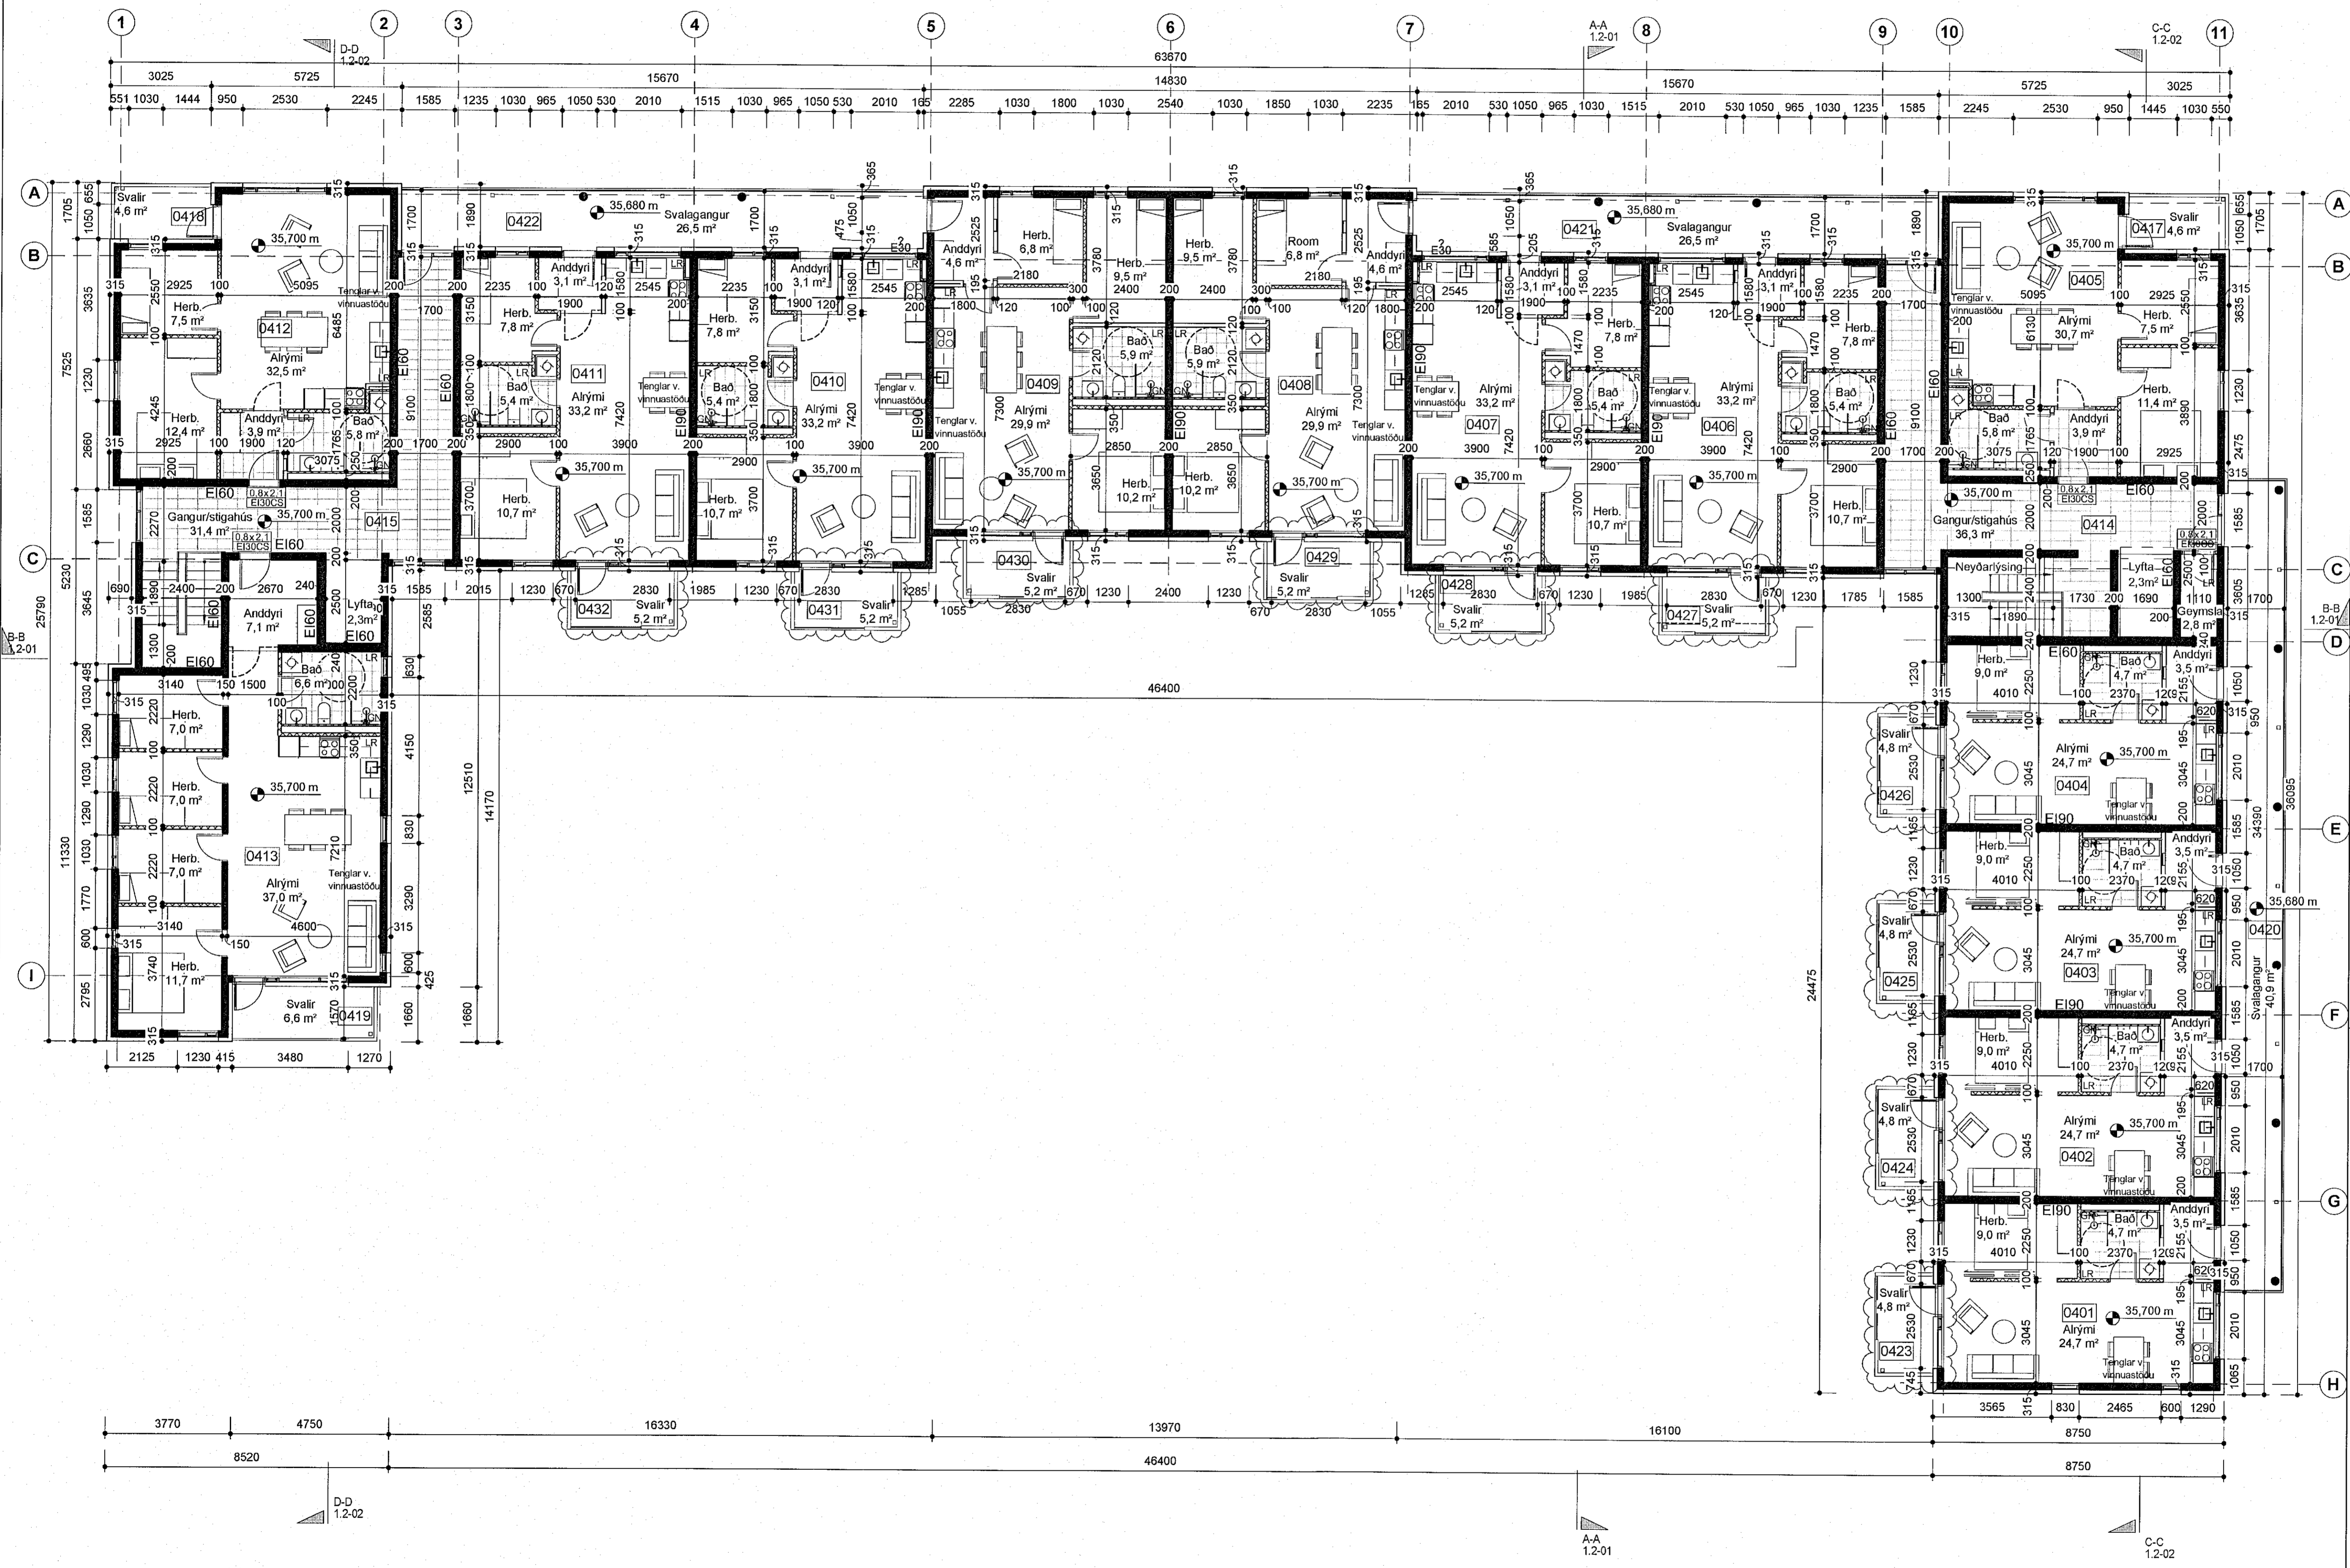

B 25.10.2022 AI Svalahúðum og svólum speglað, svalaveggur hækkar
A 31.05.2021 HI Br.v.athugas.b.fulltrúa

SH 09.06.2022

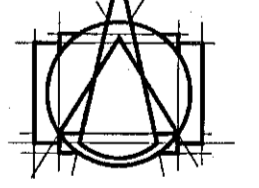

T.ark
ARKITEKTAR
HÁTÚNI 2b - 105 REYKJAVÍK
Sími: 540 5700
tark@tark.is - www.tark.is

VERKHEIM
Nónhamar 1-3, 221 Hafnarfj.
Fjölbýlihus, mhl 01
Aðaluppdrættir
VERK
Grunnmynd 4.hæð

MÁL: 1 : 100
DAGS: 07.05.2021
FARNAB: AA
TEKNAÐ: H/IL
YFIRFARIB: ISC
VERKINGMER: FL TEIKNINGAMER
G/TG
753-16 04 1.1-41 B
SAMP: Ásgeir Þorgeirsson ARKITEKT MAA SAMARK KL060161-5429

