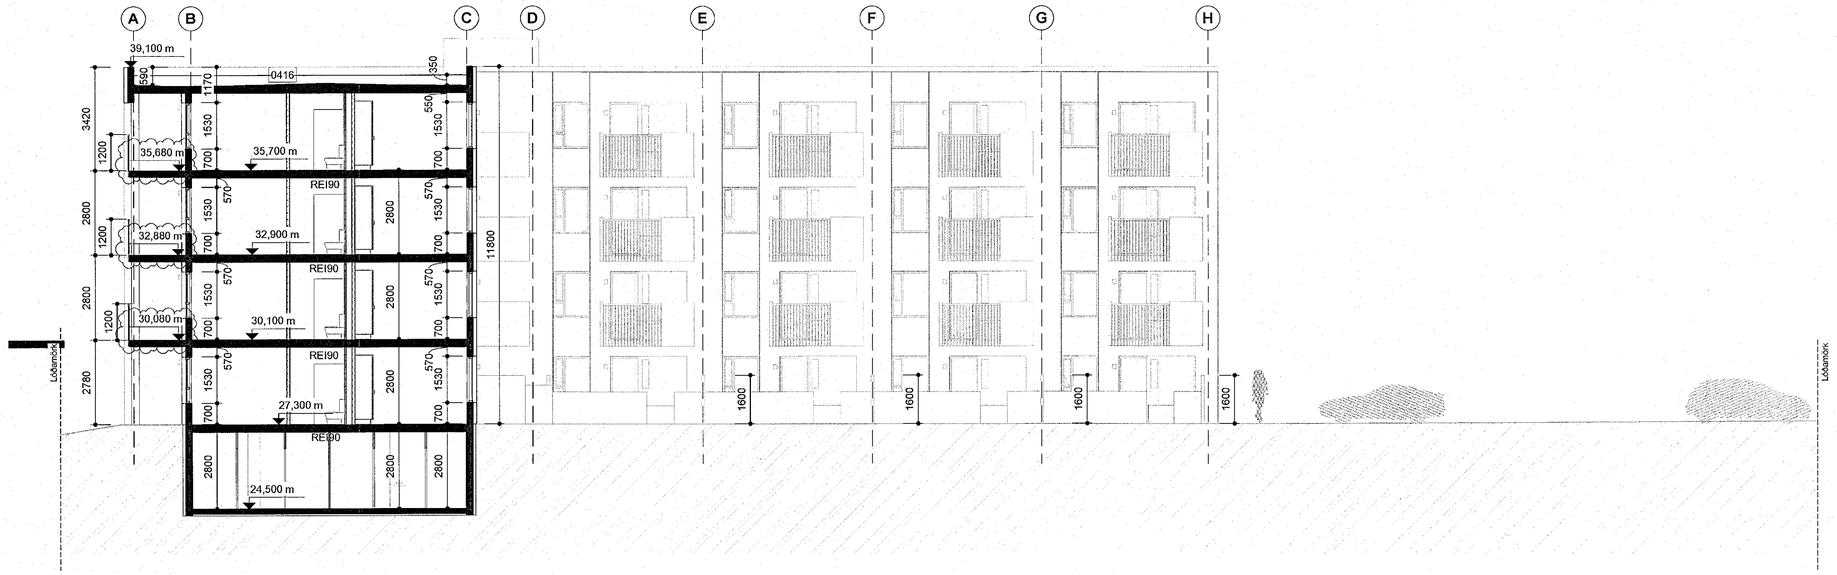

Snið A-A

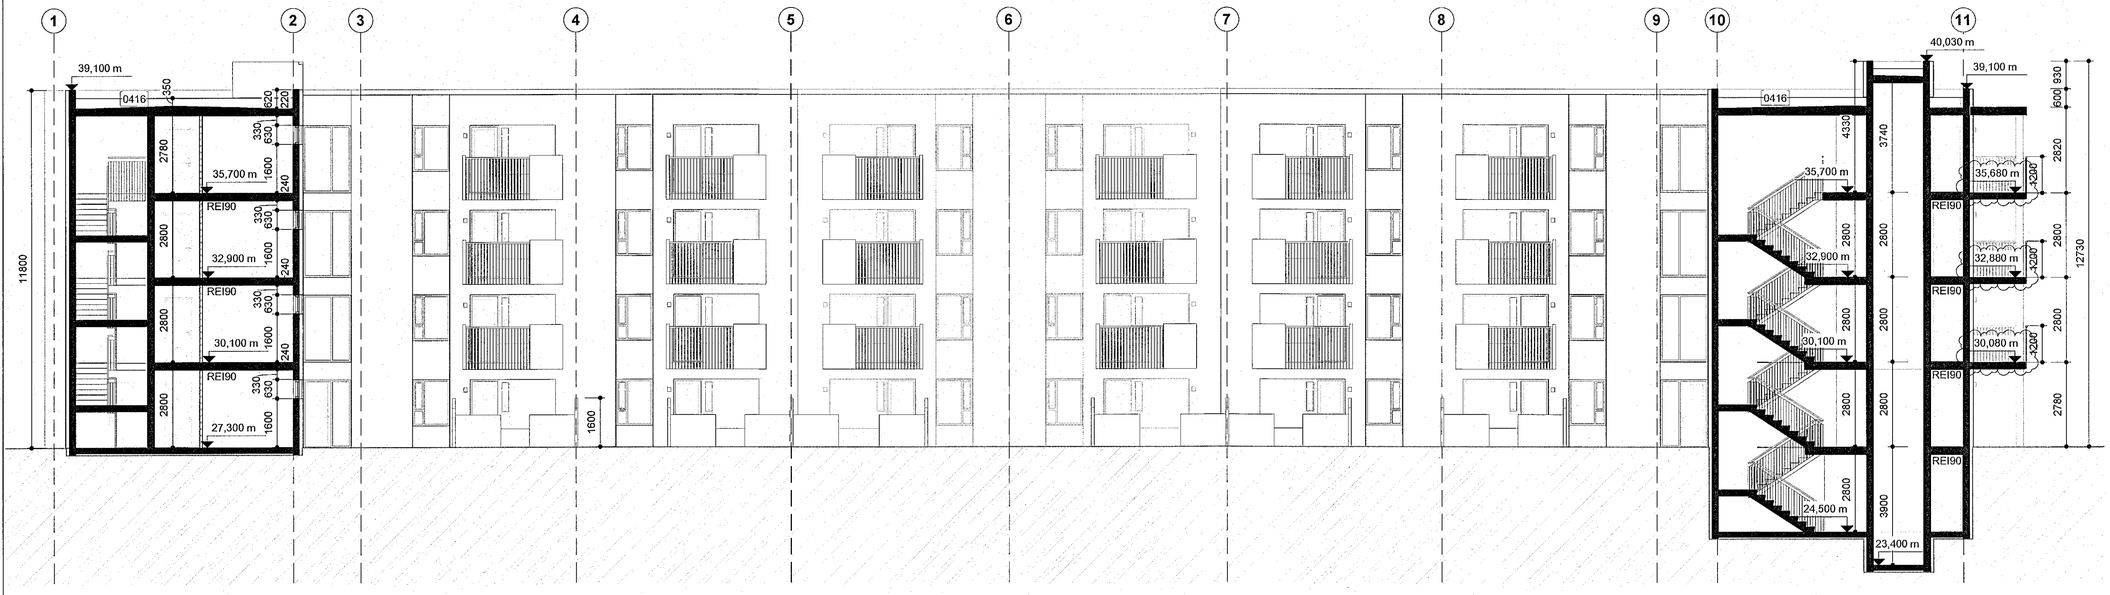

Snið B-B

Samþykkt þann
11. NÓV. 2022
Byggingarfulltrúi Hafnarfirði

B 25.10.2022 AI Hæðakóta breytt
A 31.05.2021 HI Br.v.athugas.b.fulltrúa
BREYTINGAR

ÓHS 09.06.2022.

T.ark
ARKITEKTAR
HÁTÚNI 2b - 105 REYKJAVÍK
SÍMI: 540 5700
tark@tark.is - www.tark.is

VERKHLUTI
Nónhamar 1-3, 221 Hafnarfj.
Fjölbýlishús, mhl 01
Aðaluppdrættir

VERK
Sneiðingar A/B

MÁL: 1 : 100
DAGS.: 07.05.2021
HANNAÐ: AA
TEIKNAÐ: HI/IL
YFIRFARIÐ: ISC
VERKNÚMER: 753-16
FL: 04
TEIKNINGANÚMER: 1.2-01
GTG: B

SAMÞ. Ásgeir Ásgeirsson
Virkt.nr. MAA SAMARK Kt. 060161-5429

Öll afnot og allur frágangur teikninga, að hluta eða heild, er háð samþykki höfundaréttarhafa, skv. ákvæðum höfundalaga.