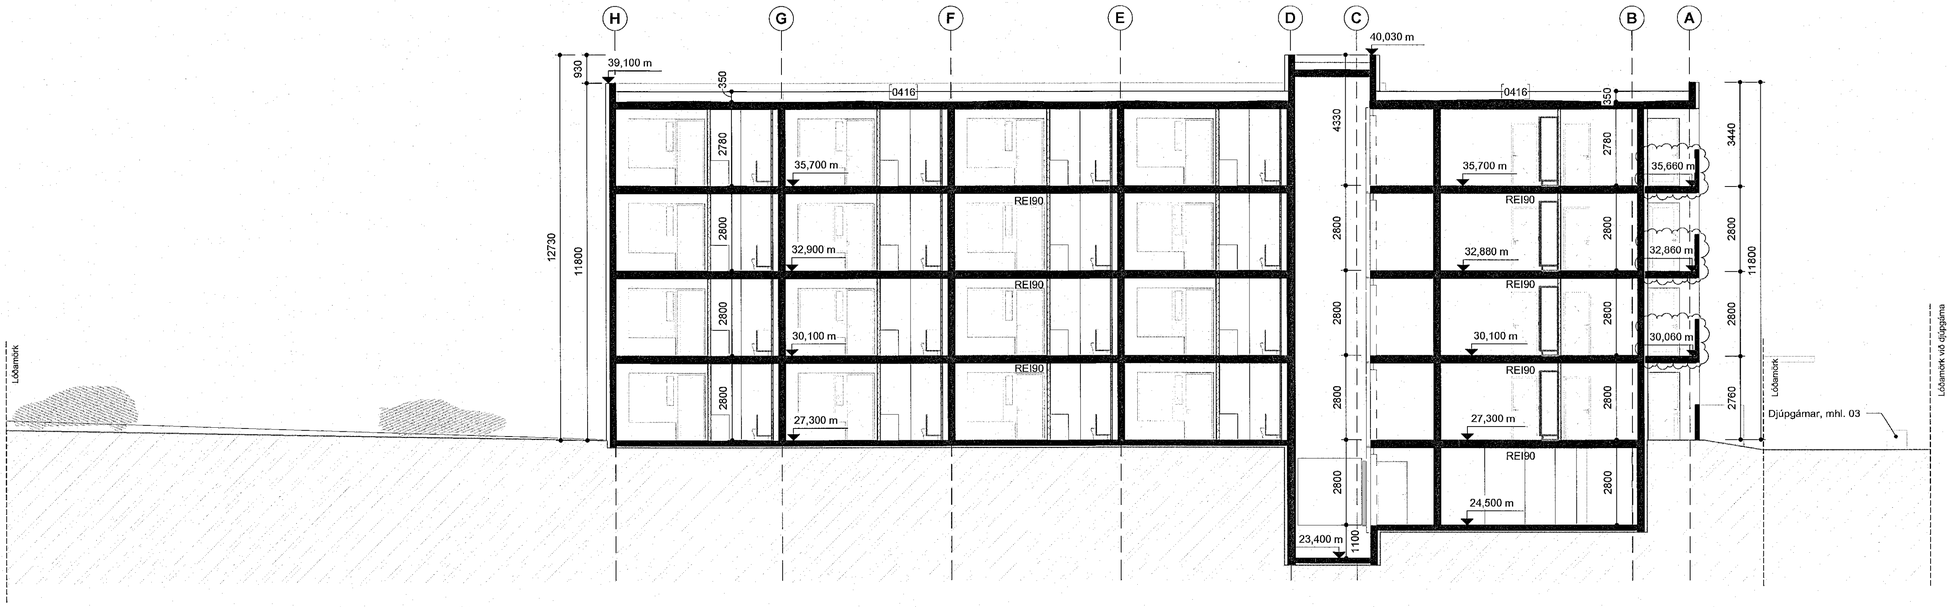

Snið C-C

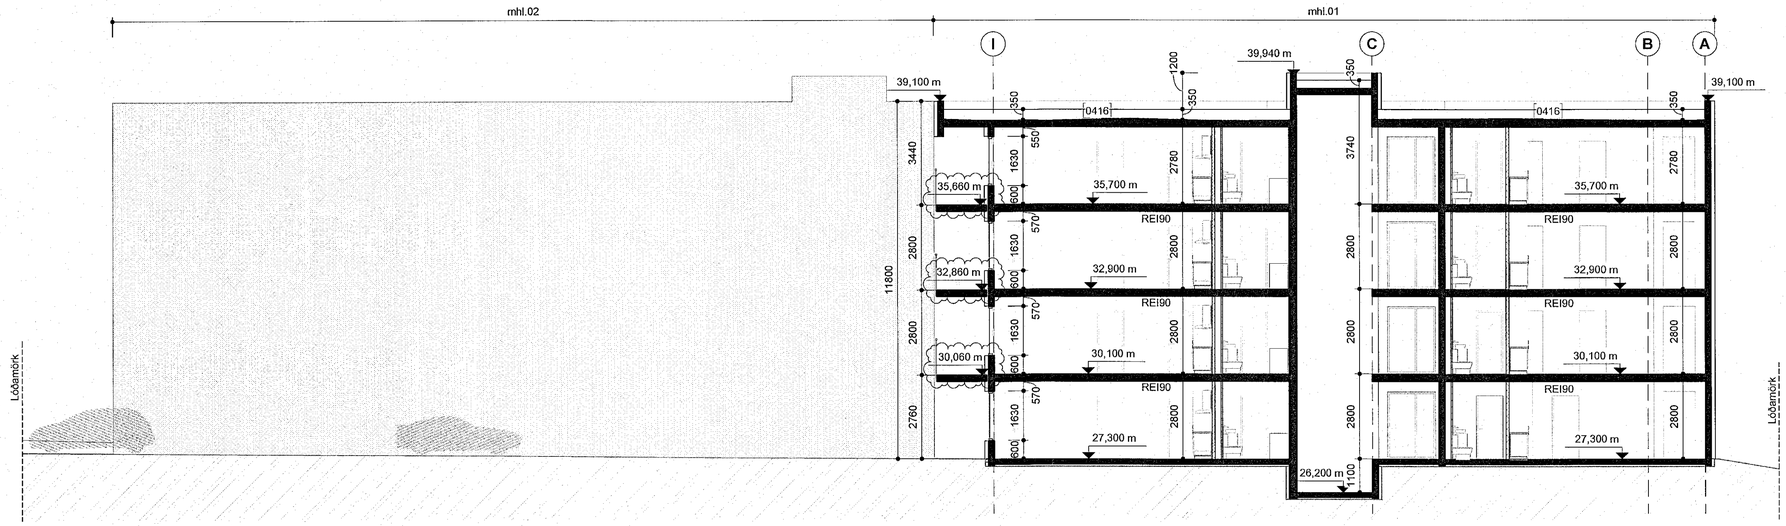

Snið D-D

Sam...
11. NÓV. 2022
Byggingar...

MANNVIT
C 25.10.2022 AI Svalaveggur hækkaður
B 25.10.2022 AI Hæðakóta breytt
A 31.05.2021 HI Br.v.athugas.b.fulltrúa
BREYTINGAR

SHS 09.06.2022.

T.ark
ARKITEKTAR
HÁTÚNI 2b - 105 REYKJAVÍK
SÍMI: 540 5700
tark@tark.is - www.tark.is

VERKHEITI
Nónhamar 1-3, 221 Hafnarfj.
Fjölbýlishús, mhl 01
Aðaluppdrættir

VERK
Sneiðing C/D

MÁL: 1 : 100
DAGS.: 07.05.2021
HANNAÐ: AÁ
TEIKNAÐ: HI/IL
YFIRFARIÐ: ISC

VERKNÚMER	FL	TEIKNINGANÚMER	ÚTG
753-16	04	1.2-02	C

SAMÞ. Ásgeir Ásgeirsson Arkitektúr MAA SAMARK Kt.:060161-5429

Öll afnot og afrit teikninga, að hluta eða heild, er háð samþykki höfundar, skv. ákvæðum höfundalaga.