


2,2x2,2	Brunalokanir
Ei:60Ccm	Gólfniðurfall
GN	Gólfniðurfall
LR	Loftræsting
→ ÚT	Neyðarlýsing

VERKTEIKNING GERD Á GRUNNI  
AÐALUPPDRATTA SEM VORU SAMÞYKKTIR ÞANN  
22 JUL 2021

B 25.10.2022 AI Svalahurðum speglað og sérafnotareitir uppfærðir  
A 19.04.2021 HI Leiðrétt v. athugas. b. fulltr.

BREYTINGAR  
SIS 13.04.2022

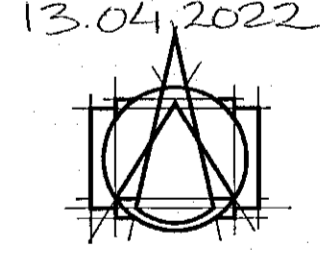


**T.ark**  
ARKITEKTAR  
HÁTÚNI 2B - 105 REYKJAVÍK  
SÍMI: 540 5700  
tark@tark.is - www.tark.is

VERKHEITI  
**Nónhamar 1-3, 221 Hafnarfj.**  
Fjölbýlishús, mhl 02,  
Aðaluppdraettir

VERK  
**Grunnmynd 1.hæð**

MÁL: 1 : 100  
HAFNAB: 25.03.2021  
ÁÁ  
YFIRFARND: ISC  
VERKNUMER: FL TEIKNINGUMER: ÖTC

753-16 04 1.1-11 B  
SAMÞ: Ágústur Ágústsson Arkitekt Mgr. SAMRUK KL:080161-9429

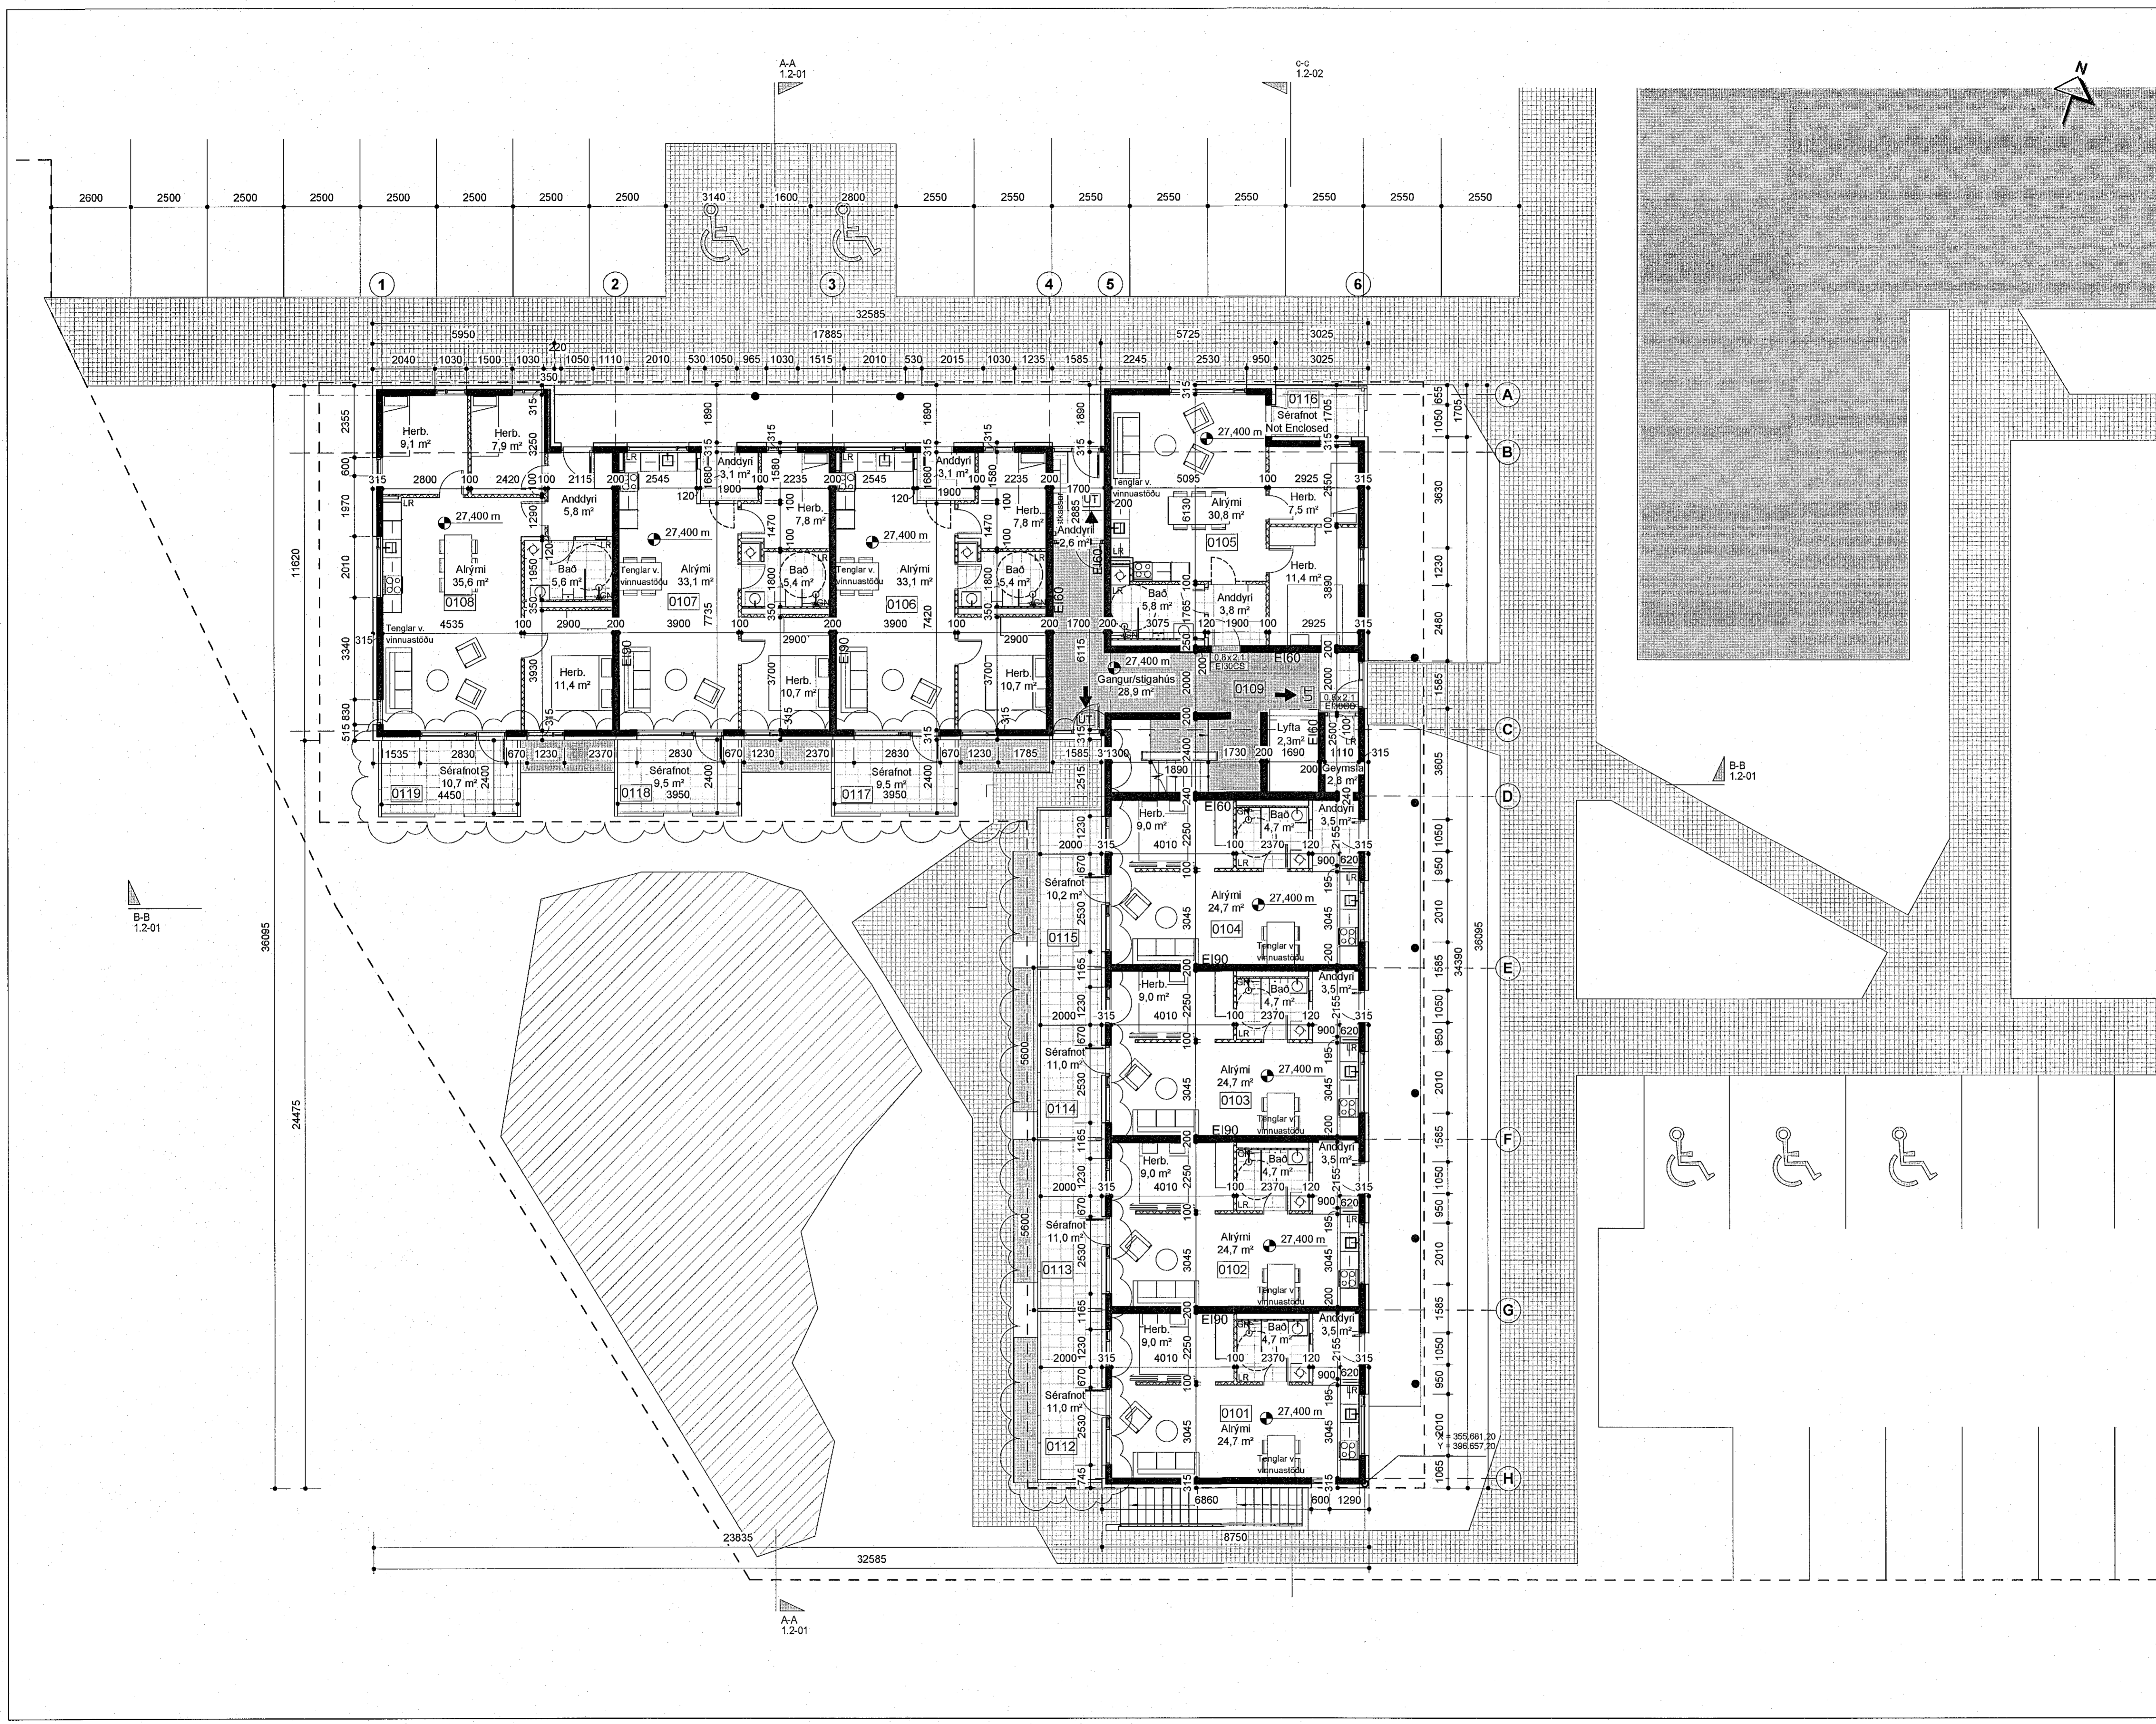

B-B  
1.2-01

B-B  
1.2-01

A-A  
1.2-01

C-C  
1.2-02

A-A  
1.2-01