
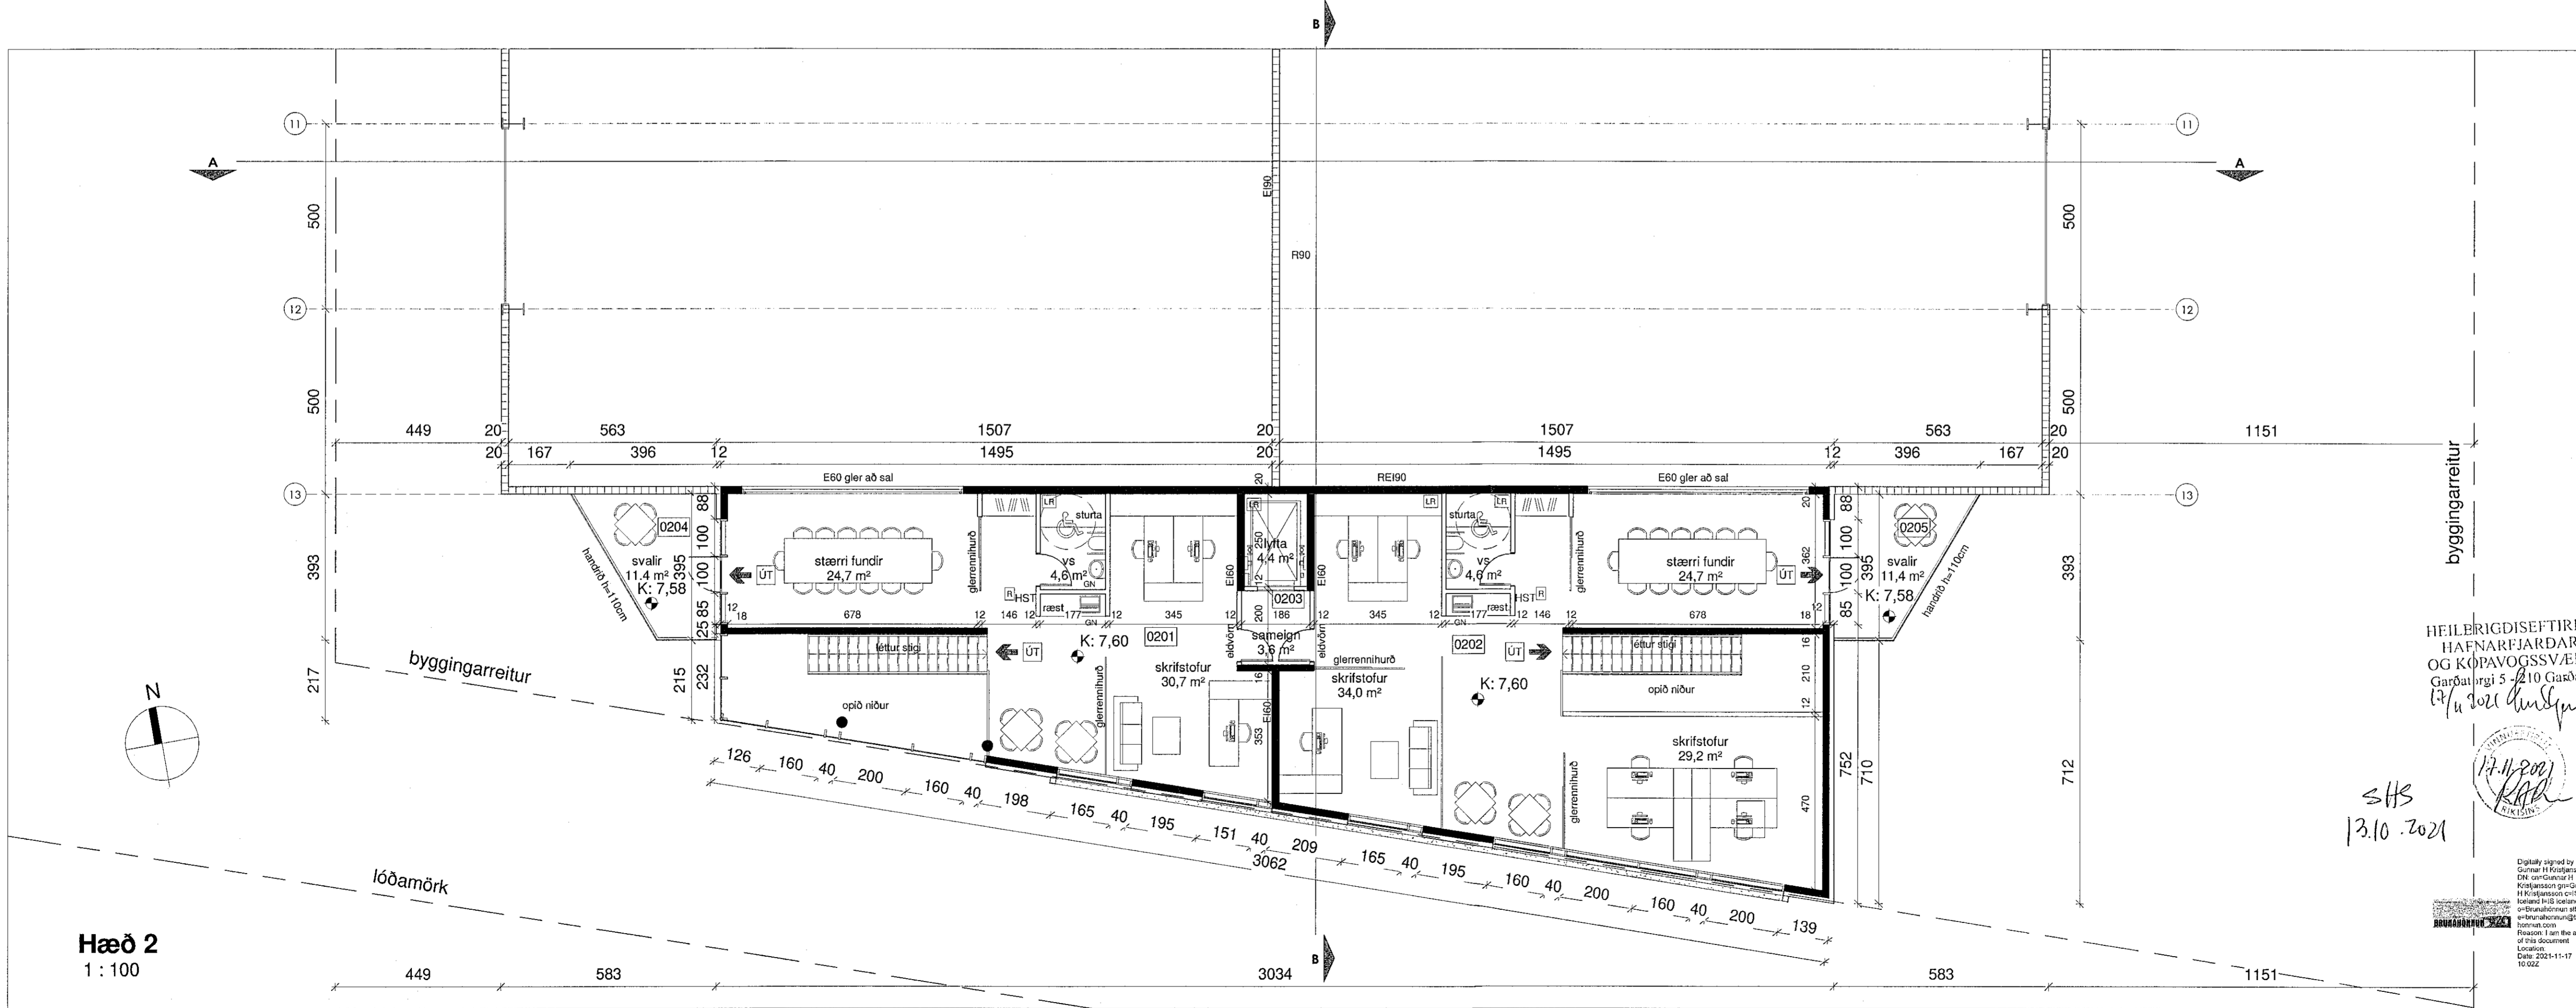


Snið B
1:100

skýringar:

yfirlitsmynd:

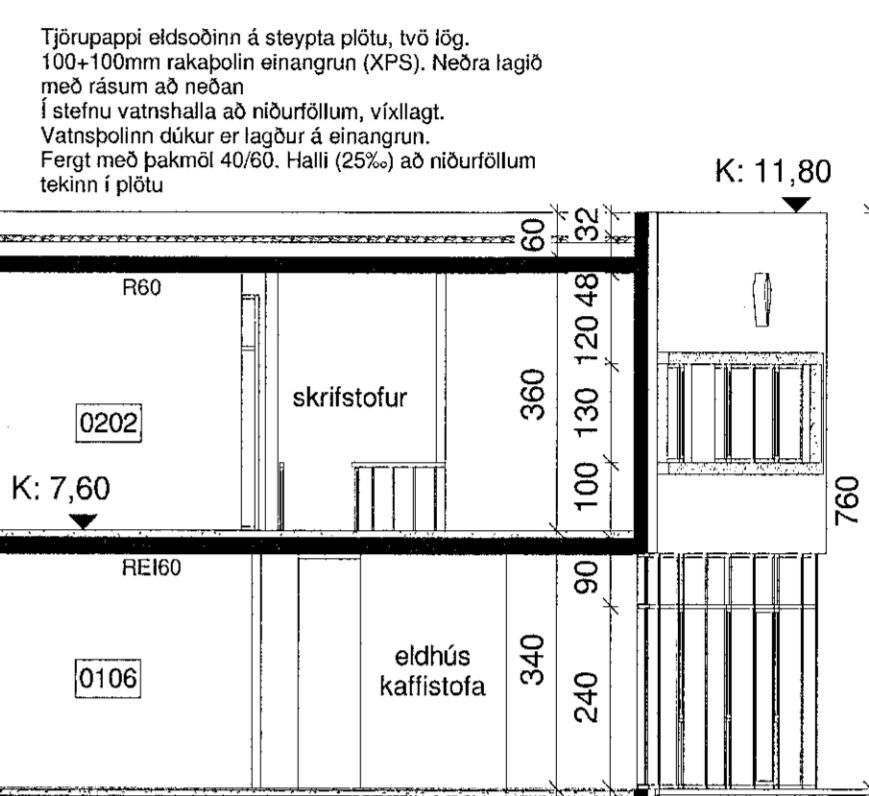

Hæð 2
1:100

verkhætti: Óseyrarbraut 25
verkhúti: Grunnmynd 2.hæðar og snið

mkv.:	1:100
dags.:	19.8.21
hannað.:	GG
teiknað.:	GG/AMV
blaðstærð.:	A1

dags. breytinga:

br. (a): 12.11.21 - búningsherb. br að ósk VER
br. (b):
br. (c):
br. (d):
br. (e):
br. (f):
br. (g):

fylgiskjöl:

Guðmundur Gunnlaugsson, arkitekt FAI
kt: 190554-3419
Archus síf, teiknistofa, Stórhöfða 17,
110 Reykjavík, s: 567 7735 gsm: 898 7894
gg@archus.is - www.archus.is

teikn.nr.: *[Signature]*
A-04

HEILBRIGDISEFTIRLIT
HAFNARFJARDAR-
OG KÓPAVOGSSVÆÐIS
Garðarergi 5-210 Gæðabæ
[Signature]
17.11.2021

SHS
13.10.2021

