




NORDUR
1 : 100

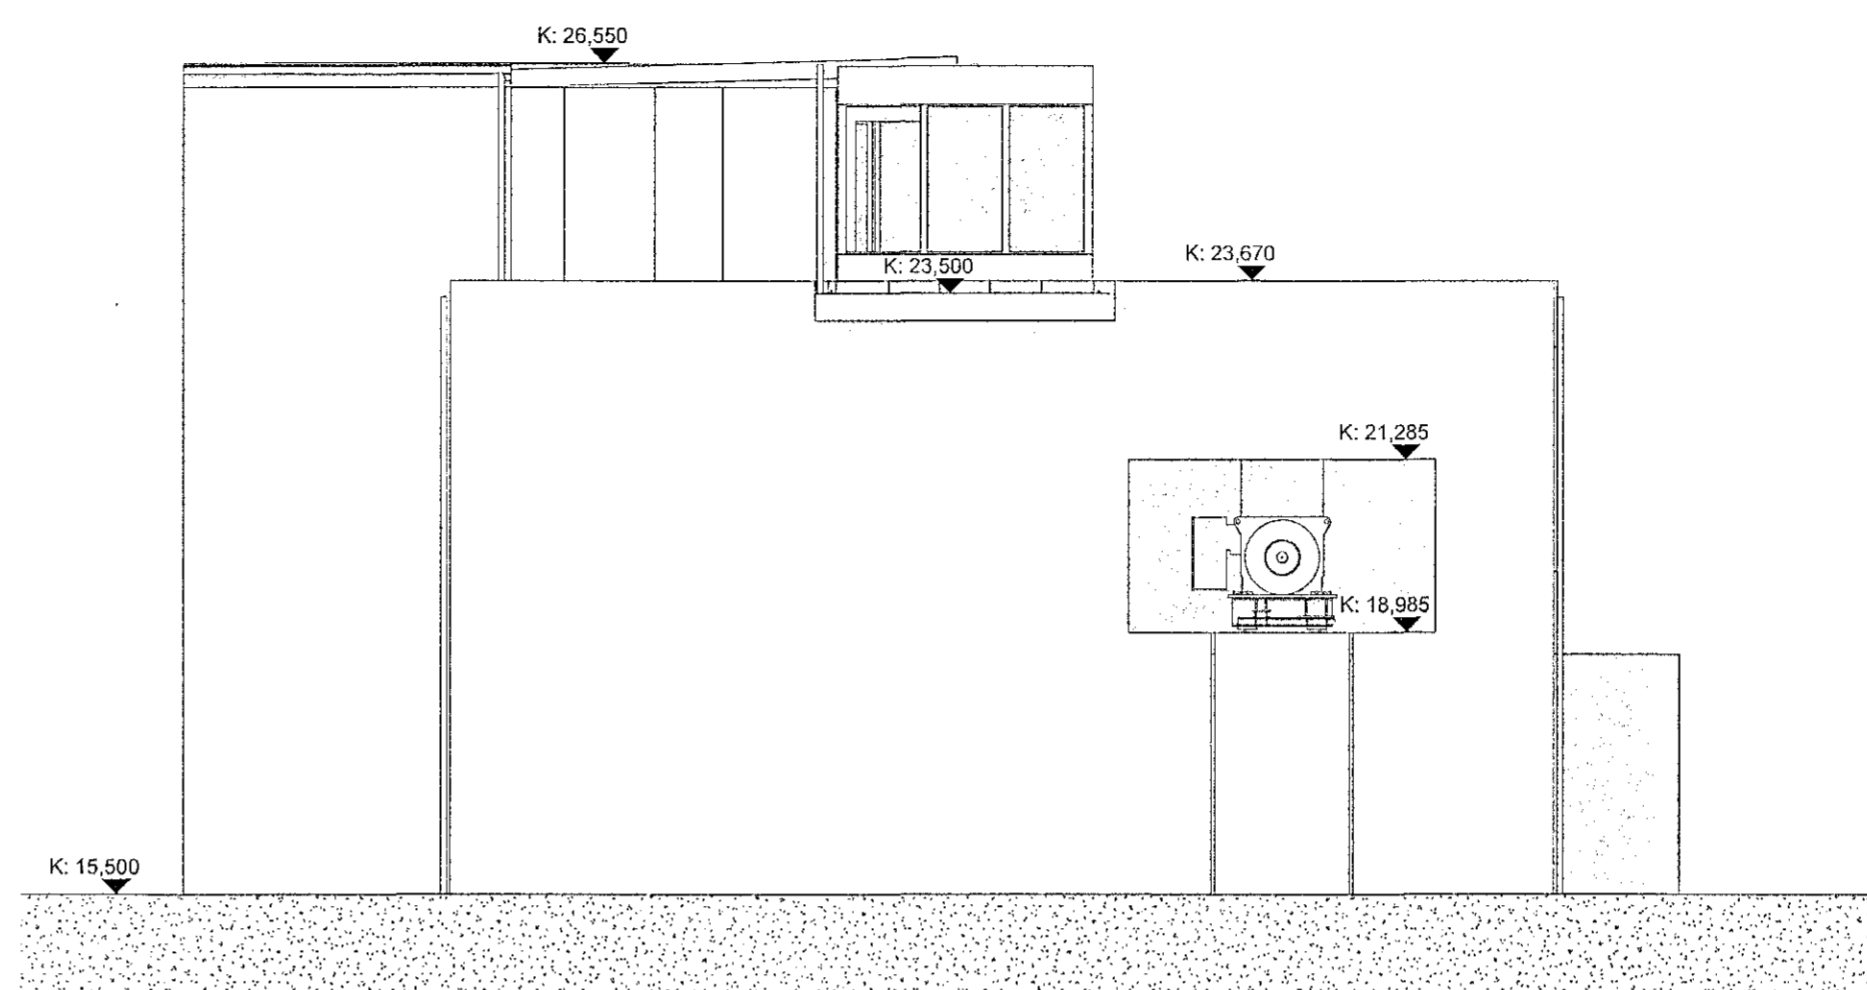

AUSTUR
1 : 100

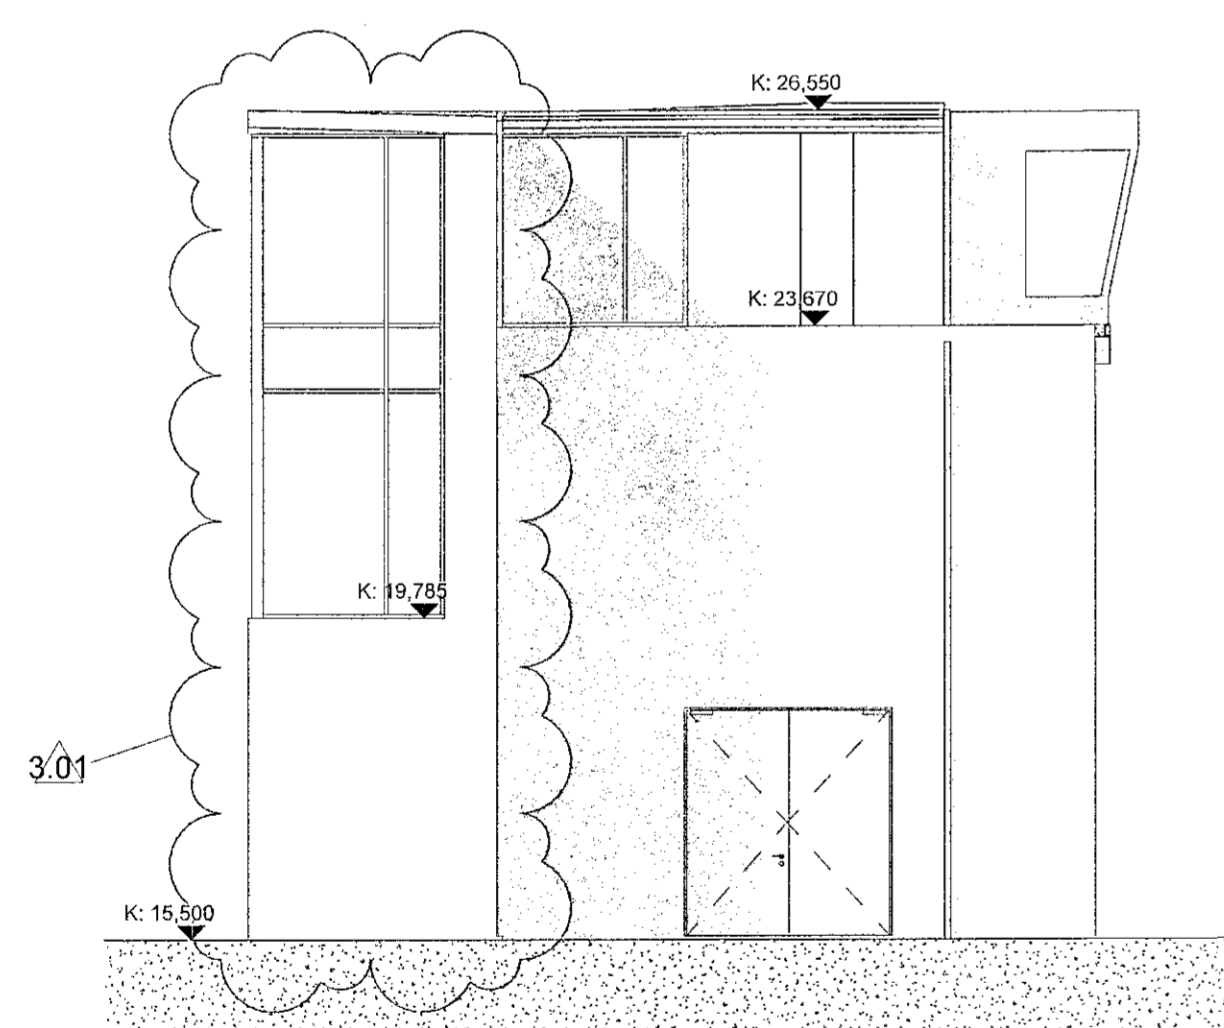

SUDUR
1 : 100

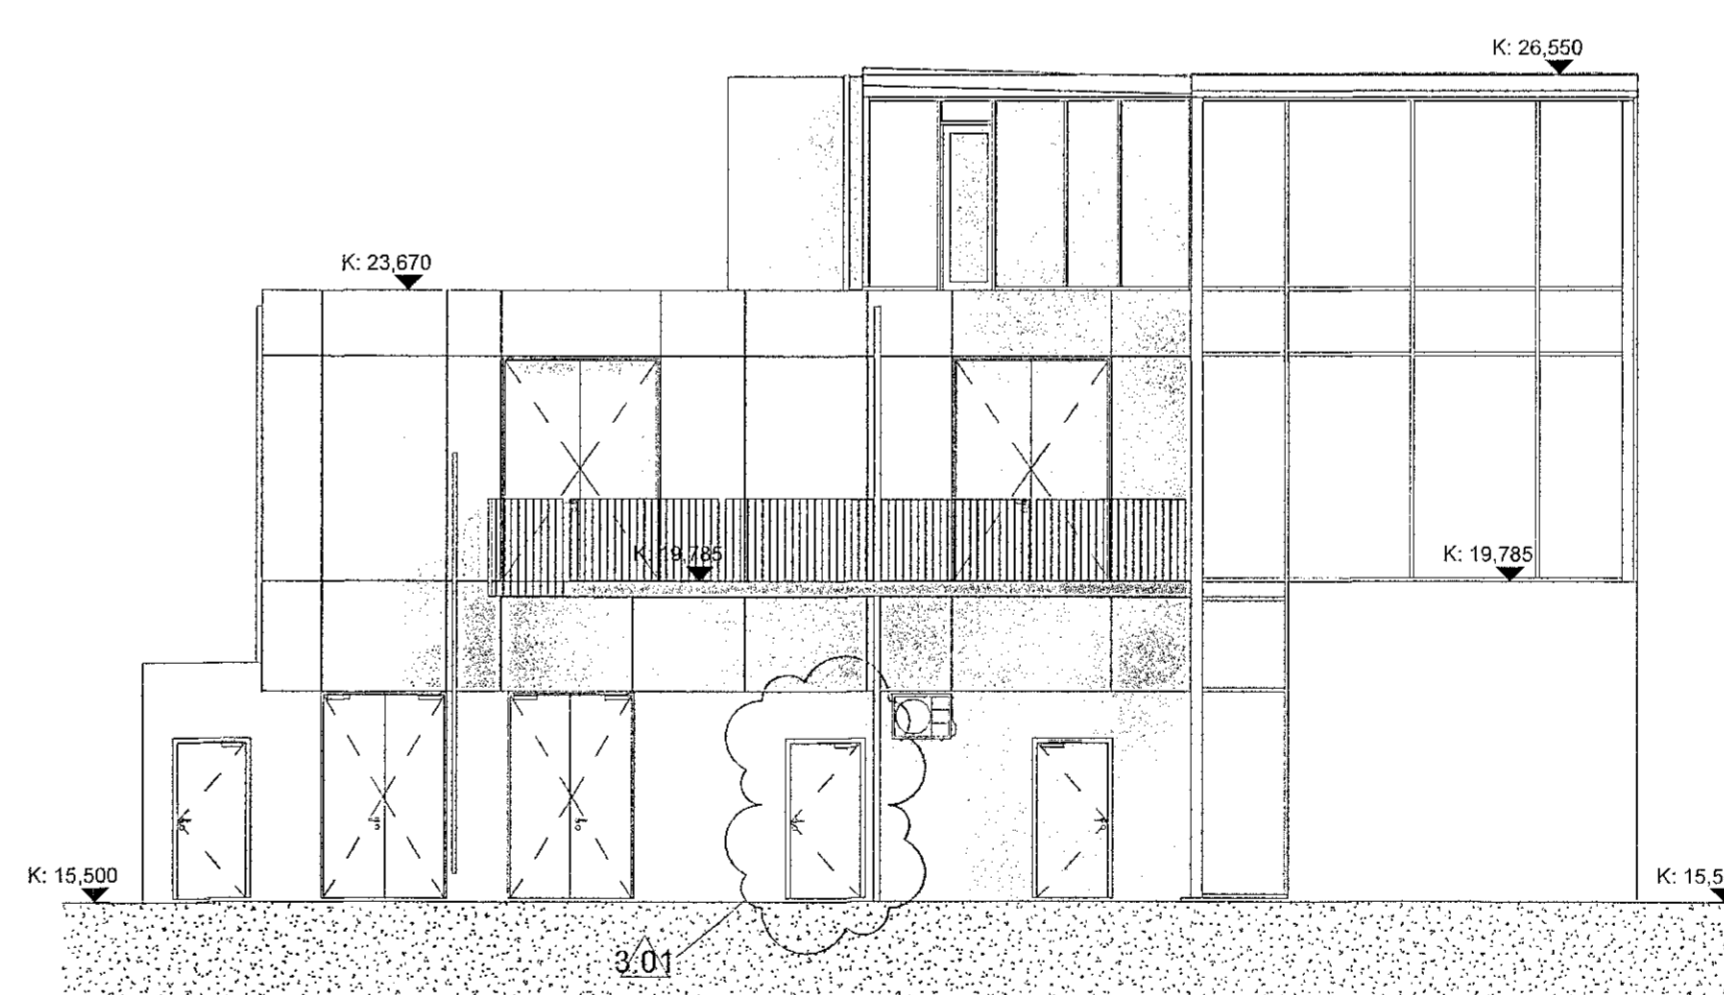

VESTUR
1 : 100

SKÝRINGARTEXTI:

- GN Gólmíðurfali
- FS Flómatigi
- HL Handlaug
- DV Þvottavaskur
- EV Eldhúsvaskur
- HST Handslökkvítæki
- HV Inntak Hitaveita
- LR Lokað rými / Loftæsting
- PN Þakníðurfali
- NFR Niðurfalbrör
- SN Svalaníðurfali
- RV Inntak Rafveita
- VV Inntak Vatnsveitu
- RS Rafslýró hurð

0101 Rýmisnúmer.

K.00.00 Gölfköt.

K.00.00 Gölfköt.

RElx/Elx Brunnaskil.

Brunnslanga

30 m

R Reykiskynjarí.

Hurð brunalák. Hurð mjóðkrafa.

M Merktur útgangur

--- EI-60 Veggur

--- EI-90 Veggur

--- EW30 Gler

--- Byggingareitur


--- Frárennsli

--- Vatn

--- Hitaveita

4.01	24.11.22	AFL	SE
3.03	23.11.22	AFL	SE
2.02	21.09.22	AFL	SE
3.01	29.08.22	AFL	SE
1	18.08.22	AFL	SE
Utg.	Skýring / Brýng.	uppsöngur	teknáð

SHS
13.9.22
Sigrún Þorvaldsson
Kt. 090954-243

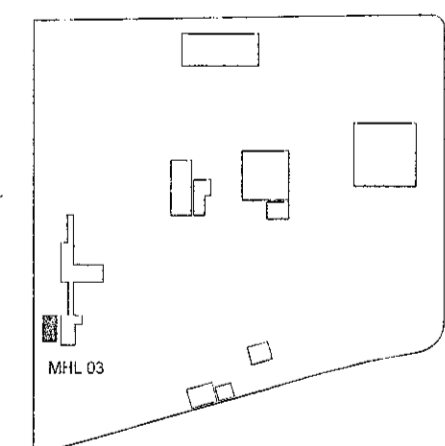

HRINGRÁS
BYGGINGARFRÆÐINGUR

BATTERIÐ/ARKITEKTAR
LOTA ehf.
REFSKEGG ehf.
VERKIS hf.

Hvalkyrtraud 22, 220 Hafnarfjörð, S: 5454700
Gubrúðarveg 2-4, 113 Reykjavík, S: 5605400
Stuðstregi 62, 221 Hafnarfjörð, S: 8232290
Ólafskel 2, 103 Reykjavík, S: 4228000

Hönnuður aðaluppdráttar og hönnunarskýringar: Sigrún Þorvaldsson FAI Kt. 110457-2789

Hönnuður séruppdráttar Kt.:

ÁLHELLA 1, HAFNARFIRÐI

GATAS FASETNING Matshluti: **03**

Aðaluppdráttur LAKNÖMUR: L122107

Útlit STAFNGR.: 1:100

BLAÐETAFR: A1

ÚTGÁFA DAGS: 24.11.2022

TEKNAÐ: AFL

YFRIFRÁND: SE

SKJALANÖMUR: **BAT - 450 - 017 - AR - D01 - 303 - 4.01**

UPPRUN: VBS INNKALFSP. FAGSVEIÐ SKJALATEG. RAGNR. ÚTGÁFA

VERKNUMER HAFNARFIRÐI: **2126** TEKNINGNUMER: **AR303**