
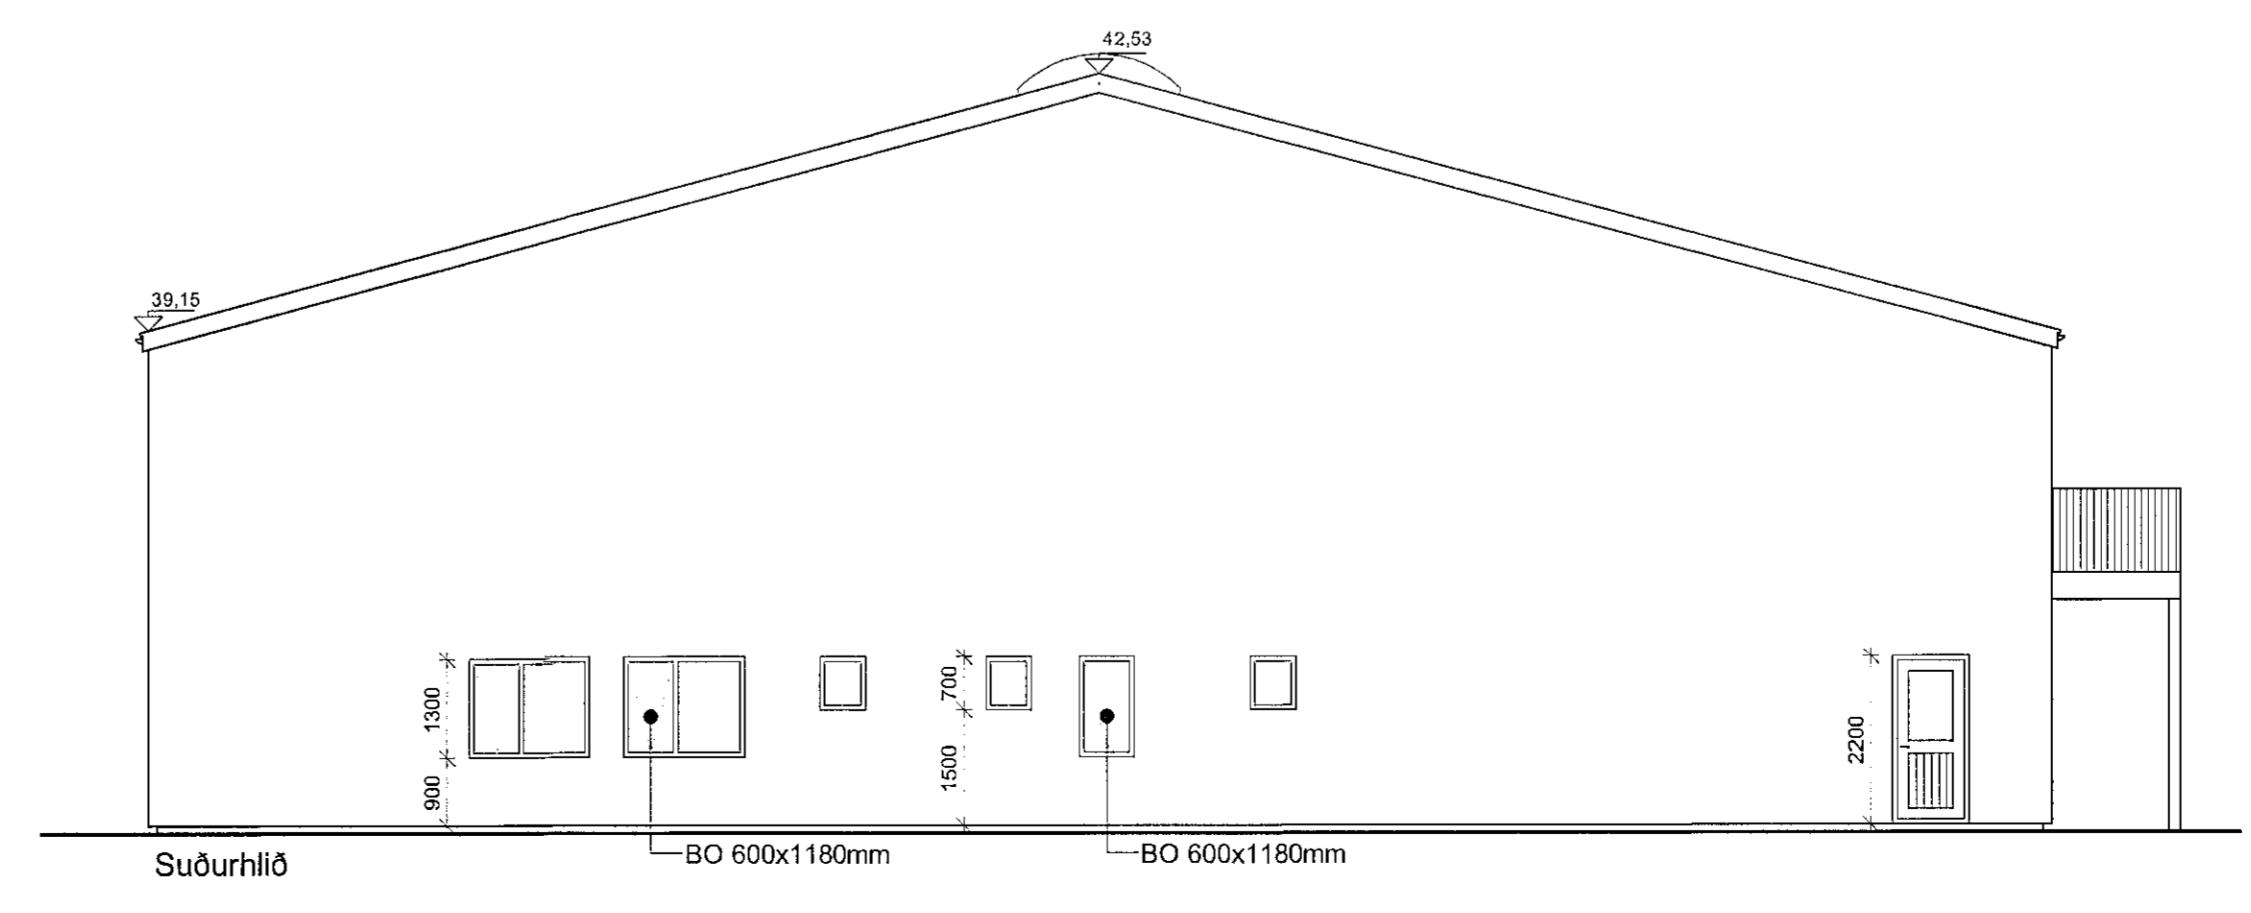
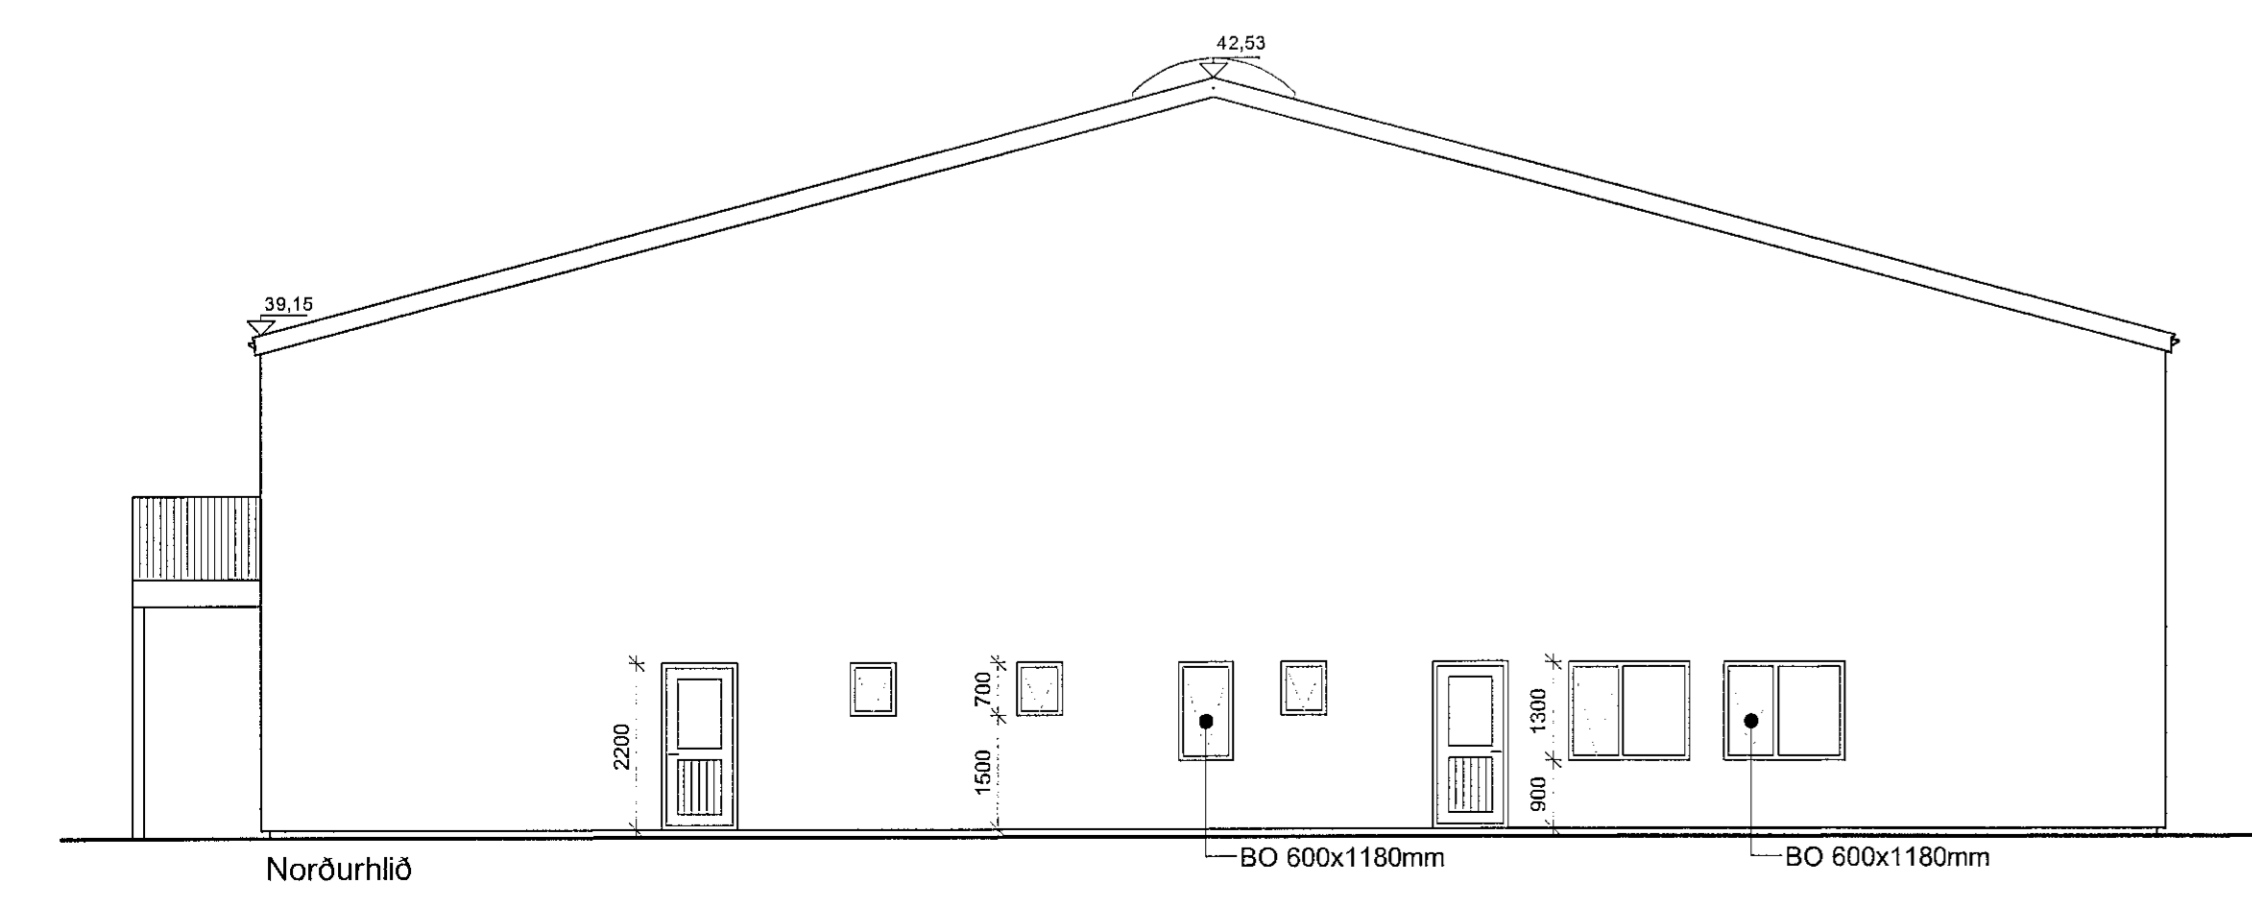
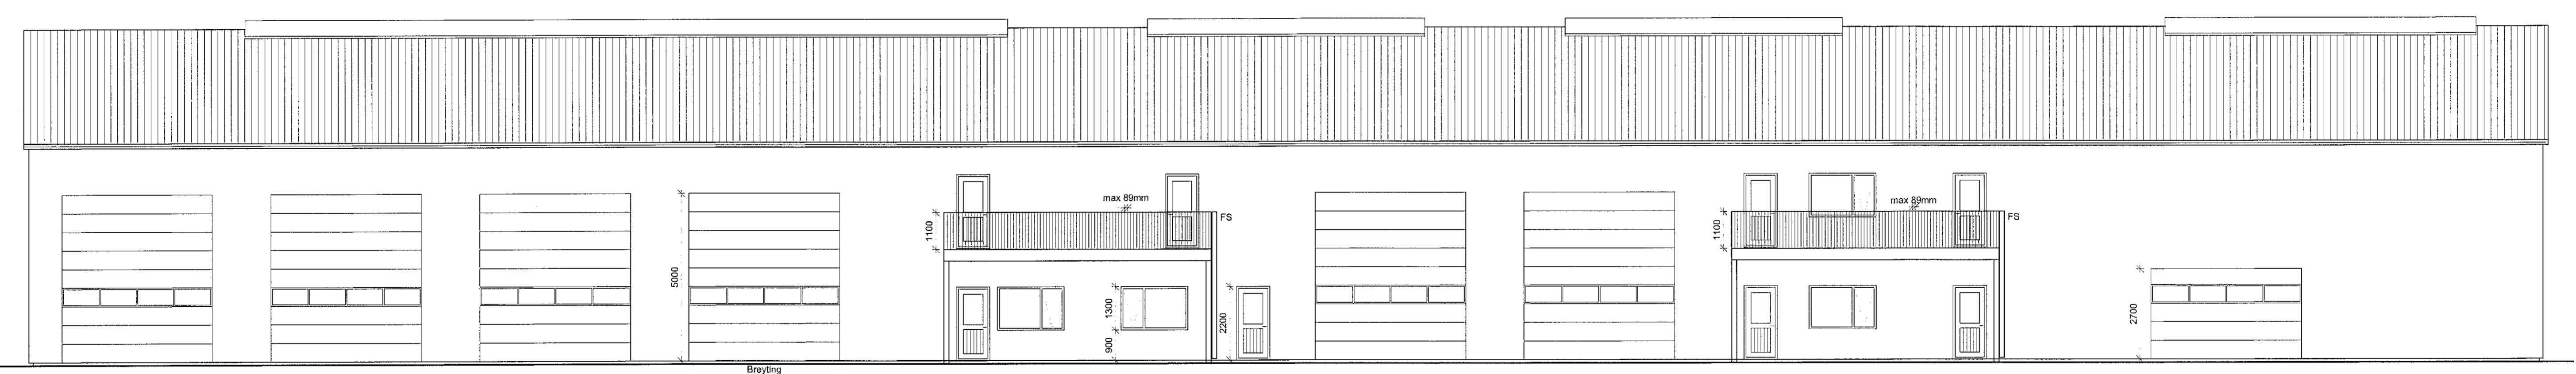
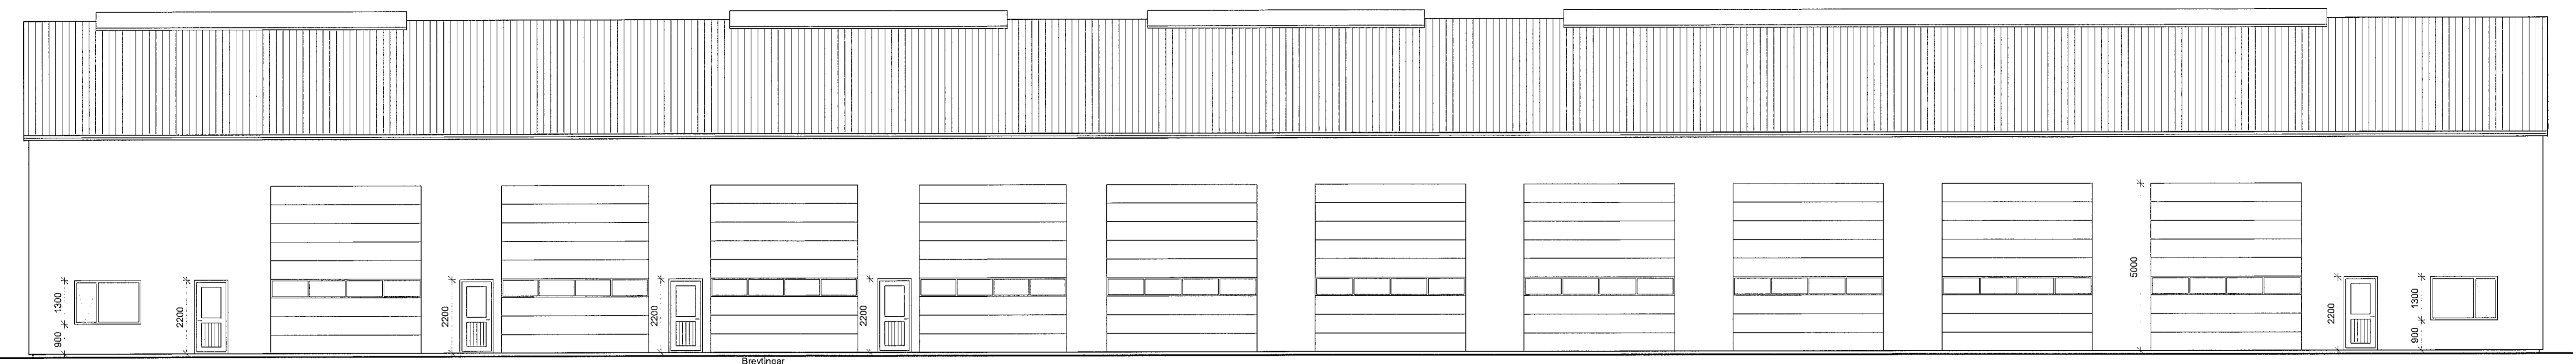


Skráningartífla: Álfhella 15, Hafnarbúi Landnúmer: L203370 Matshlutunúmer: D1					Skrásetjari: Ómar Pétursson Kennitala: 050571-5569 Lagátt: 4.01E Dag: 12.8.2018												
Uppskipting og lýsing					Stærðir												
D0	D1	D2	D3	D4	D5	D5M	D6	D7	D8	D9	D9a	D9b	D11	D12	D13	D17	
MatsHúti					1.898,0	704,4	35,0	5,3	2.595,1	0,0				16.090,2	2.417,0	2.595,1	14.516,875
Böfn					3732												
01					1.898,0	704,4	35,0	5,3	2.595,1	0,0				16.090,2	2.417,0	2.595,1	14.516,875
A	0101	Atvinnuhúsnæði	N	0101	1.898,0	704,4	35,0	5,3	2.595,1	1.898,0		0,55	11,43	16.090,2	1.758,3	1.898,0	8,25 14.489,475
A	0102	Geymsluloft	N	0101		80,8			80,8						73,3		80,8
A	0103	Geymsluloft	N	0101		57,7			57,7						55,1		57,7
A	0104	Geymsluloft	N	0101		57,7			57,7						55,1		57,7
A	0105	Geymsluloft	N	0101		30,1		5,3	74,8						49,7		74,8
A	0106	Geymsluloft	N	0101		37,7			37,7						36,6		37,7
A	0107	Geymsluloft	N	0101		37,7			37,7						36,6		37,7
A	0108	Geymsluloft	N	0101		352,7			352,7						334,3		352,7
02																	
C	0201	Svalir	S	0101	13,6				13,6								1,00 13,600
C	0202	Svalir	S	0101	13,6				13,6								1,00 13,600

Sambýtt bann
27. OKT. 2021
Byggingarritun og teikningar
Sólrun Þrymsdóttir

Áthugasemdir
Rúmmál smugrið er meðleiknað 010101
Samleignir summa

Eignarhald	Dýrur húli	Hæðun stærð	Drúmmál m³	Stærð rúmmál m³	Sérstök rúmmál m³
0101	Atvinnuhúsnæði	2.595,1	14.516,875	14.516,875	
Alls		2.595,1	14.516,875	14.516,875	

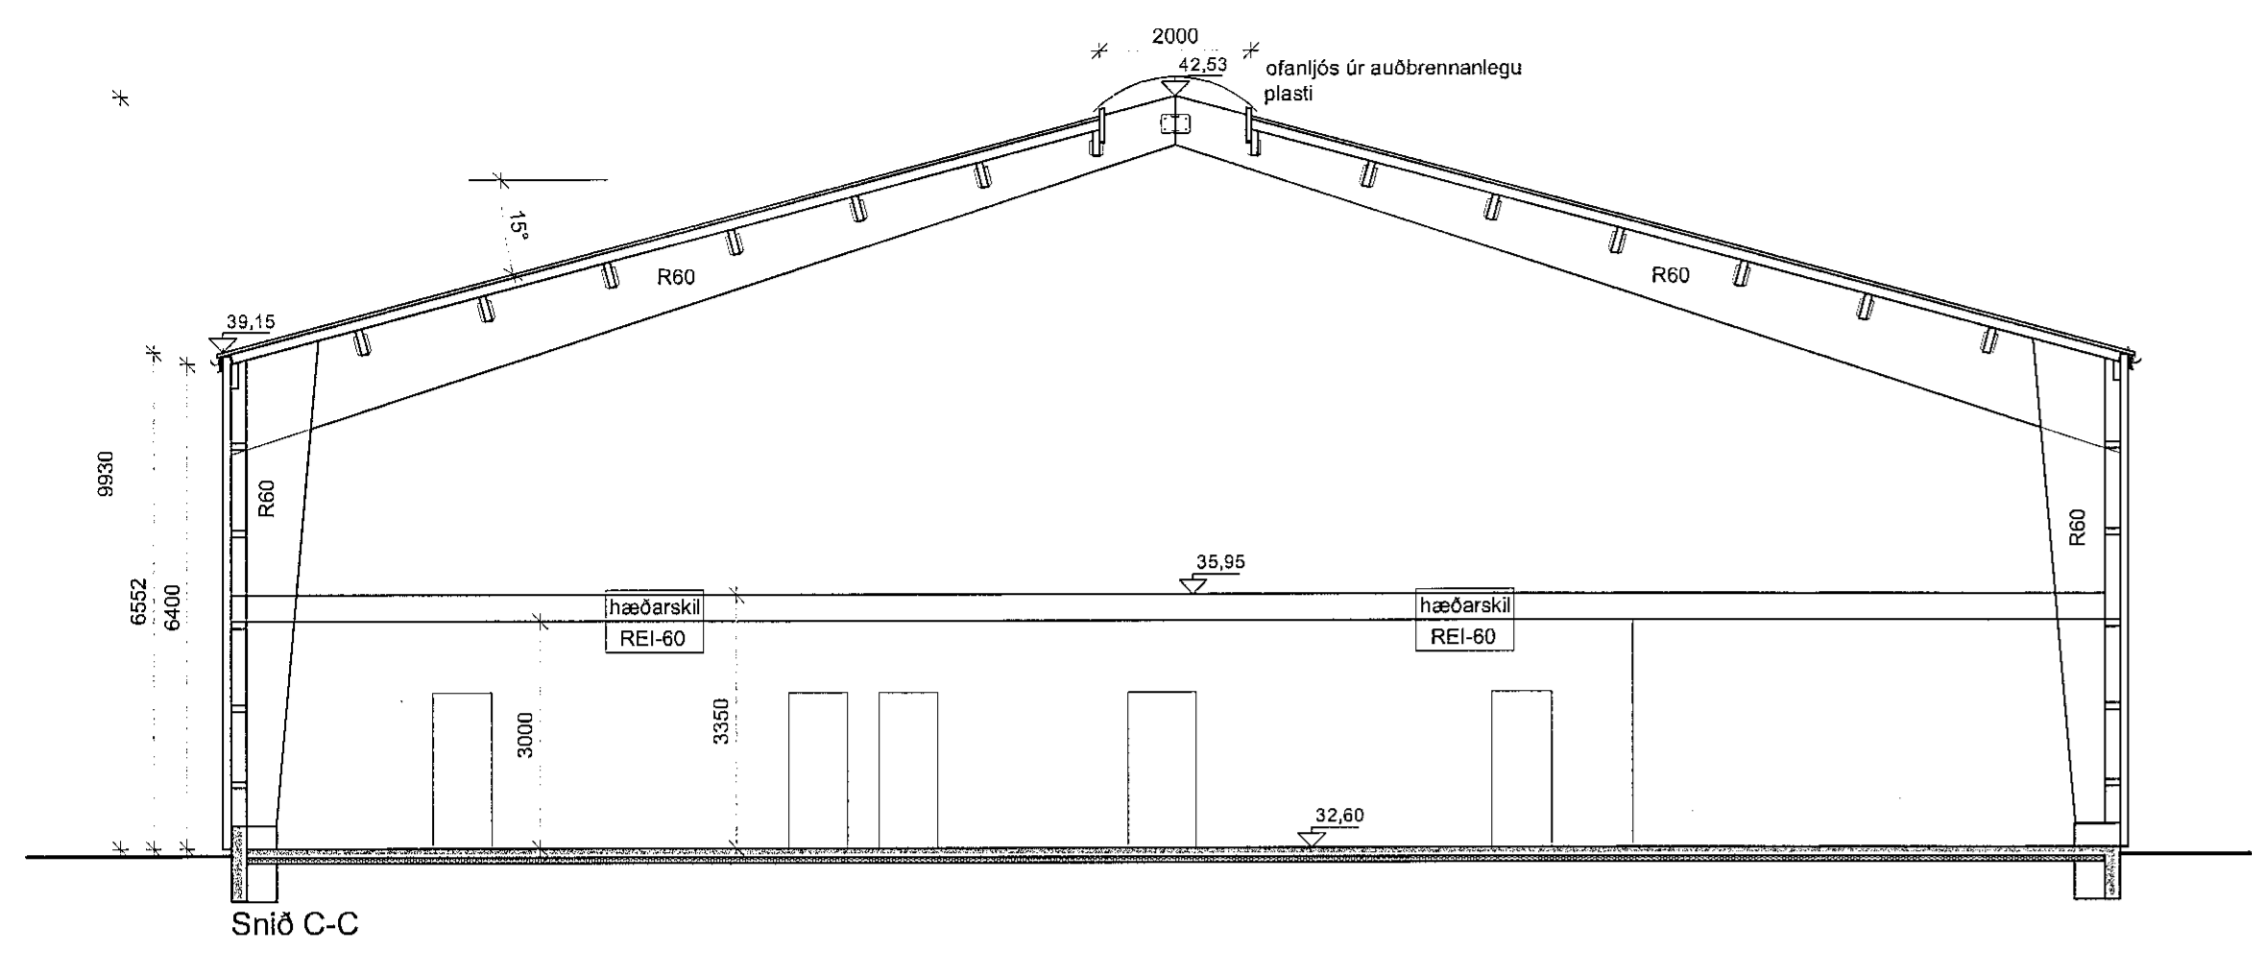

SHS
26.10.2021



Breytingar 23.06.2021
Breytingar frá áður samþykktum teikningum eru:
um 40cm
breytingar eru merktar á teikningum

Hönnunarstjóri: Ómar Pétursson

10.03.2021
Breyting 1 23.06.2021
Breyting 2

TEKNAÐ: 1:100
KVARD: A1
BLAD: A1
TEKNAÐ: 1:100

VERK: ATVINNUHÚSNÆÐI
STAÐUR: ÁLFHELLA 15, HAFNARTINGI
INNIHALD: ÚTLITSMYNDIR, SNÍÐ C-C OG SKRÁNINGARTAFLA

NÝHÖNNUN
TÚNGÖTU 4
HYANNEYRI
311 BORGARNES

ÓMAR PÉTURSSON
BYGGINGARTEIKNINGAR
050571-5569
0909 40
NYHÖNNUN@NYHÖNNUN.IS

NYHÖNNUN.IS