


*Skemurseykjalas
ekki leyfðas í húsinu.*


Samþykkt á fundi bygginga-
nefndar þ. 5/3 1975
BYGGINGAFULLTRÚINN
Í HAFNARFIRÐI
F. Sigurðsson

*Verði húsið hitið upp við bráðabirgða,
með olíukvæðingum eða á annan hátt,
skal hafið í samráði við byggingafulltrúa
og slökkviliðsstjóra um frágang slíks
útbúnaðar.*


*Ganga skal frá önnur
eldstæði í samráði við
slökkviliðsstjóra*

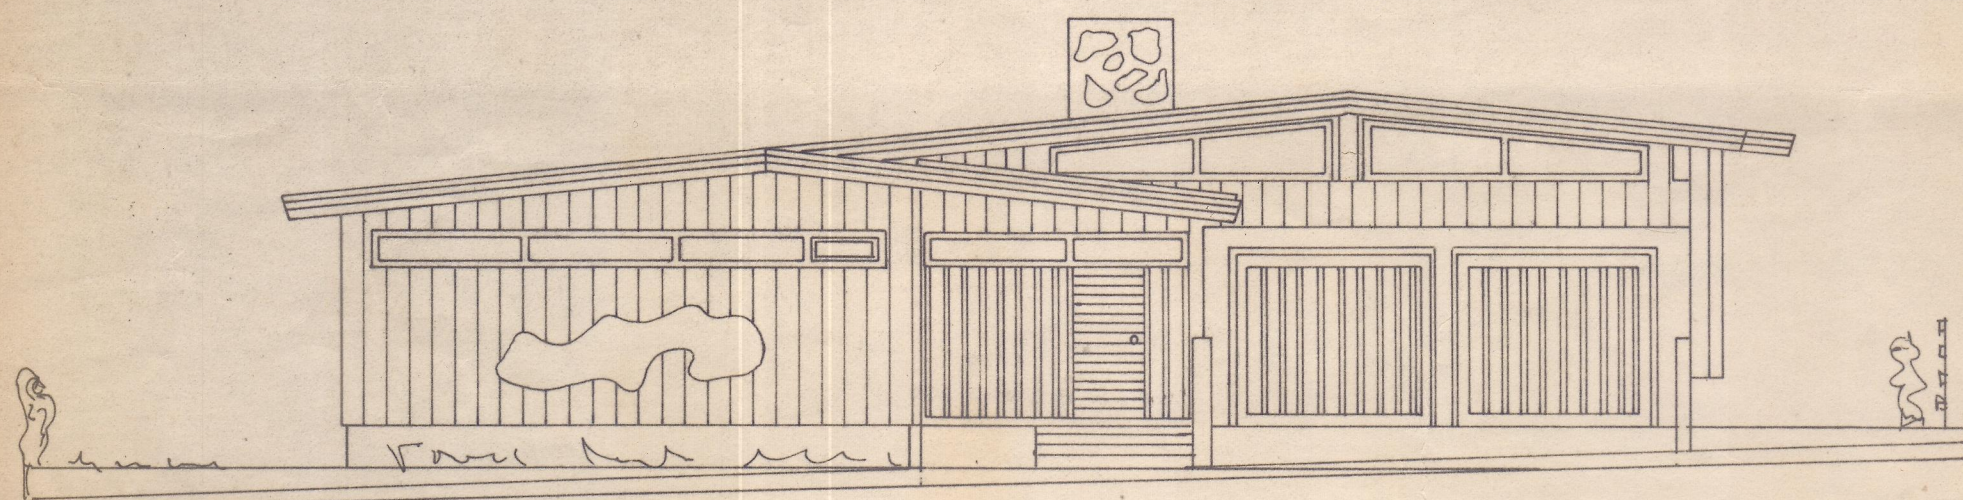


SUD - AUSTUR

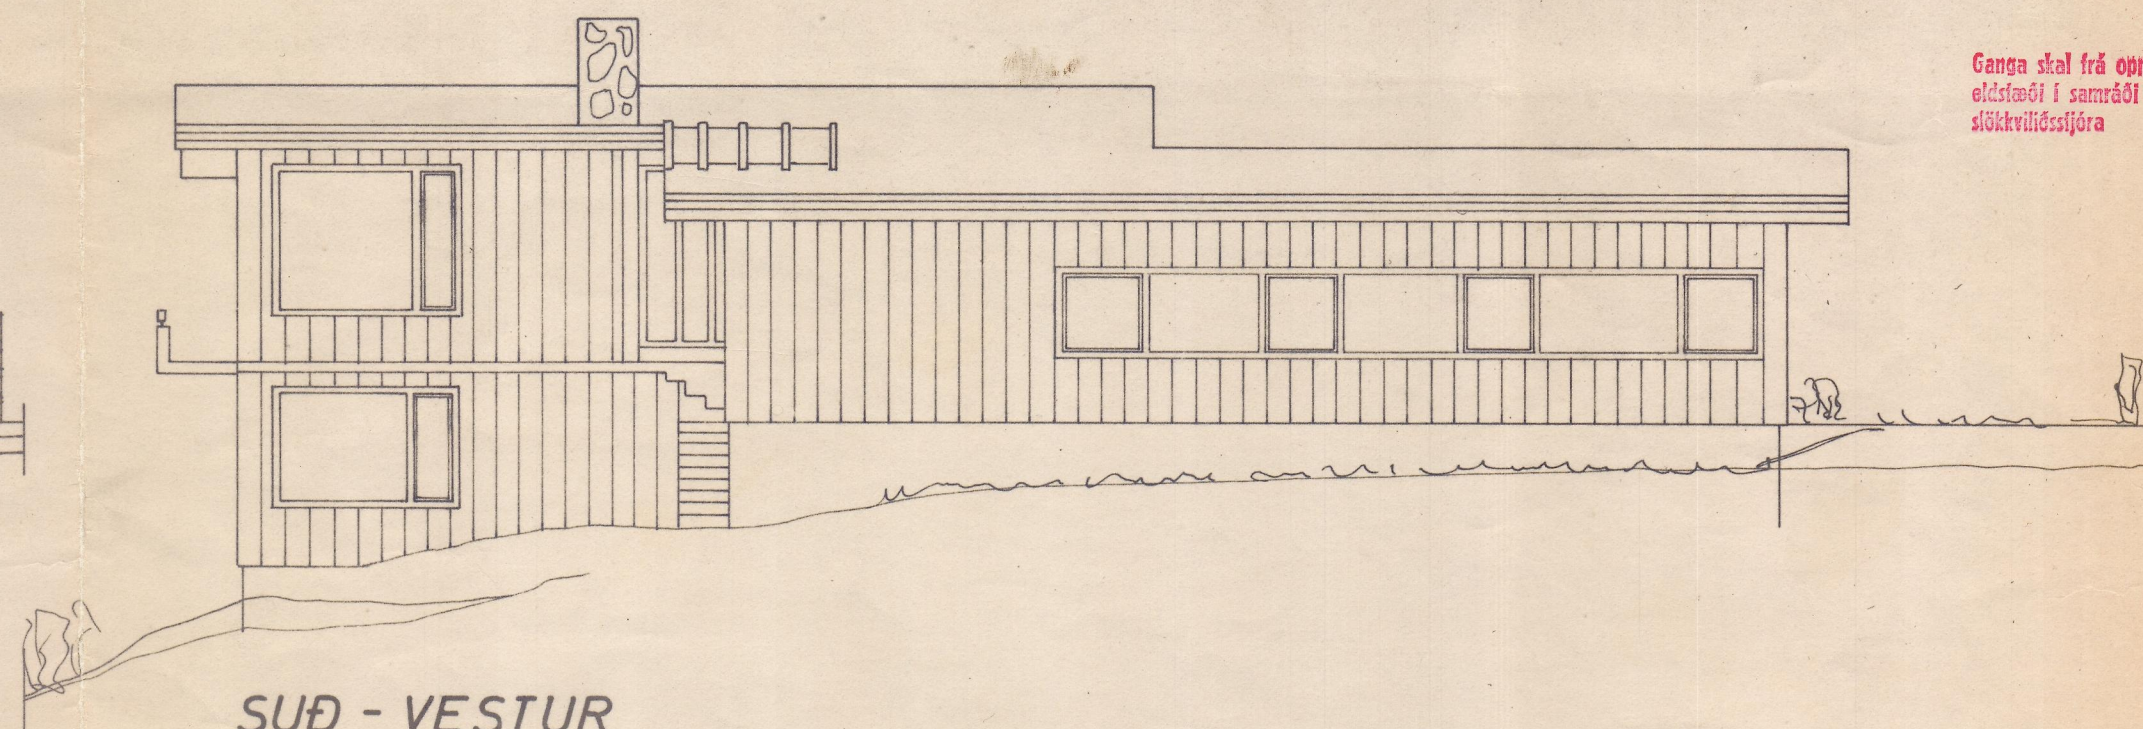

SUD - VESTUR

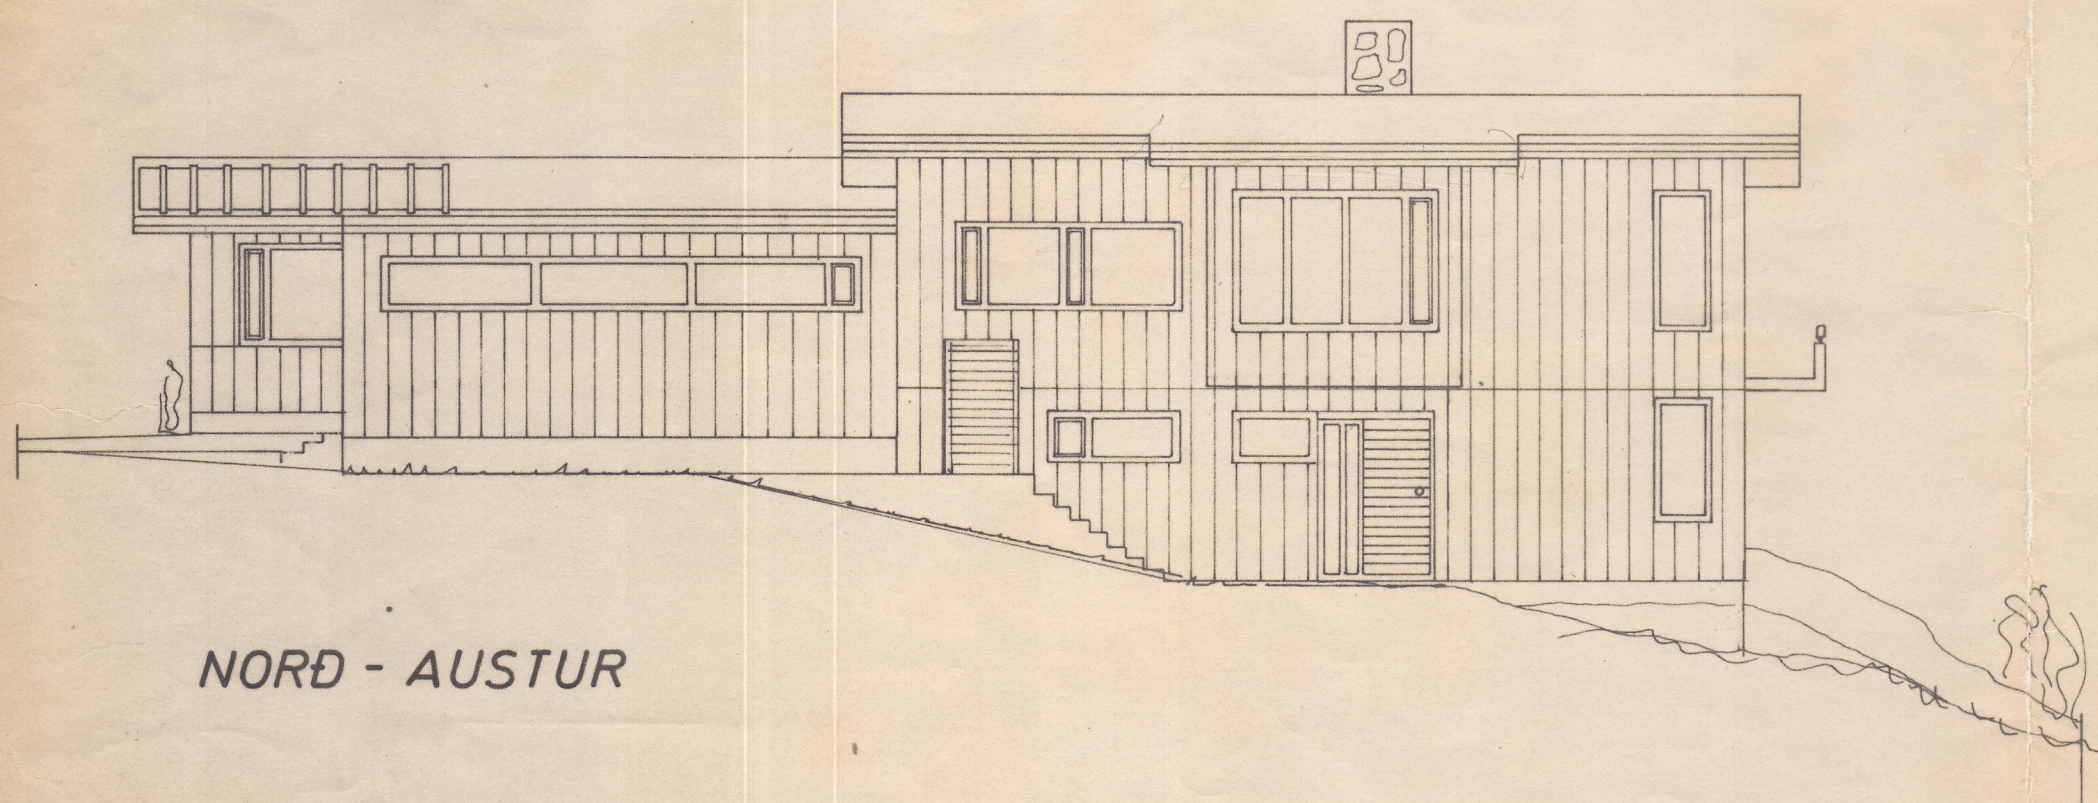

NORD - AUSTUR

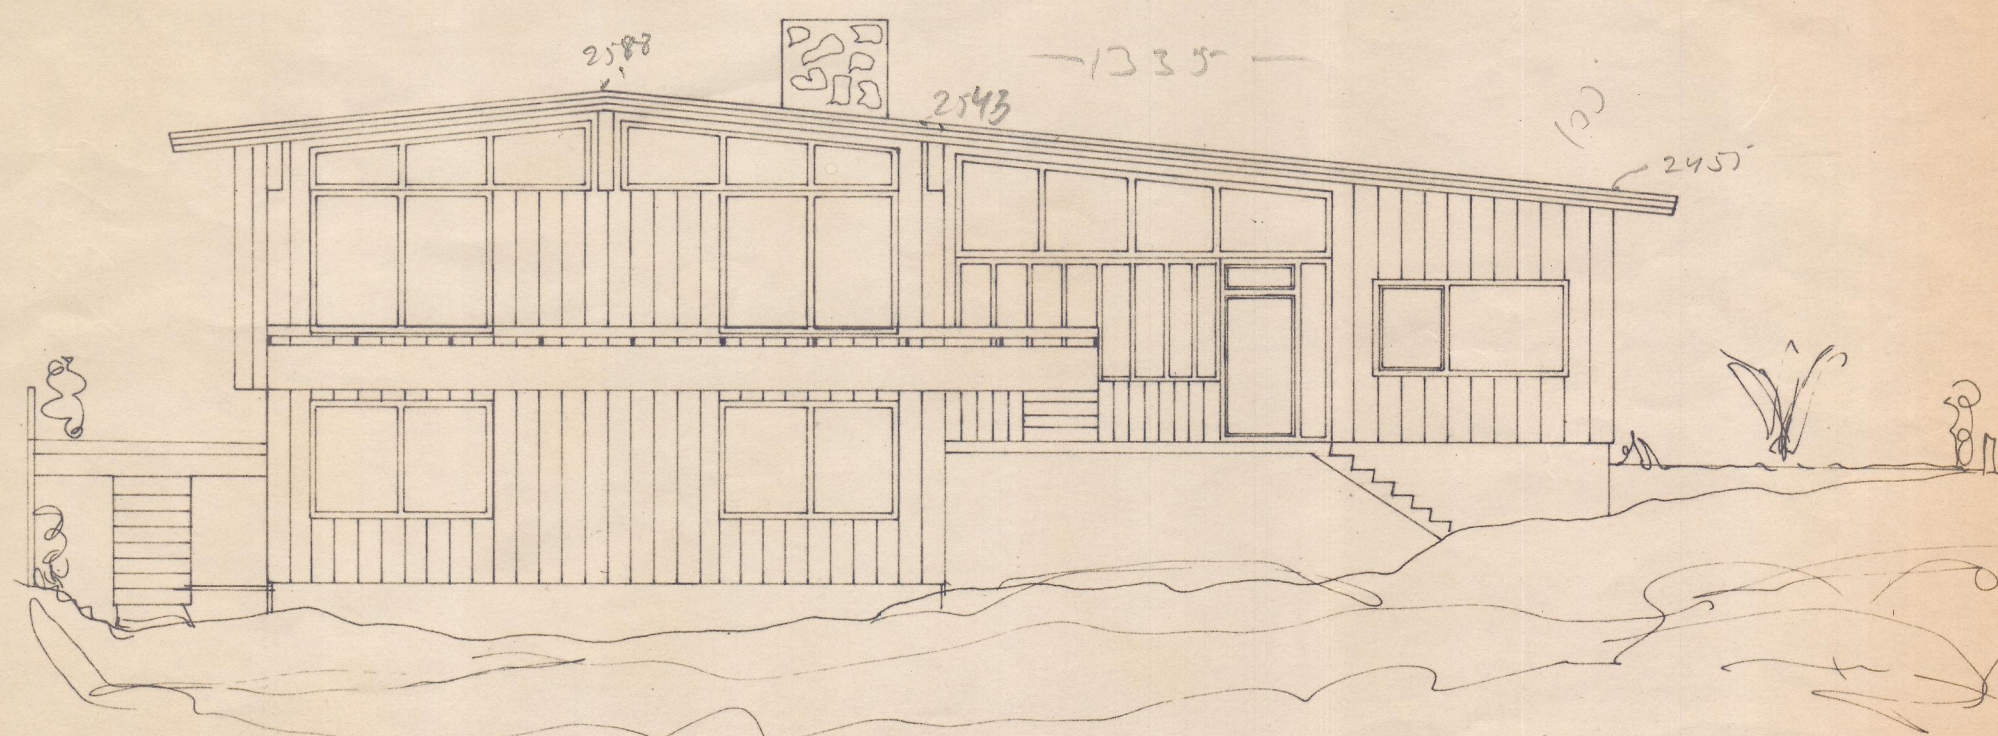

NORD - VESTUR

VESTURVANGUR 375	MÆLIKVARÐI 1:100	VERK 7505	TEIKN NR 1
ÚTLIT	Hannað: <i>FB</i> Teiknað: <i>JLL</i>	Yfirarið: Samb: <i>FB</i>	DAGS MARZ '75.
JÓHANN GUNNAR BERGPÓRSSON VERKFR MVFI STRANDGÖTU 11 — HAFNARFIRÐI — SÍMI 53315	BREYTT		