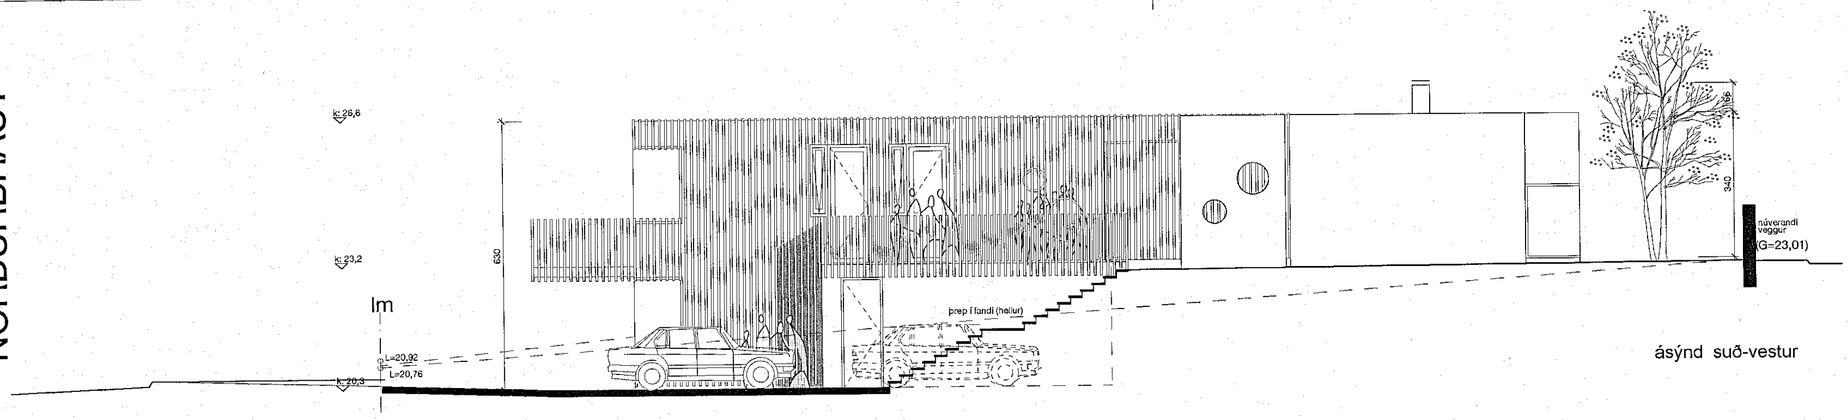

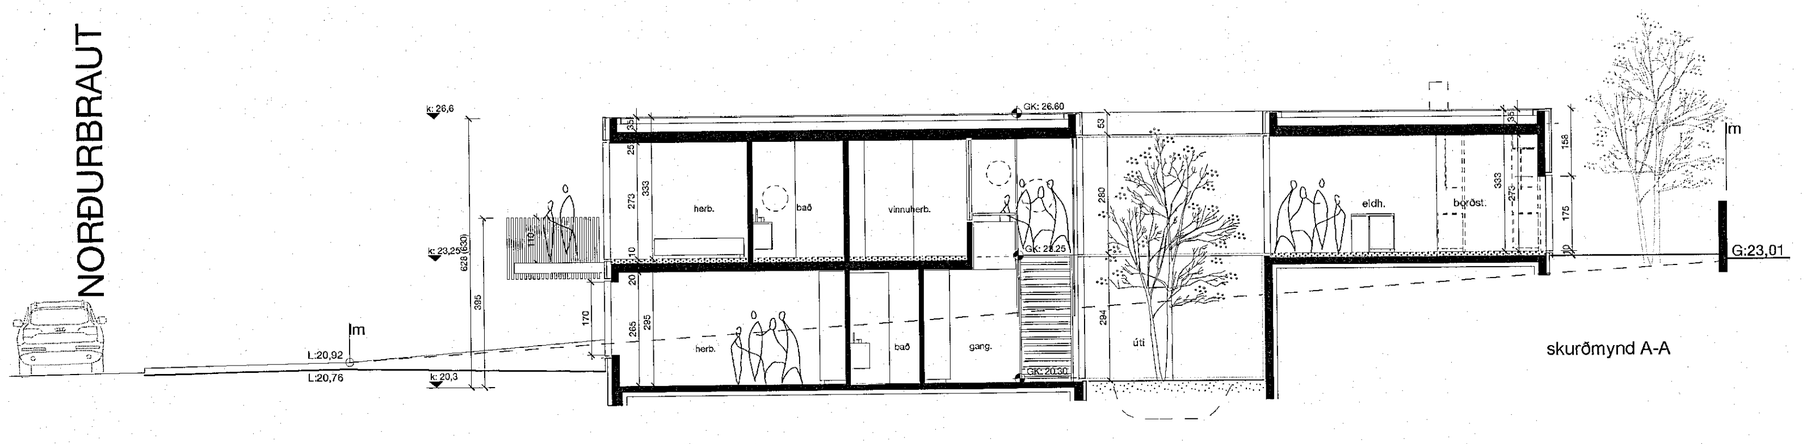

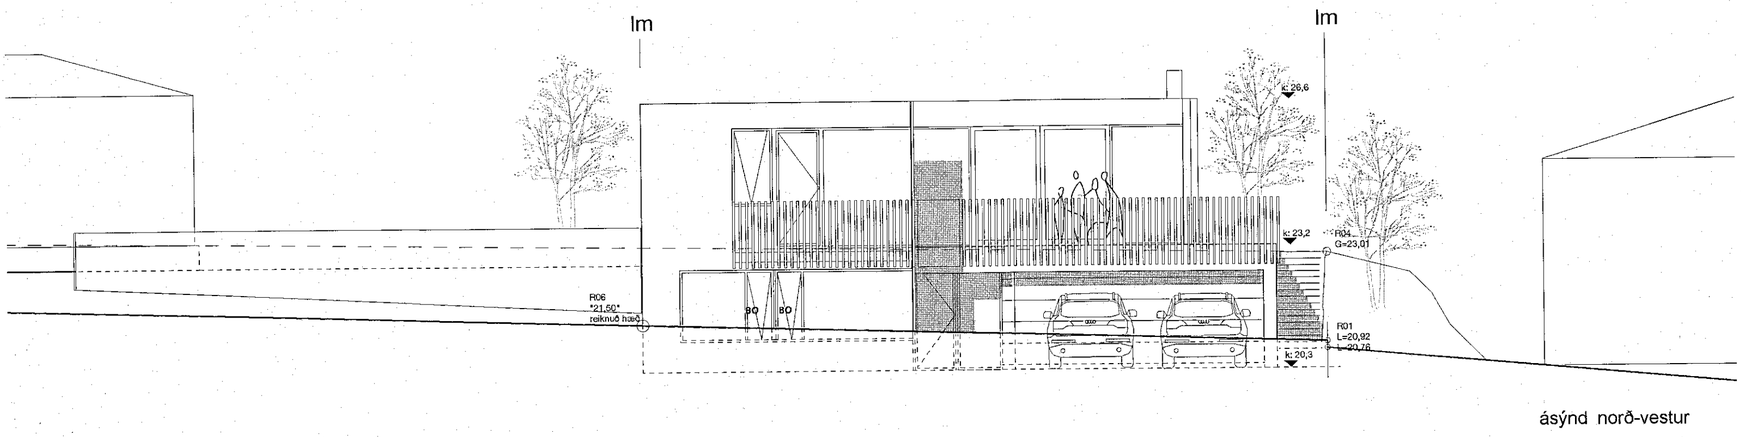

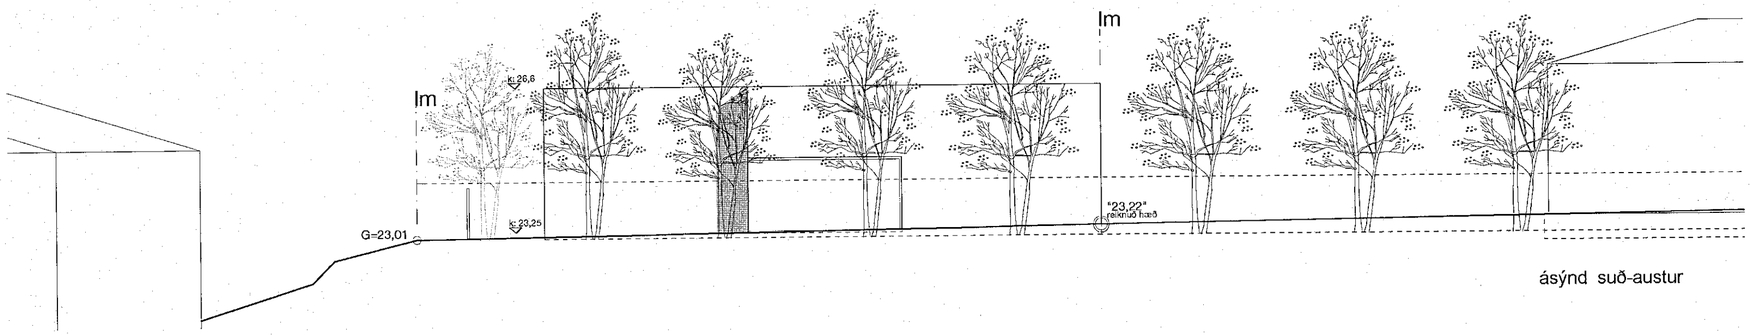

Samþykkt bann
23. NÓV. 2022
Byggingarfulltrúi

LR	Loftræsing
GN	Gólfniðurfall
ÞNF	Þakniðurfall
RL	Reyklosun
EV	Eldhúsvaskur
HL	Handlaug
RV	Ræstivaskur
SV	Skolvaskur
P	Bílastæði hreyflh.
ÞV	Þvottavél
▶	Inngangur

Kóti:

GK	Gólfkóti
G	Gangstétt
ÞK	Þakkóti
K	Kóti

Frágengið gólf
Kóti frágengið gólf
Lóðamörk
Byggingarreitur

Brunatexti:

R	Berandi
E	Óbrennandi
I	Einangrun
C	Sjállokandi
S	Reykþétt
90	Tími í mín.
HSL	Handslökkvitæki
BO	Björgunarop
ÚT	Útgangur
BS	Brunaslanga
UY	Útloftun yfirþrýstings

Reykskynjari
Stigleiðsla
Tvíburatengi
Stjórnstöð brunaviðvörunarkerfis
Berandi
Létt
Gat í gólfi

D	
C	
B	
A	hús lækkað í landi, þvottah. fært, bílskýli breytt í lokaða bílgeymslu, arni breytt, gluggum suðaustur br., skyggni yfir svölum fjarlægt | 07.11.22

BREYTING: ÁBM. DAGS: BR:

REYKJAVÍKURVEGUR 39A

Útlit og skurðmynd

VERKHLUTI: AÐALUPPDRÁTTUR

VERK NR.: 2004
DAGS.: 02.07.2021
MKV.: 1:100 (A2)

PK ARKITEKTAR
Brautarholt 4, 105 Reykjavík
Sími: 5518050
Net: palmar@pk.is www.pk.is
pálmar kristmundsson, kennitala: 080455-5269

Teikning: R39-**A-3.00**
Breyting: **A**