




Norður útlit
1:250

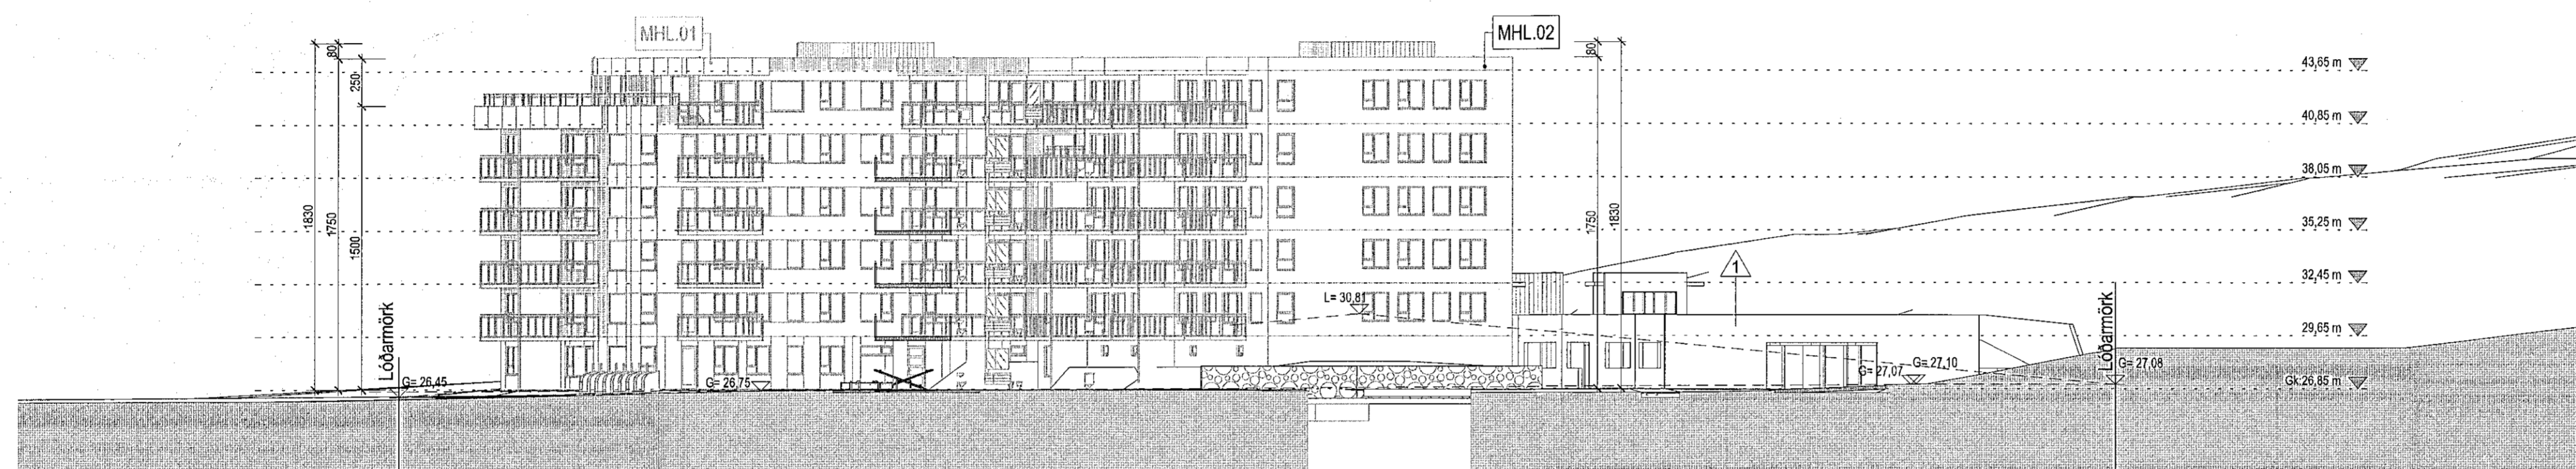

Suður útlit
1:250

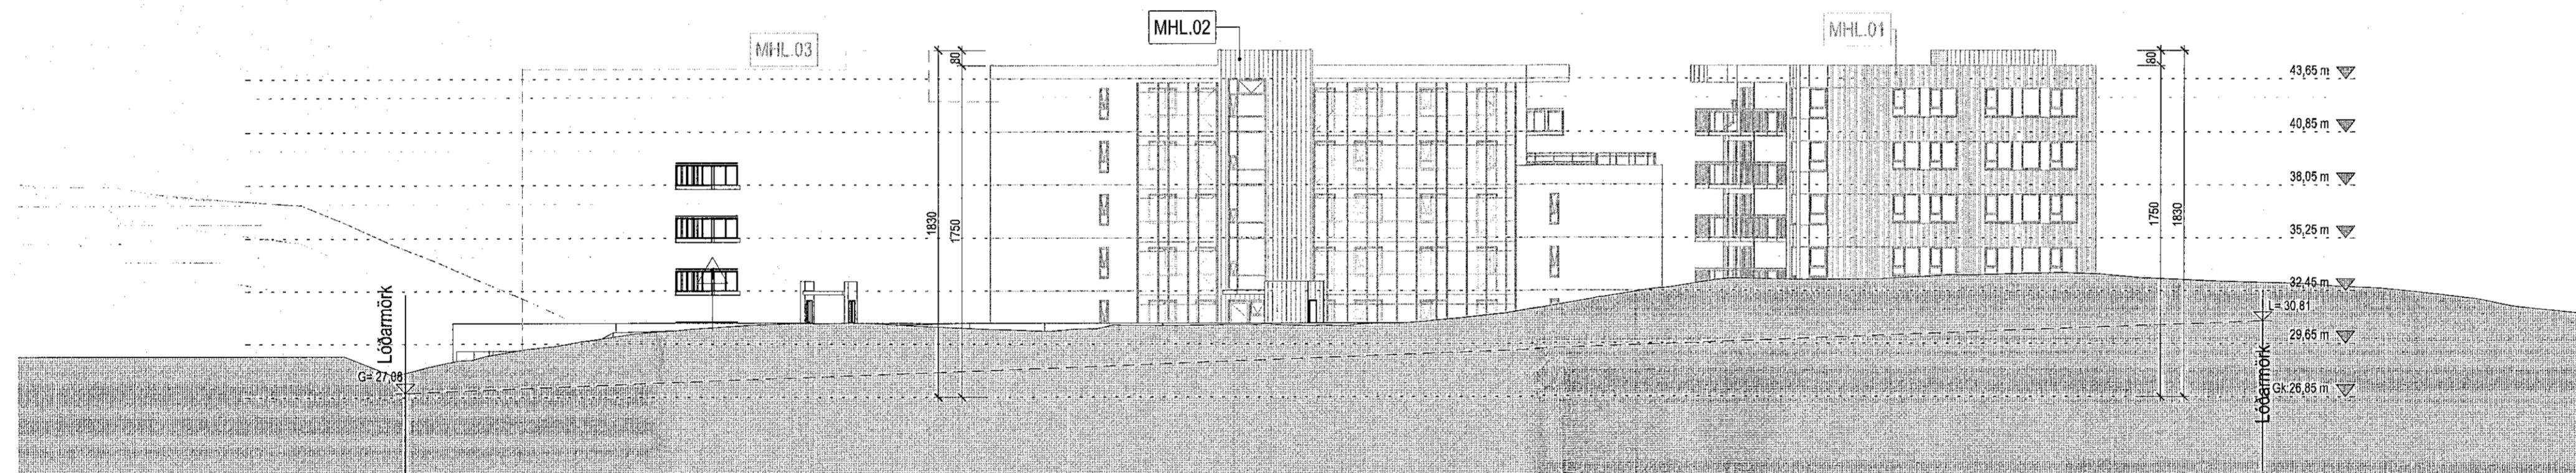

Austur útlit
1:250

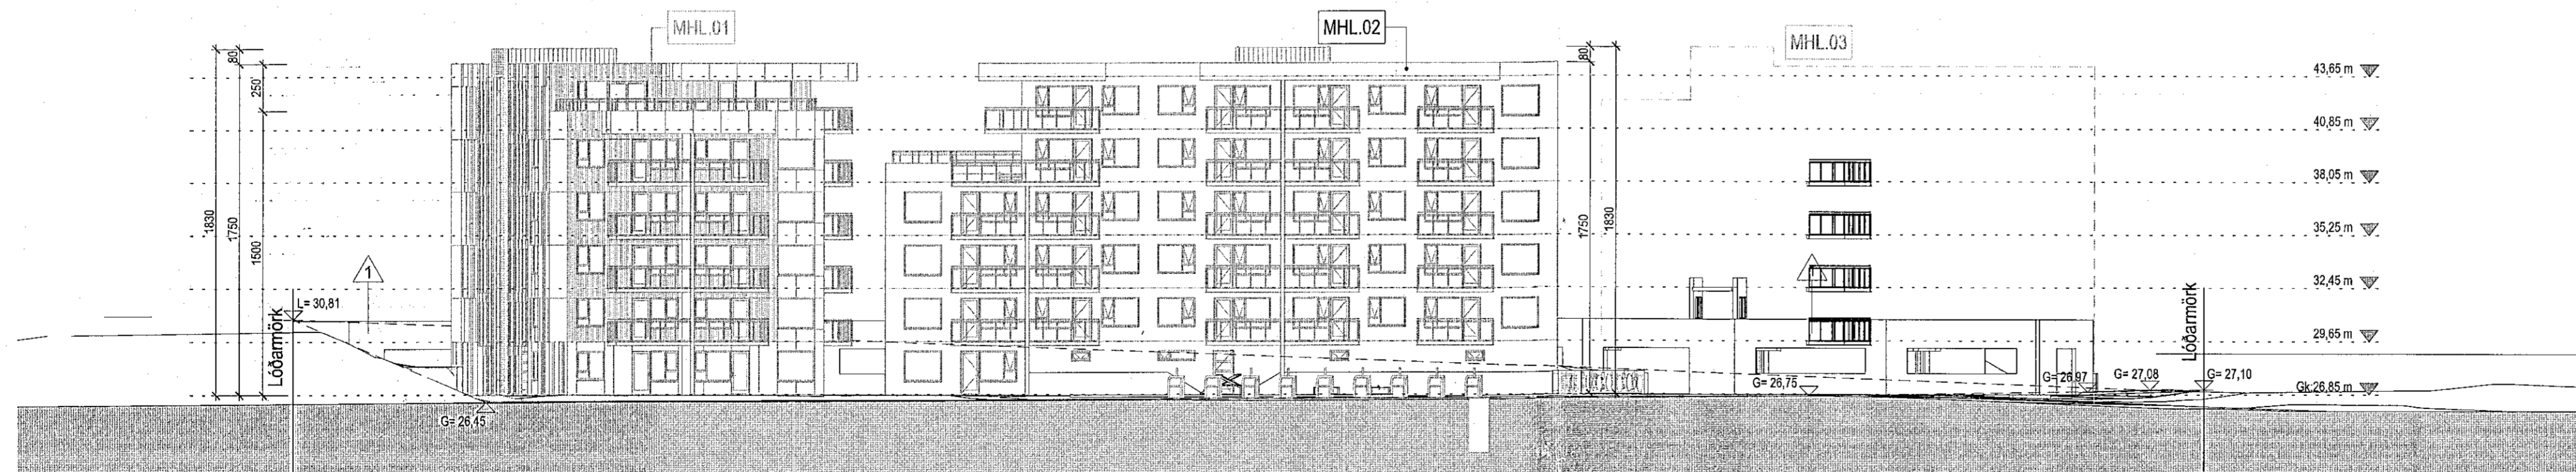

Vestur útlit
1:250

Tákn		
GN	= Gólfurfall	Brunstákn
PN	= Þakurfall	
SN	= Sveigufall	Veggir og hæðskil
LR	= Lofttrösting	E160
VLR	= Vélkúln lofttrösting	A-E160
PK	= Pólkastar	A-E120
NL	= Neyðarjás	RE160
BO	= Björgunarpop	RE120
R	= Reykskiptari	A-REM120
HSL	= Hvarfslóttur	
ÚT	= Útvegur	
HV	= Hitaveita	
VV	= Vatnaveita	
RR	= Ráðgjafaveita	
ÚK	= Útkoma	
DS	= Dyrtákn	
BO	= Felliðgi við björgunarpop	
BR	= Brunastanga	
CS	= Sléttveita	
CS	= Sléttveita út	
CS	= Sléttveita brunavörðunarkerfis	
CS	= Inntak	
CS	= Bilastæði fyrir fatnaða	


1	23.09.2022	Breyting í áfangi 2 tengist bilageymsla MHL.04 við hús nr. 23 MHL.02. Leubótáfangi á skjalgerðaríðum mhl. 01 og 02 vegna breytinga á sólarstærð, Leubótáfangi á rímslendumurum í kjallara mhl.02	RCM
Útg.	Dags.	Lýsing	Nafn

SHS
23. nóv. 2022

KRark
Kristinn Ragnarsson arkitekt ehf.
Hlíðasmíð 19-2.húsi, 201 Kópavogur
S. 564 2255, krark@krark.is
Kl. 581288.3589, www.krark.is

Hringhamar 21
Hafnarfjörður

Landveigunúmer: L231981
Hæðarleiga lóðar. Útlit. Mhl. 02 og 04

Verknúmer:	210398D	Aðalhönnuður:	Kristinn Ragnarsson
Mallkvæði:	1:250	Höfundur:	KR 1209-2069
Dagsetning:	29.09.2022	Hönnunarsjórni:	Kristinn Ragnarsson
Hönnun:	KR RCM	Útgáfa:	1209-2069
Verkefnastjórn:	RCM	Blæ:	
Teknað:	RLF.PTG	L201b	1
Yfirfarir:	RCM.LPM		