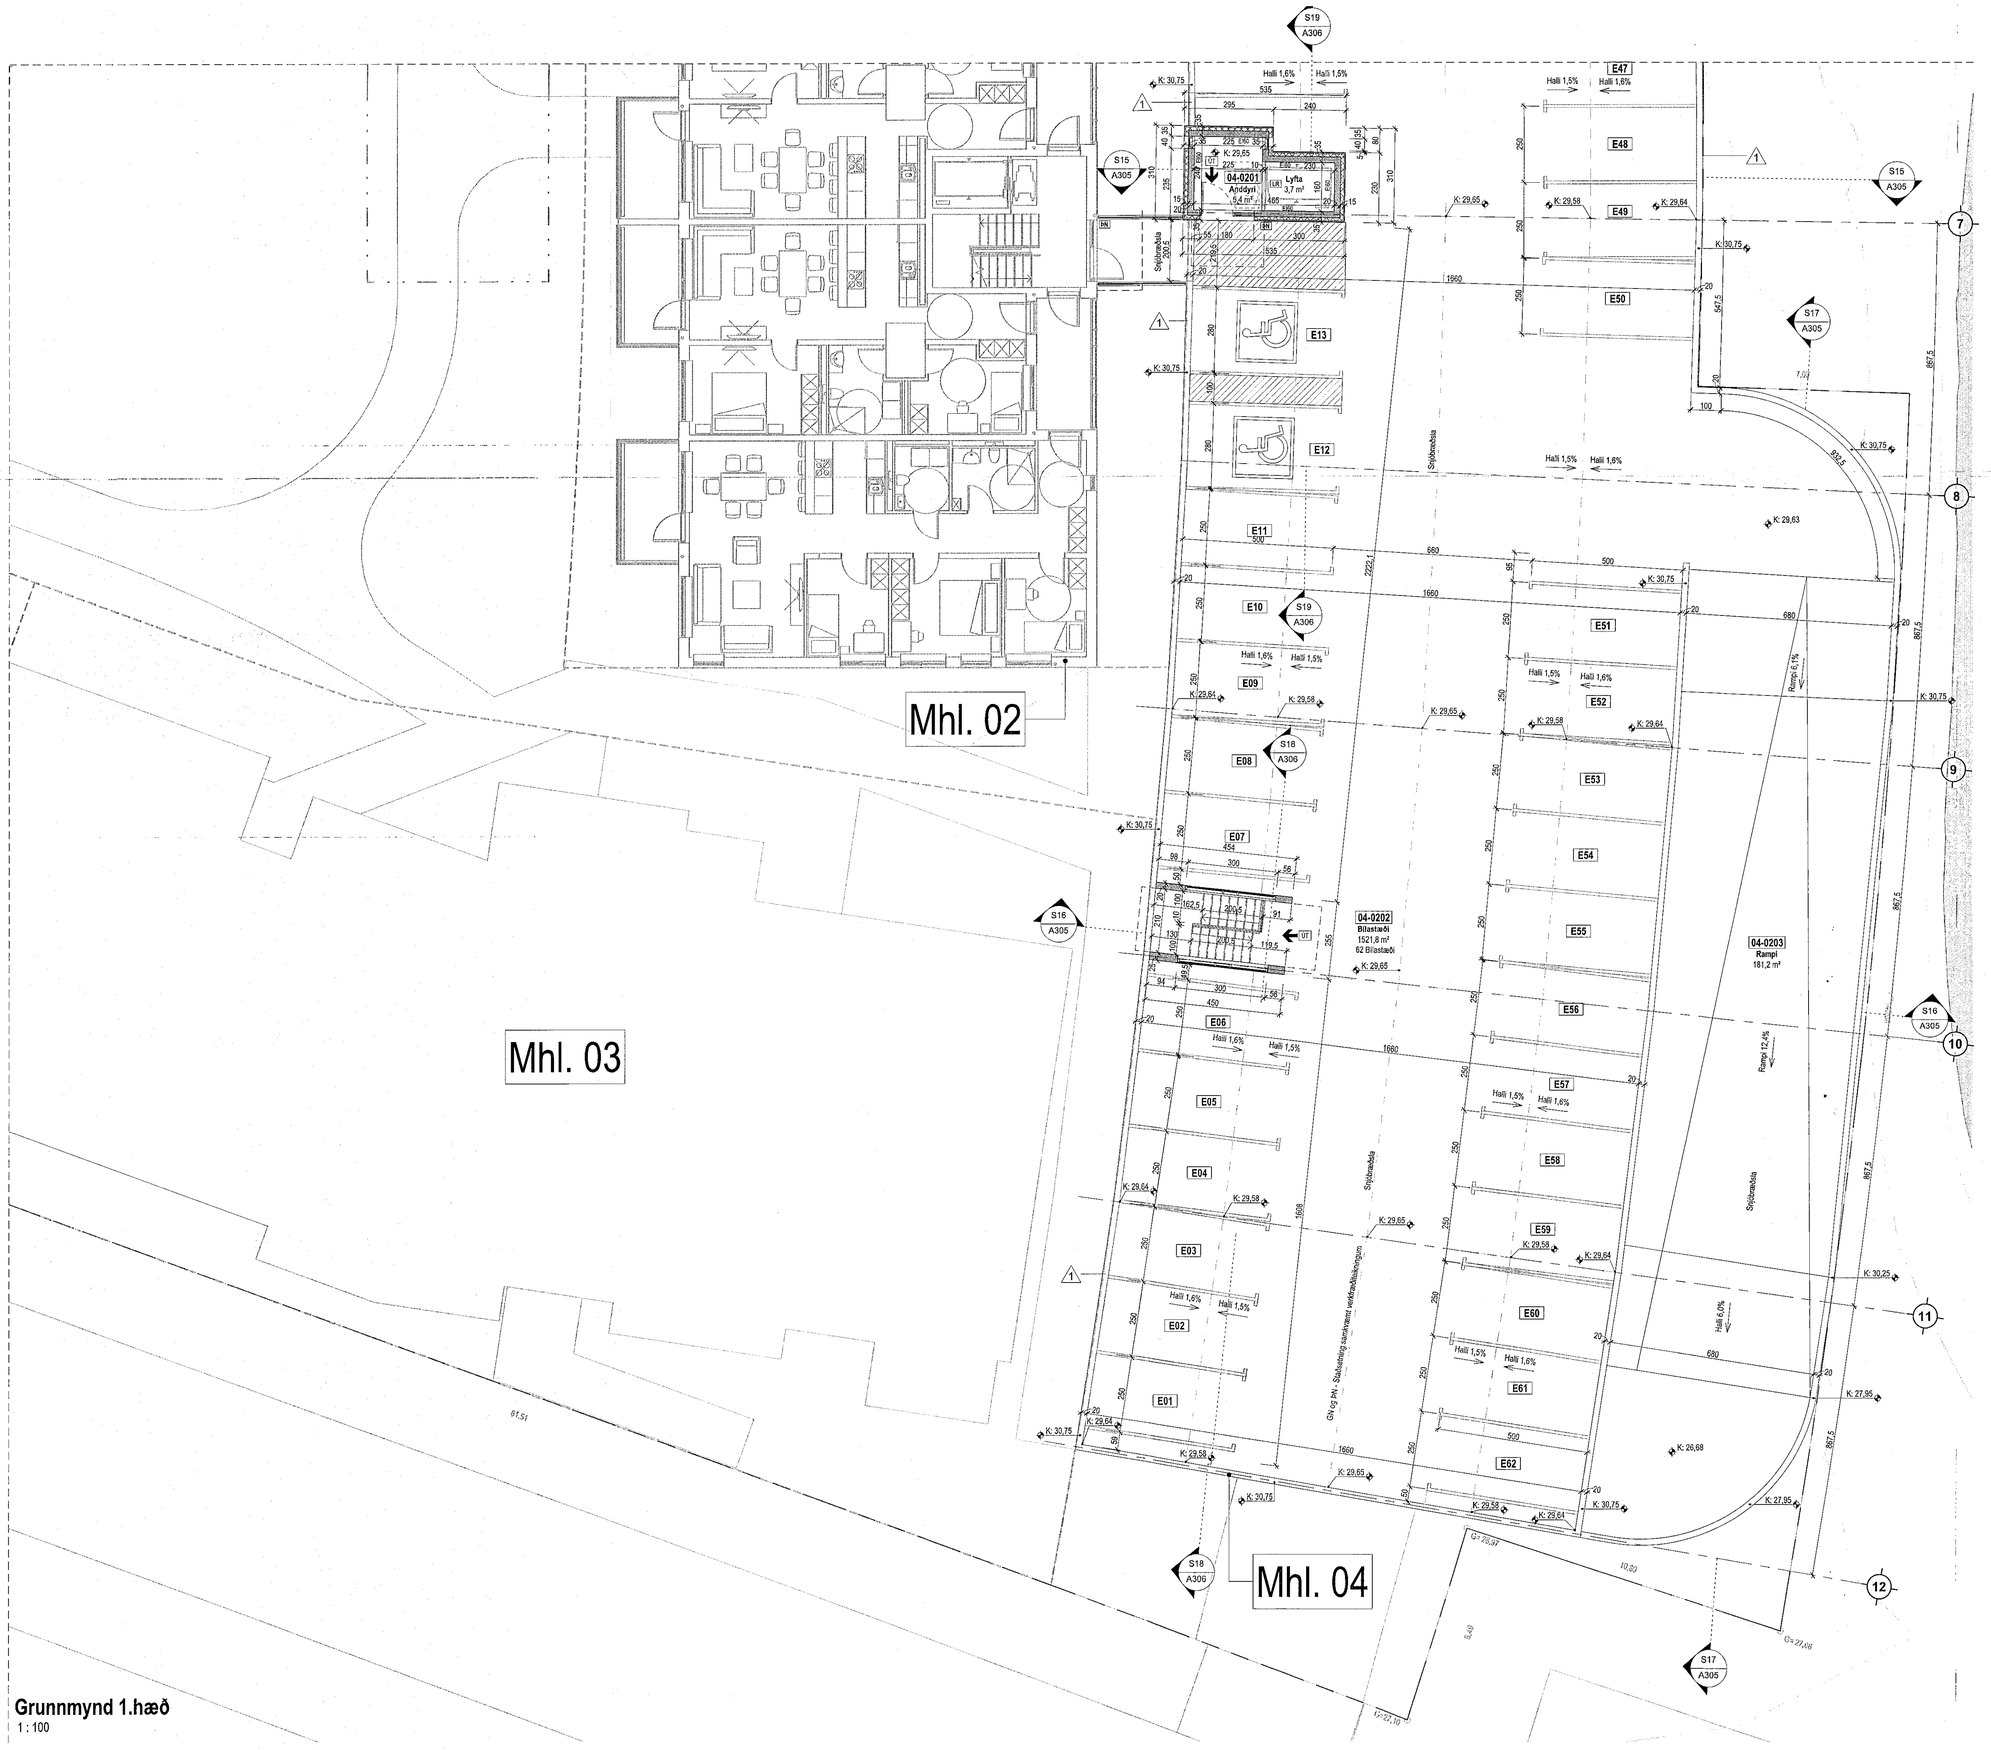

Grunnmynd 1.hæð
1 : 100

Samþykkt þann
23. NÓV. 2022
Byggingarfulltrúinn í Hafnarfirði

Tákn

GN	= Gólfníðurfall	**Brunatákn**
ÞN	= Þakníðurfall	
SN	= Svalaníðurfall	**Veggir og hæðaskil**
LR	= Loftræsting	EI60
VLR	= Vélknúin loftræsting	EI90
PK	= Póstkassar	A-EI60
NL	= Neyðarljós	A-EI120
BO	= Björgunarop	RE:I60
R	= Reykskynjari	REI120
HSL	= Handslökkvitæki	A-REIM120
ÚT	= Merktur útgangur	
HV	= Hitaveita	
VV	= Vatnsveita	**Hurðir**
RR	= Rafmagnsveita	E30-CS
ÚK	= Útikrani	EI30-CS
DS	= Dyrasími	EI60-CS
BO	= Fellistigi við björgunarop	**Gluggar**
	= Brunaslanga	E30
	= Stigleiðsla	
	= Stigleiðsla út	
	= Stjórnstöð brunaviðvörunarkerfis	
	= Inntak	
	= Bílastæði fyrir fatlaða	

kjallara | 1. hæð | 2. hæð | 3. hæð | 4. hæð | 5. hæð | Þak

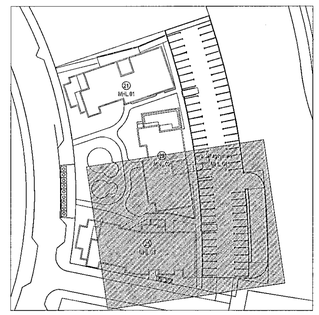

Digitally signed by Gunnar H Kristjansson
DN: cn=Gunnar H Kristjansson gn=Gunnar H Kristjansson c=IS loaiand l=IS loaiand o=Brunahönnun ehf. o=brunahonnun@brunahonnun.com
Reason: I am the author of this document
Location:
Date: 2022-10-27 12:38Z

Útg.	Dags.	Lýsing	Nafn
1	23.09.2022	Breyting í áfanga 2 tengist bílageymslu/Mhl.04 við hús nr.23/mhl.02. Leiðréttingar á skráningartöflum mhl. 01 og 02 vegna breytinga á lóðarstæð. Leiðréttingar á rýmisnúmerum í kjallara mhl.02	RCM

N

SHS
23. nóv. 2022

1:100 0 1 2 3 4 5 m

KRark
Kristinn Ragnarsson arkitekt ehf.
Hiiðasmári 19 - 2.hæð . 201 Kópavogur
S. 564.2255 . krark@krark.is
Kt. 581298.3589 . www.krark.is

Hringhamar 21
Hafnarfjörður

Landeignanúmer: L231981

Grunnmynd 1.hæð. Mhl. 04

Fjölbýlishús		Aðaluppdrættir-Áfangi 2. Nr. 23 og bílageymsla	
Verknúmer:	21039BD	**Aðalhönnuður:**	**Kristinn Ragnarsson**
Mælikvarði:	1 : 100		Kt. 120944.2669
Dagsetning:	29.09.2022	**Hönnunarstjóri:**	Kristinn Ragnarsson
Hönnun:	KR.RCM		120944.2669
Verkefnastjóri:	RCM	**Blað:**	**Útgáfa:**
Teiknað:	PTG	A102d	1
Yfirfarið:	RCM.LPM		

Copyright © KRark_Hönnuður áskilar sér allan rétt á teikningum - Fjölfölðun er húð skrifleg samþykki

A1

Save: 27.10.2022 12:29:10 Plot: 23.09.2022

Skrá: Autodesk Docs://21039BD-Hringhamar 21-25 Haf/21039IF-Hringhamar 21-25 Haf.rvt