

GRUNNMYND 1. HÆÐAR  
1:100

- TÁKN Á ELDVARNARUPPDRATTI**
- REYKSKYNJARI
  - REYKLOSUN
  - ELDTÆFJANDI VEGGUR
  - HURDIR: C = SJÁLFLOKANDI  
S = REYKÞÉTT
  - MERKTUR OG NEYÐARLÝSTUR ÚTGANGUR
  - BRUNASLANGA
  - STJÓRNSTÖÐ BRUNAVIÐVÖRUNARKERFIS
- VELÐEN LOFTFRÆSTING ER UM ALLT HÓS. REYKSKYNJARAR ERU Í HVERJU HERBERGI TENGDIR SJÁLFRIRKU BRUNAVIÐVÖRUNARKERFI.

Breyting nr. 7  
Síðvægilegar breytinga á þjónusturými 0103 eftir að lokaúttekt fór fram.  
Skrifstofum á 1. hæð breytt í hársnyrti-og naglastofu

F.h. 16.12.2022  
HEILBRIGGISEFTIRLÍF  
HAFNARFIJARDAR-  
OG KÓPAVOGSSVAÐIS  
Garðab. 20 Garðab.

Yfirfarið af  
þeigunarmátt  
LOTA


BREYTT				
1)	29.05.07	Breyting innanhúss ó vinnslusal og gítli.	DK	
2)	27.10.10	Reyndartekningar af húsinu	DK	
3)	18.02.13	Húsvörðubrúð breytt í skrifstofu	DK	
4)	18.04.16	Skrifstofum á 1. hæð breytt	DK	
5)	19.05.2021	Vinnslusal breytt í lager ofl.	DK	
6)	14.09.2021	Reyndartekningar af húsinu	DK	
7)	25.11.2022	Skrifstofum breytt í hársnyrtistofu	DK	

HÖF. VERK:

**Selhella 3**

**221, Hafnarfirði**

HÖF. TEGUNAR:		MÁLST.:	
GRUNNMYND 1. HÆÐAR		MÁLST.:	
		1:100	
MANNAV.:	TEKNAV.:	VERKNAV.:	ÚTGEF.:
DKK	DKK	1.097	00
SÁMFERKEL:			ÚTGEF.:
David Karlsson			23.11.2006
TEIKNISTOFAN H.R. ehf			TEKNAV.:
Húsbýggingar og ráðgjöf			02
David Karlsson			
Byggingarfræðingur BFI			
Nefurás 2, 110 Reykjavík			
			SÍM: 567 6111
			ÖSKA: 694 3029
			E-MAIL: dkk@harnet.is
			KT: 23126-2539

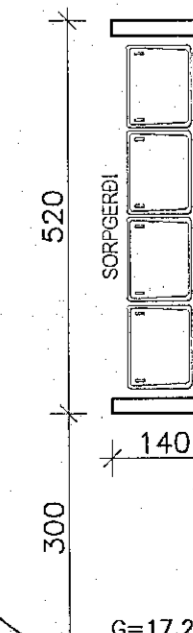

G=17,40