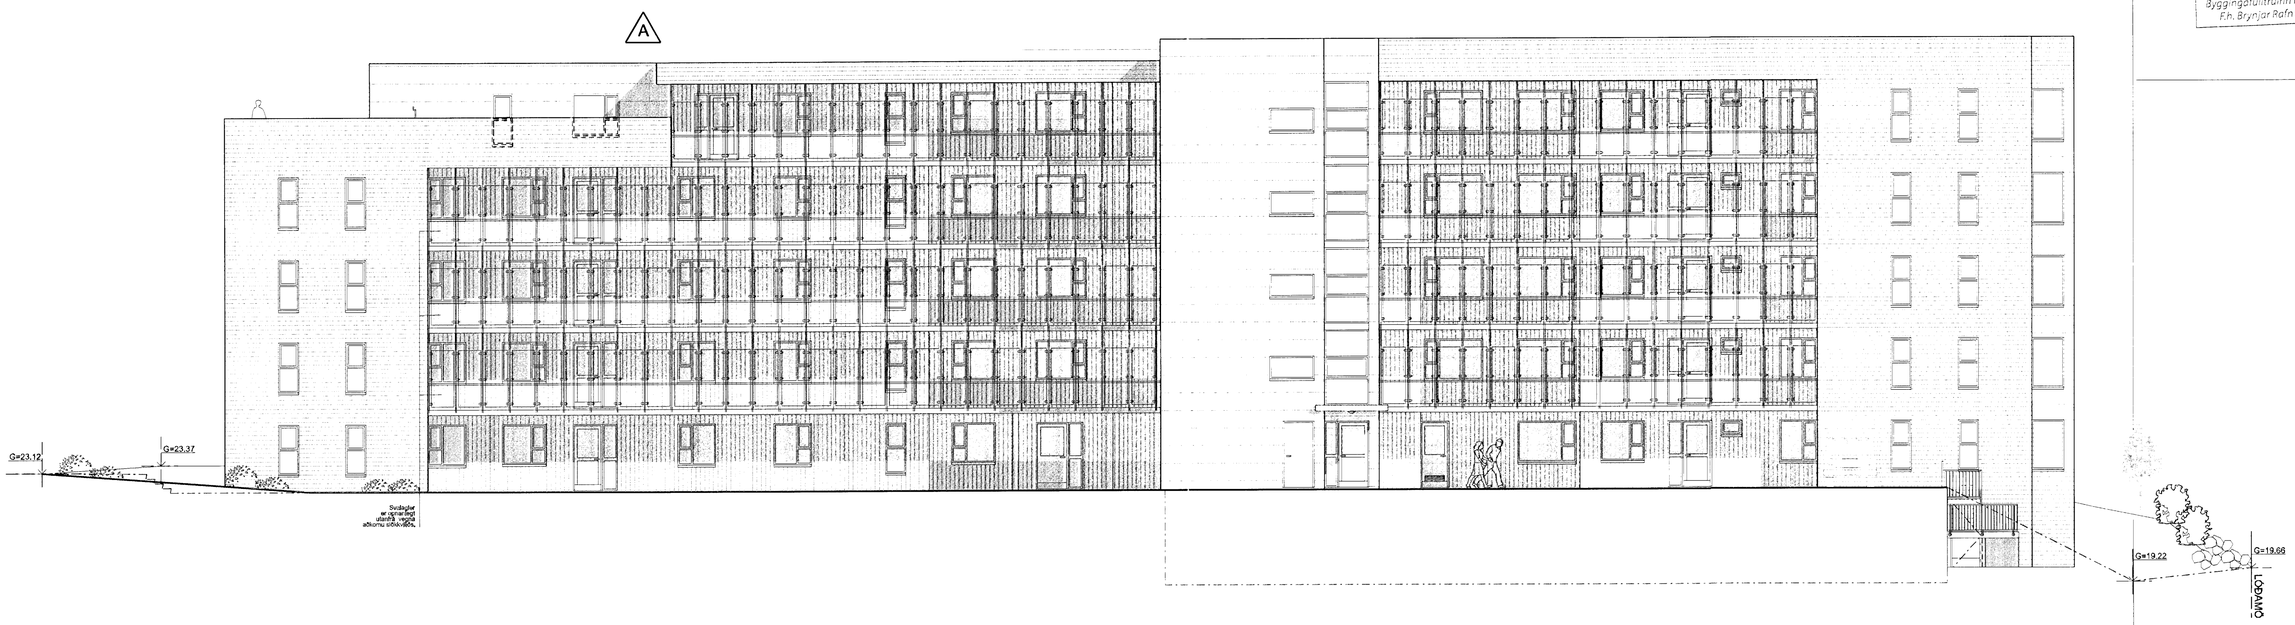

ÚTLIT 1:100
Norð-austurhlið

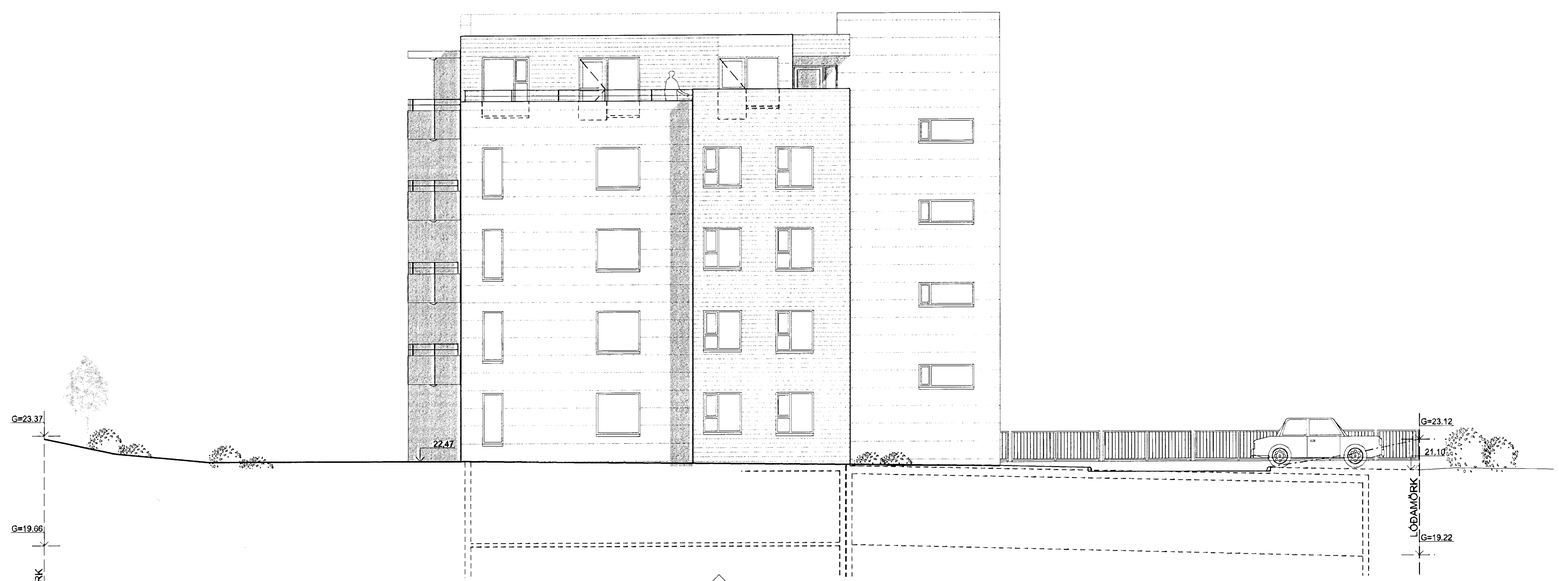

ÚTLIT 1:100
Suð-austurhlið

Samþykkt þann
11 APR. 2013
Byggingafulltrúinn í Hafnarfirði
F.h. Brynjar Rafn Ólafsson

A	UEF	SS	20.03.2013
Þakkantur breyttist miðað við breyttan svalgang.			
ÚTGÁFA BREYTINGAR	TEIKNAÐ	YFIRFARIÐ	DAGS

ASK ARKITEKTAR EHF
GEIRSGÖTU 9 101 REYKJAVÍK
SÍMI 515 0300 FAX 515 0319
www.ask.is

ÁBYRGÐ ARKITEKTA
Sigurður Sigurðsson Arkitekt FAÍ kt.090787-4319 sigurdur@ask.is
ASK ARKITEKTAR

VERKHEITI
SKIPALÓN 5
HAFNARFIRÐI

TEGUND TEIKNINGAR: AÐALTEIKNING	MKV. / A1: 1:100
HEITI TEIKNINGAR: ÚTLIT NORÐ-AUSTURHLIÐ ÚTLIT SUÐ-AUSTURHLIÐ	HANNAÐ: SS
	TEIKNAÐ: UEF
	YFIRF.: XX
	DAGS.: 14.08.2012
VERK NR.: 0779	AUÐKENNI - NÚMER TEIKNINGAR: 10-08
	ÚTGÁFA: A

26.03.2013

© / ALLT EFNI ÚR ÞESSU TEIKNINGARSETTI ER HÖFUNDARVARIÐ SAMKVÆMT LÖGUM OG ÁSKILIÐ ÞAÐ AÐ VERA EIGNARÉTTARLEGA VARIÐ