


GRUNNMYND 1:100  
4. HÆÐ

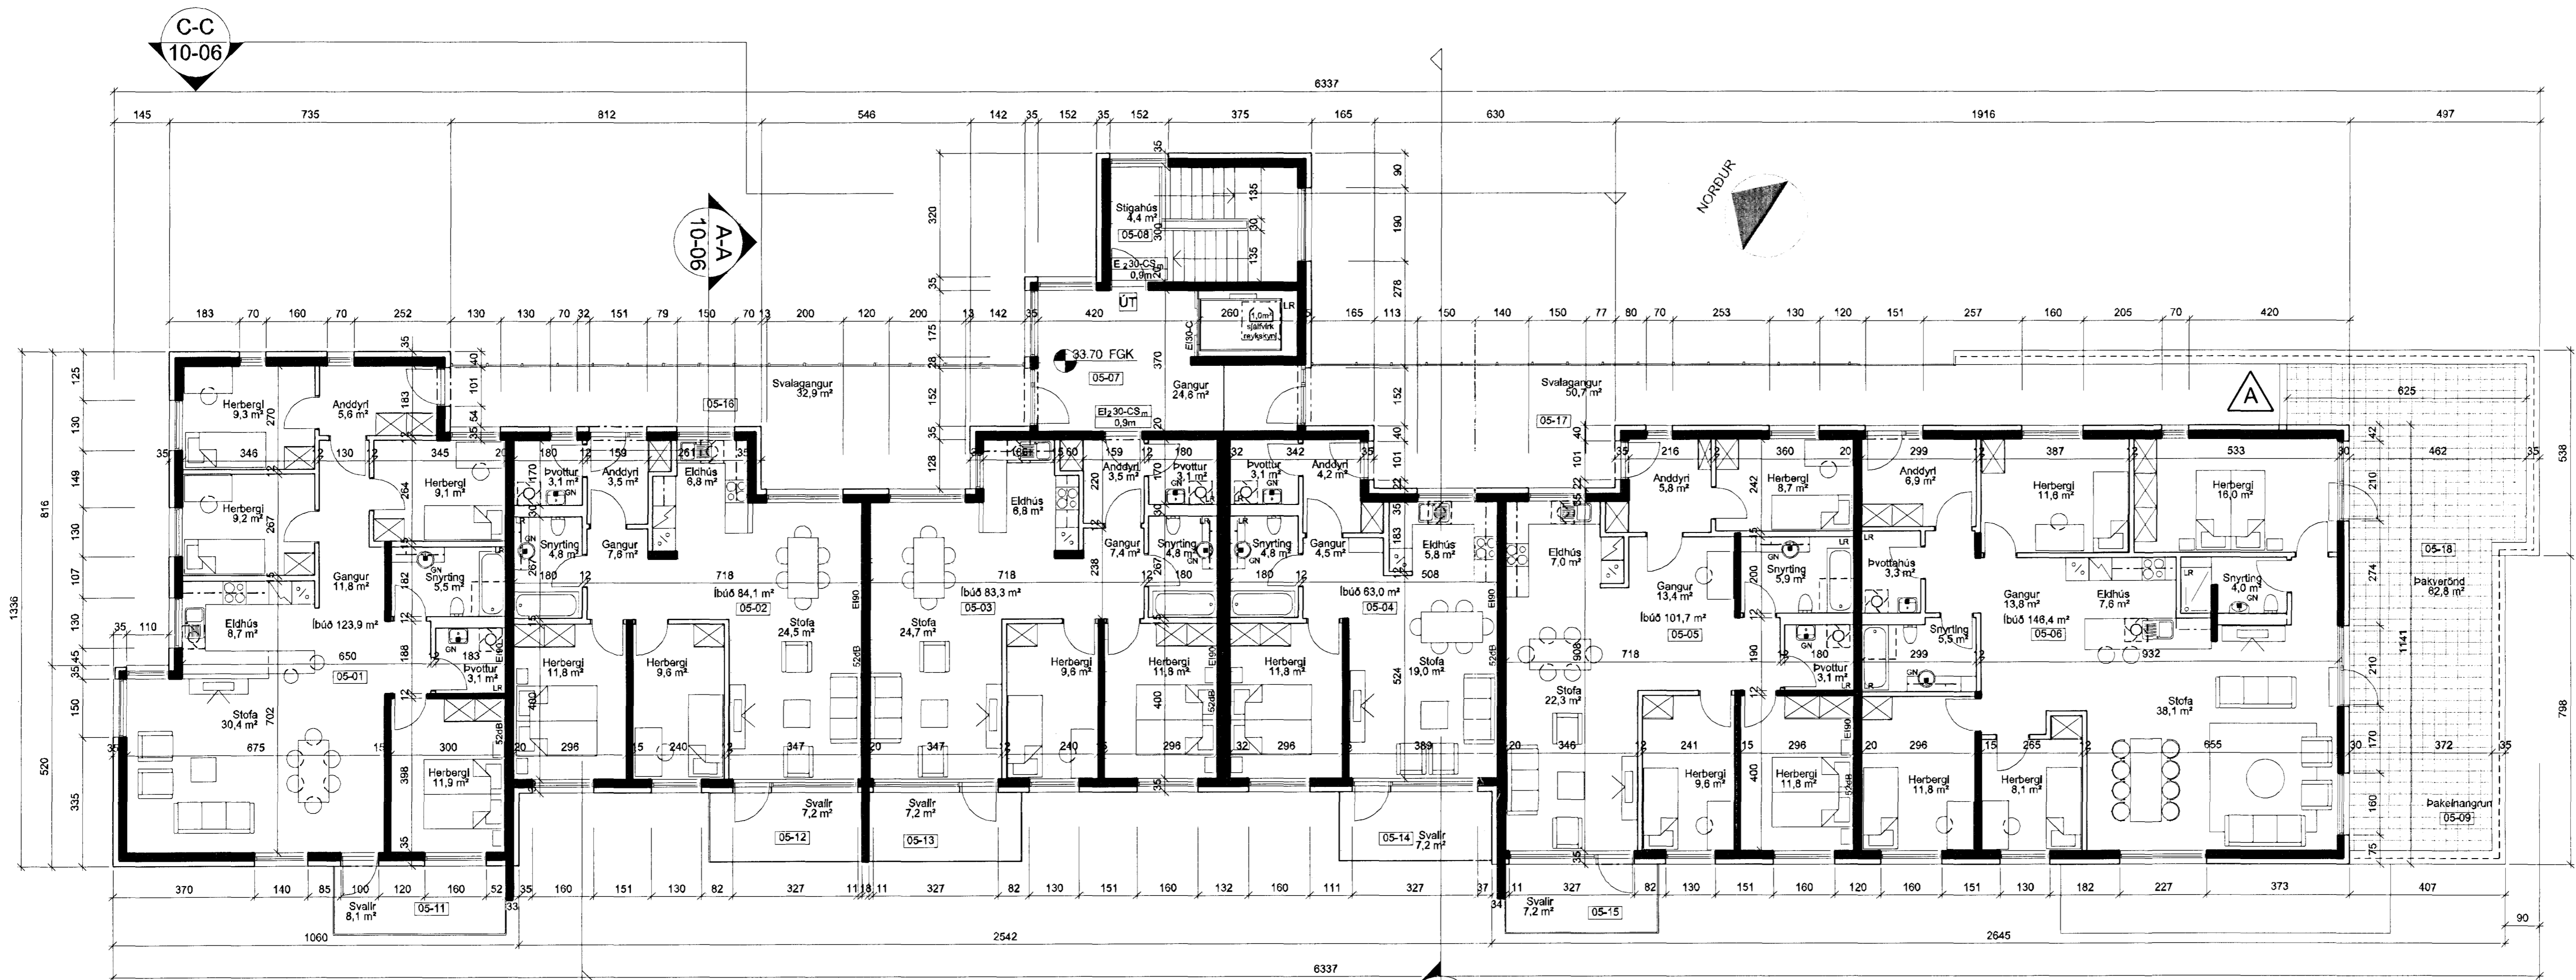

GRUNNMYND 1:100  
5. HÆÐ

A	UEF	SS	20.03.2013
Veggur milli þakavala og svalagangsröður.			

ÚTGAFA	TEKINGAD	VIÐFARAD	DAÐS
BREYTINGAR			

ASK ARKITEKTAR EHF  
GABRÓSÚR 19 • 101 RETULAVÍK  
SMÍ 515 0000 FAX 515 0319  
www.ask.is

ARITUN ADALHÖNDUGAR  
*Sigrúnur Sigrún*  
Sigrúnur Sigrún  
Ráðgjafi P.A.  
ASK ARKITEKTAR  
ASK@ask.is

VERKEFNI  
SKIPALÓN 5  
HAFNARFIRÐI

TEKINGARFRÖMUR  
ADALTEIKNING  
GRUNNMYND 4. OG 5. HÆÐ

SKALA	1:100
TEKINGAD	SS
TEKINGAD	UEF
TEKINGAD	SS
DAÐS	14.08.2012
ÚTGAFA	A

