


Samykkt þann  
11 APR. 2013  
Byggingufulltrúinn í Hafnarfirði  
F.h. Brynjar Rafn Ólafsson

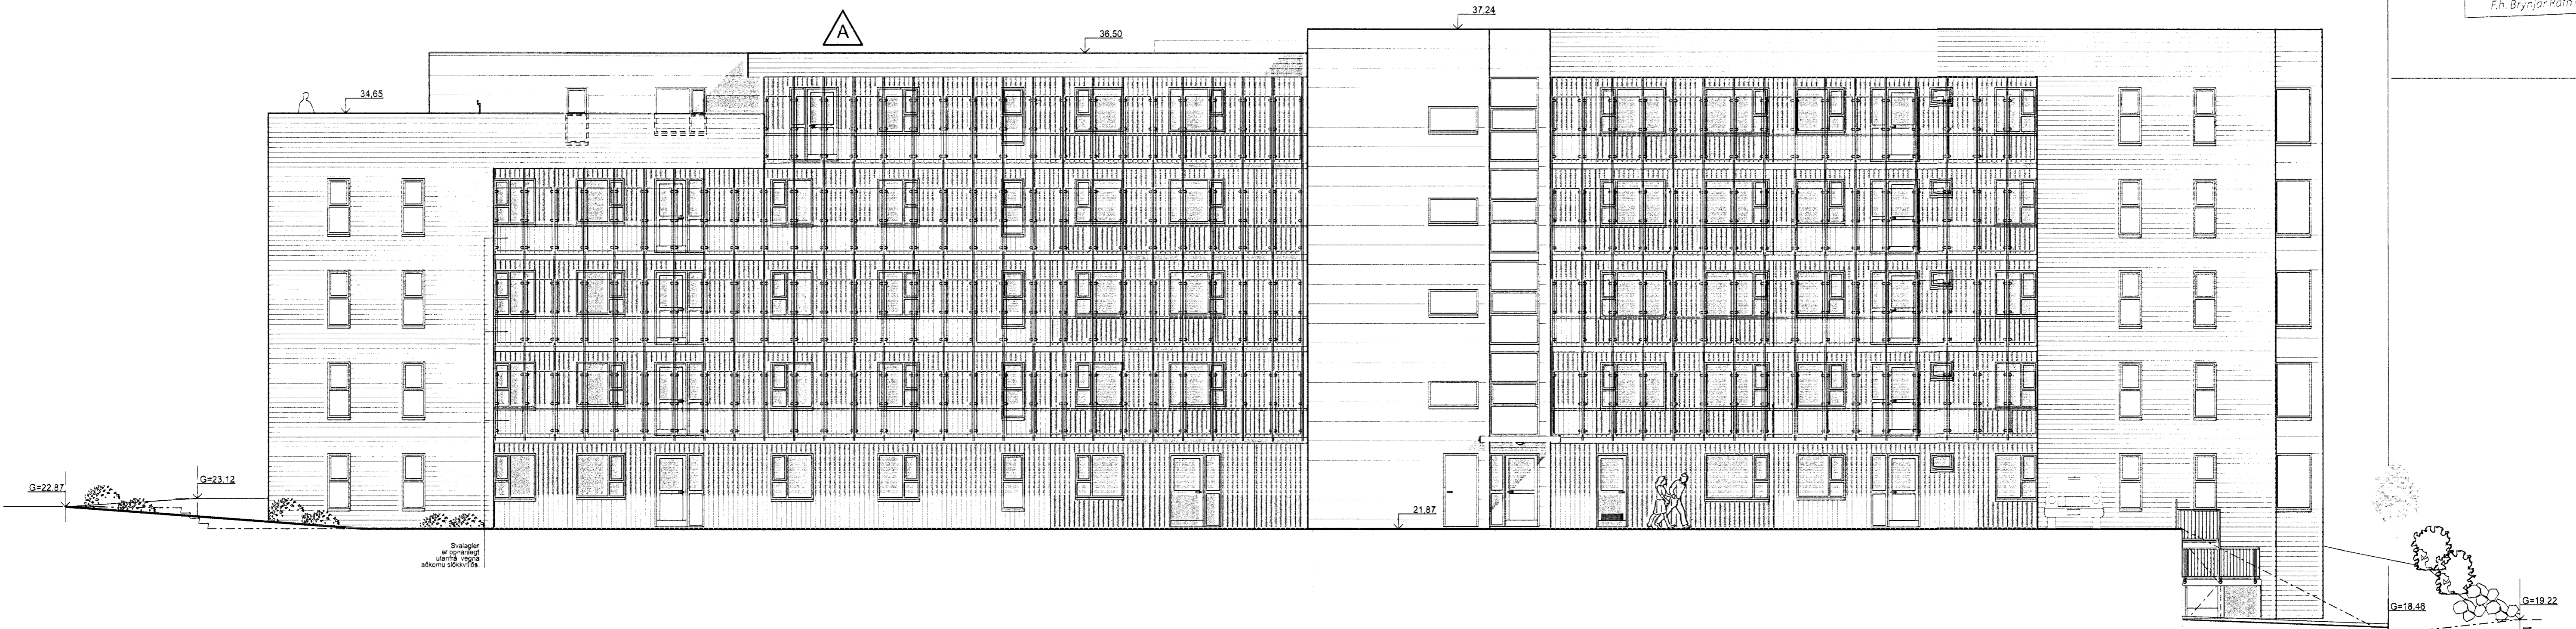

A	UEF	SS	20.03.2013
Húf 5. DEFT inn.			
ÚTGÁFA	TEKNAÐ	VIÐRÆÐING	LAGS
Breytingar			

ASK ARKITEKTAR EHF.  
GERSDÖTU 9 101 REYKJAVÍK  
SÍMI 515 0200 FAX 515 0319  
WWW.ASK.IS

ARTUN ADALHÖNNUNGAR  
*Sigrún Eiríksdóttir* ARKITEKTAR  
SÍMI 515 0200 FAX 515 0319  
WWW.ASK.IS

VERKEFNI		SKIPALÓN 7 HAFNARFIRÐI
TEKINGU- TÉKINGAR	SKY. I A.	1:100
ADALTEIKNING	MANNA	SS
ÚTLIT NORD-AUSTURHLID	TEKING	UEF
ÚTLIT SUÐ-AUSTURHLID	VIÐR.	SS
	LAGS	15.10.2012
VERA NR.	ALDRENI- NÚMÉRTEKINGAR	ÚTGÁFA
0779	10-08	A

26.03.2013

ÞÓÐLAHNOT OG MÍTUN TEKINGAR ER HÁÐ SAMRÝÐING. ASK ARKITEKTAR EHF. ER SKAL MÆLA UPP ÁF. TE. ÖLN. OG.