



HVERFISGATA 5; HAFNARFIRÐI  
BREYTING Á GÖGNUM. MÁL 1:100

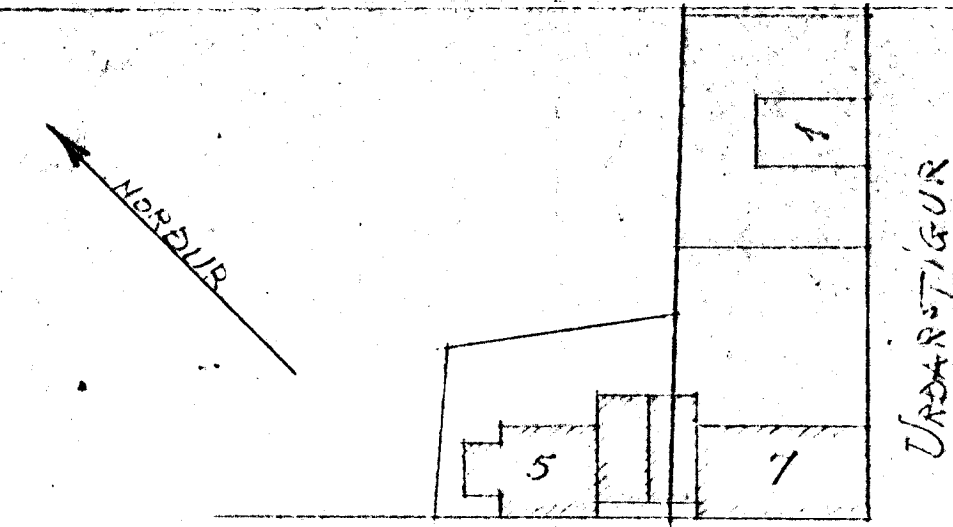


Samykt á fundi 1. 1961  
 nefndar þ. 19. 4. 1961  
 BYGGINGAFULLTRÚNN  
 Í HAFNARFIRÐI  
 SKULD


HVERFISGATA.  
AFSTÖÐUMYND. MÁL 1:500

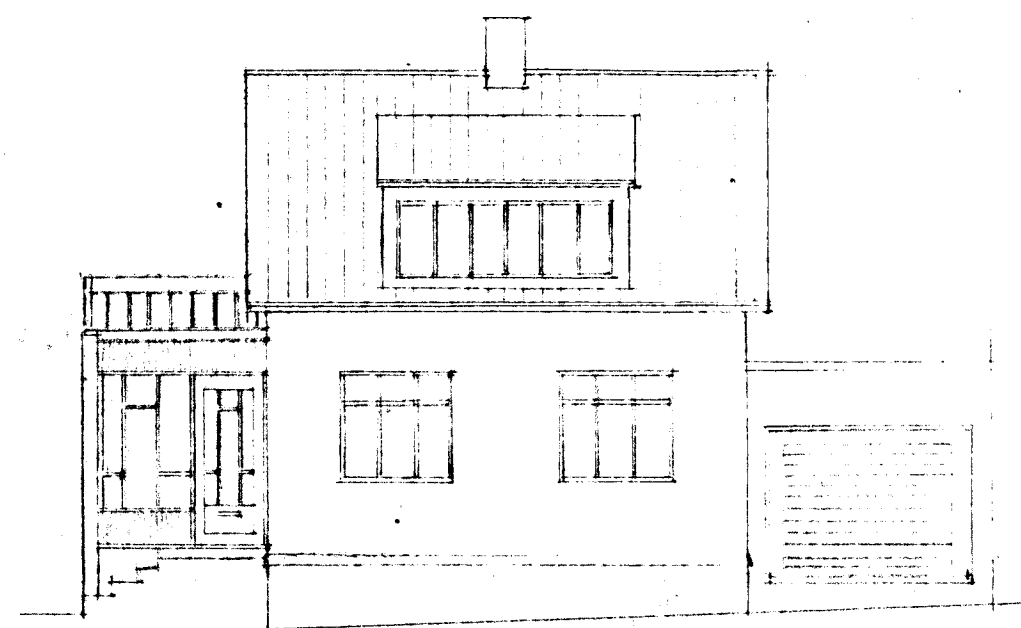


GÖTUHLÍÐ - SUÐVESTUR

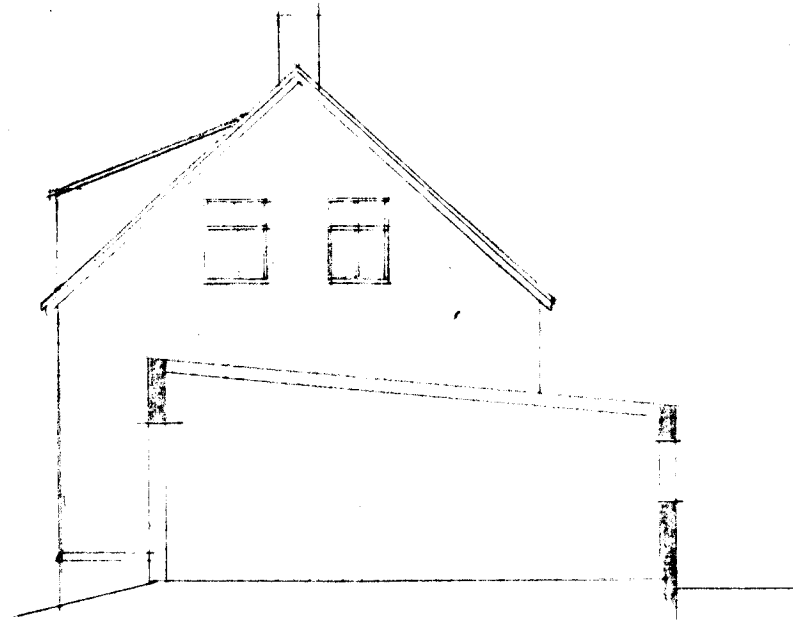

SUÐAUSTUR

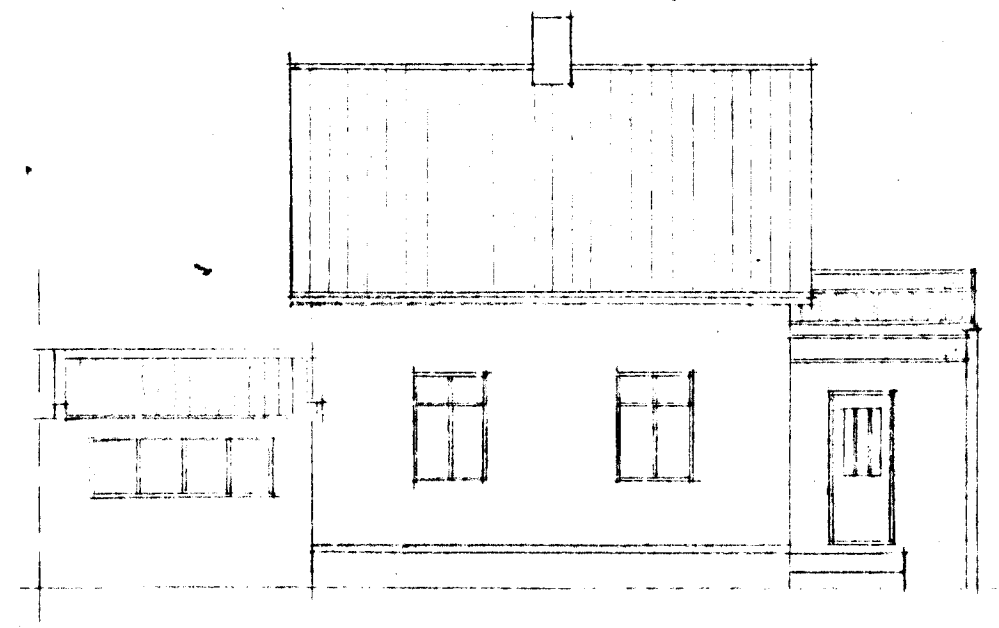


NORÐAUSTUR

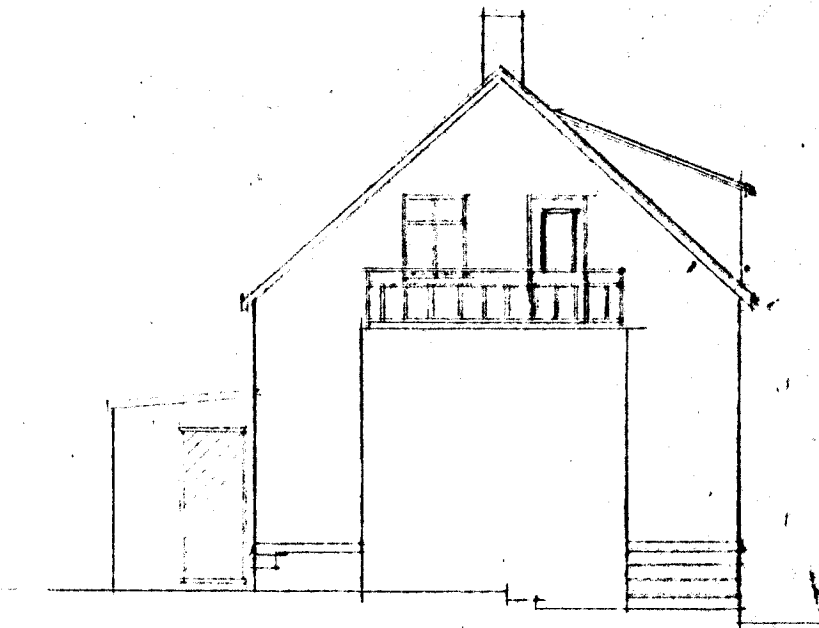


NORÐVESTUR


FYRIR BREYTINGU

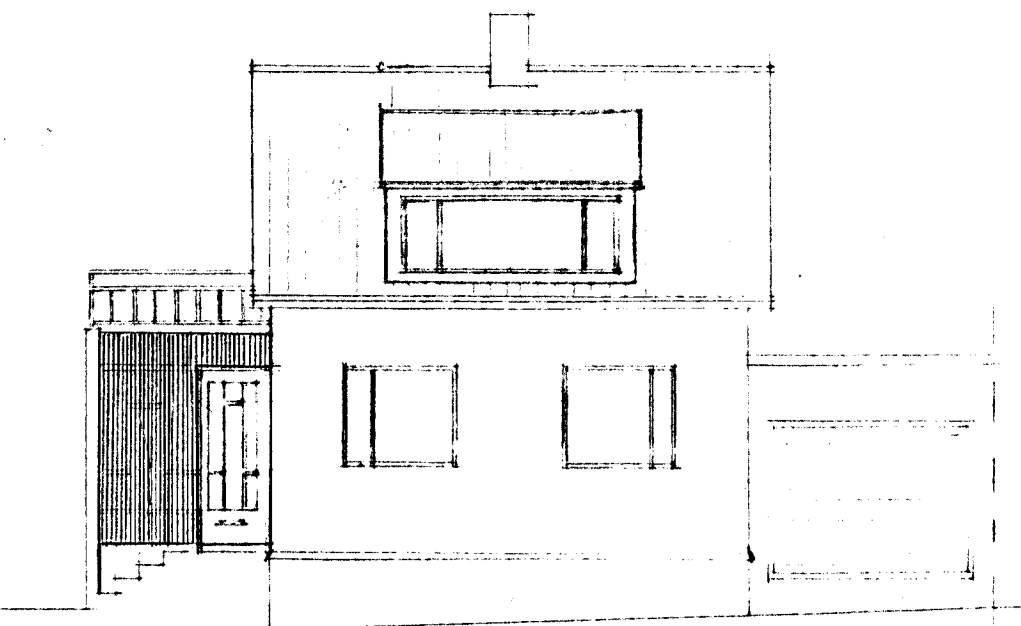


GÖTUHLÍÐ - SUÐVESTUR

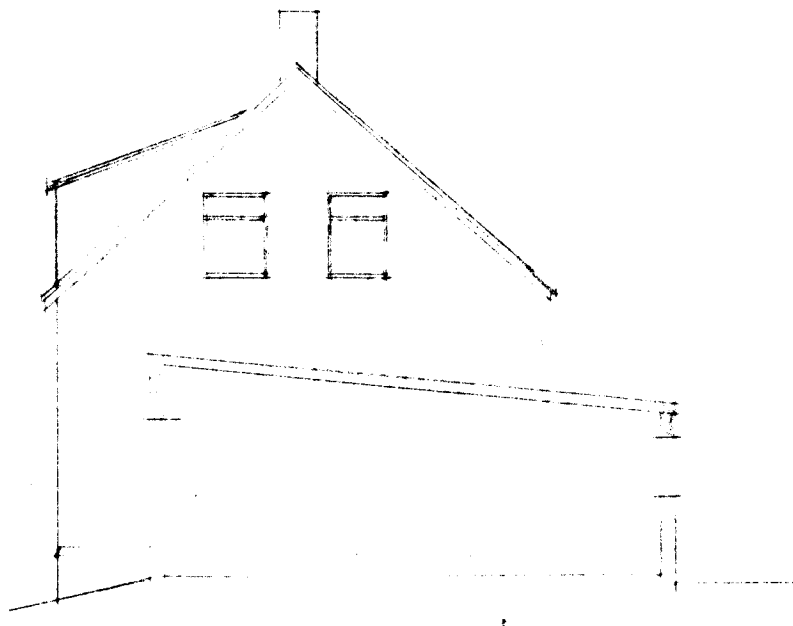

SUÐAUSTUR

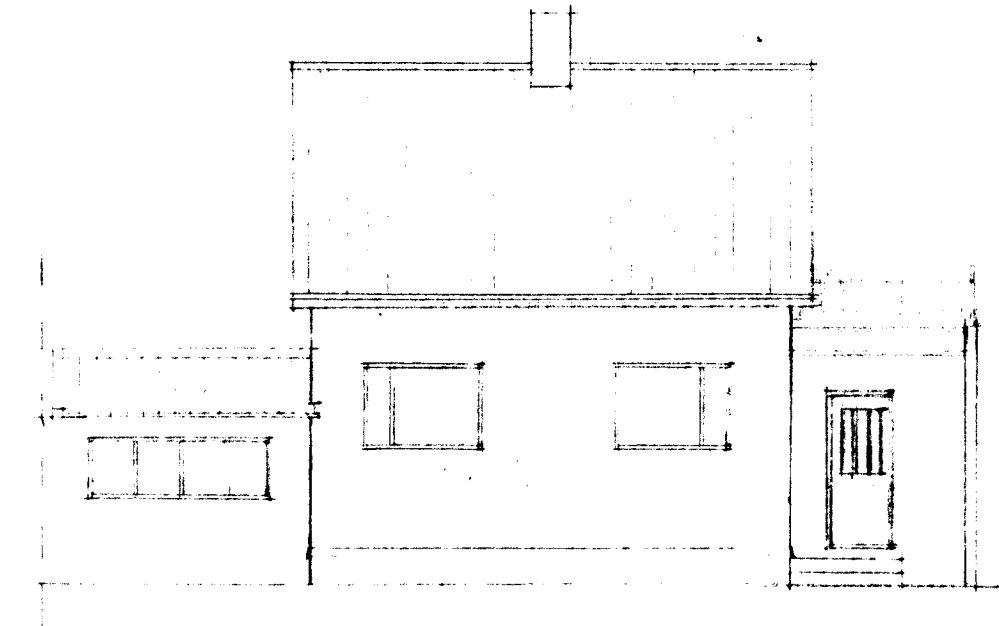

NORÐAUSTUR

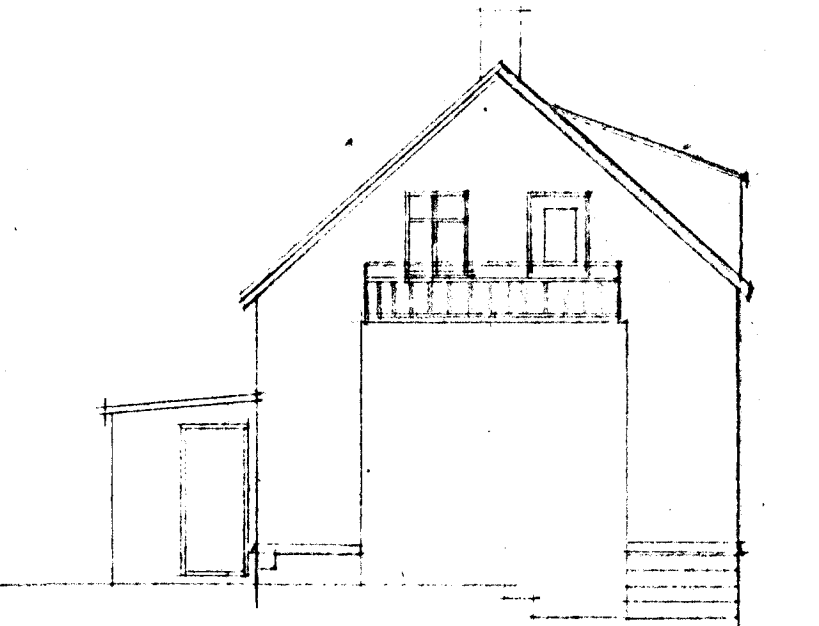

NORÐVESTUR

EFTIR BREYTINGU

Kallinn 1. mars 1961  
 Þórunn Sveinsson