


BERJAVELLIR 3 HAFNARFIRÐI.

Samþykkt þann
 10 MAÍ 2013
 Byggingafulltrúinn í Hafnarfirði
 F.h. Brynjar Rafn Ólafsson

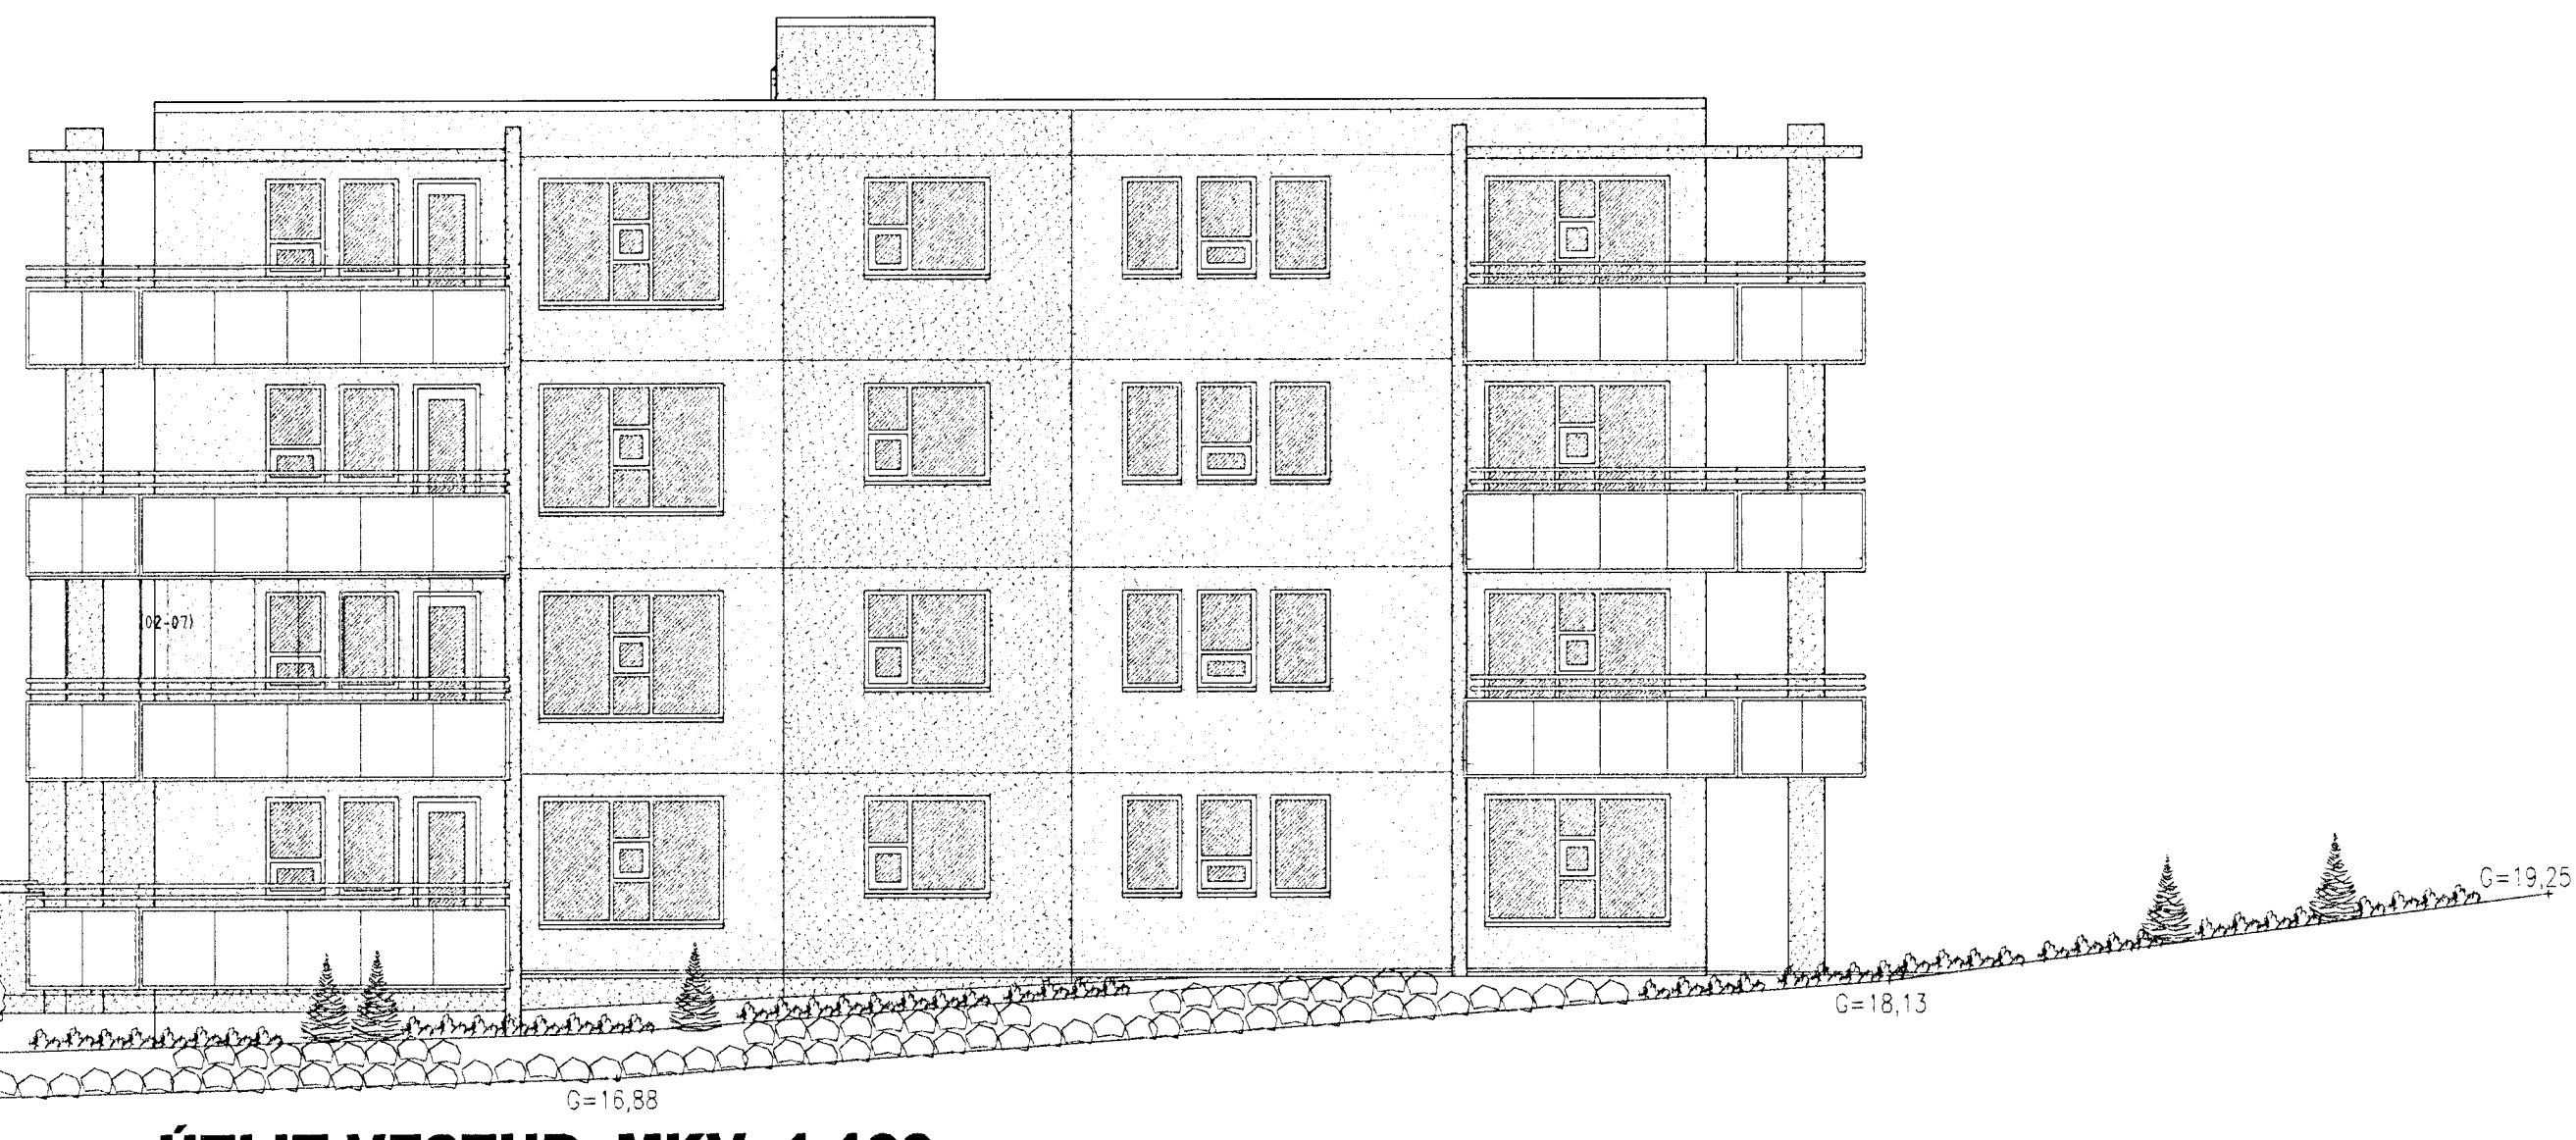

ÚTLIT VESTUR MKV. 1:100.

Breytingar vegna svalalokunar á íbúðum 0201 og 0202
 ná til teikninga nr.: 3, 7, 8, 9, 10, 11, 12 og 14. af 14 alls.
 aðrar teikningar eru óbreyttar.

BERJAVELLIR 3 HAFNARFIRÐI.

Sigurður Þorvarðarson byggingafræðingur bfí.
 Teiknistofan Strandgötu 11 220 Hafnarfirði.
 Sími: 5651510. Netfang: teiknistofan@simnet.is
 STH teiknistofan ehf. kt. 510298-2769. Kf. aðalhönnuðar: 141250-4189.

Skýringar:	Aðaluppdráttur.	
Teikning:	Útlit vestur.	
Mælikvæði:	1 : 100.	Dagsetning: 10. desember 2004
Undirskrift:	<i>30/4/13 [Signature]</i>	
Blað nr.:	10 af 14.	
Breytt:	Apríl 2013 teiknuð svalaskýli (B lokun) á svalir íbúða nr. 0201 og 0202. Sig. Þ.	