


# BERJAVELLIR 3 HAFNARFIRÐI.

Samþykkt þann  
10 MAI 2013  
Byggingafulltrúinn í Hafnarfirði  
F.h. Brynjar Rafn Ólafsson

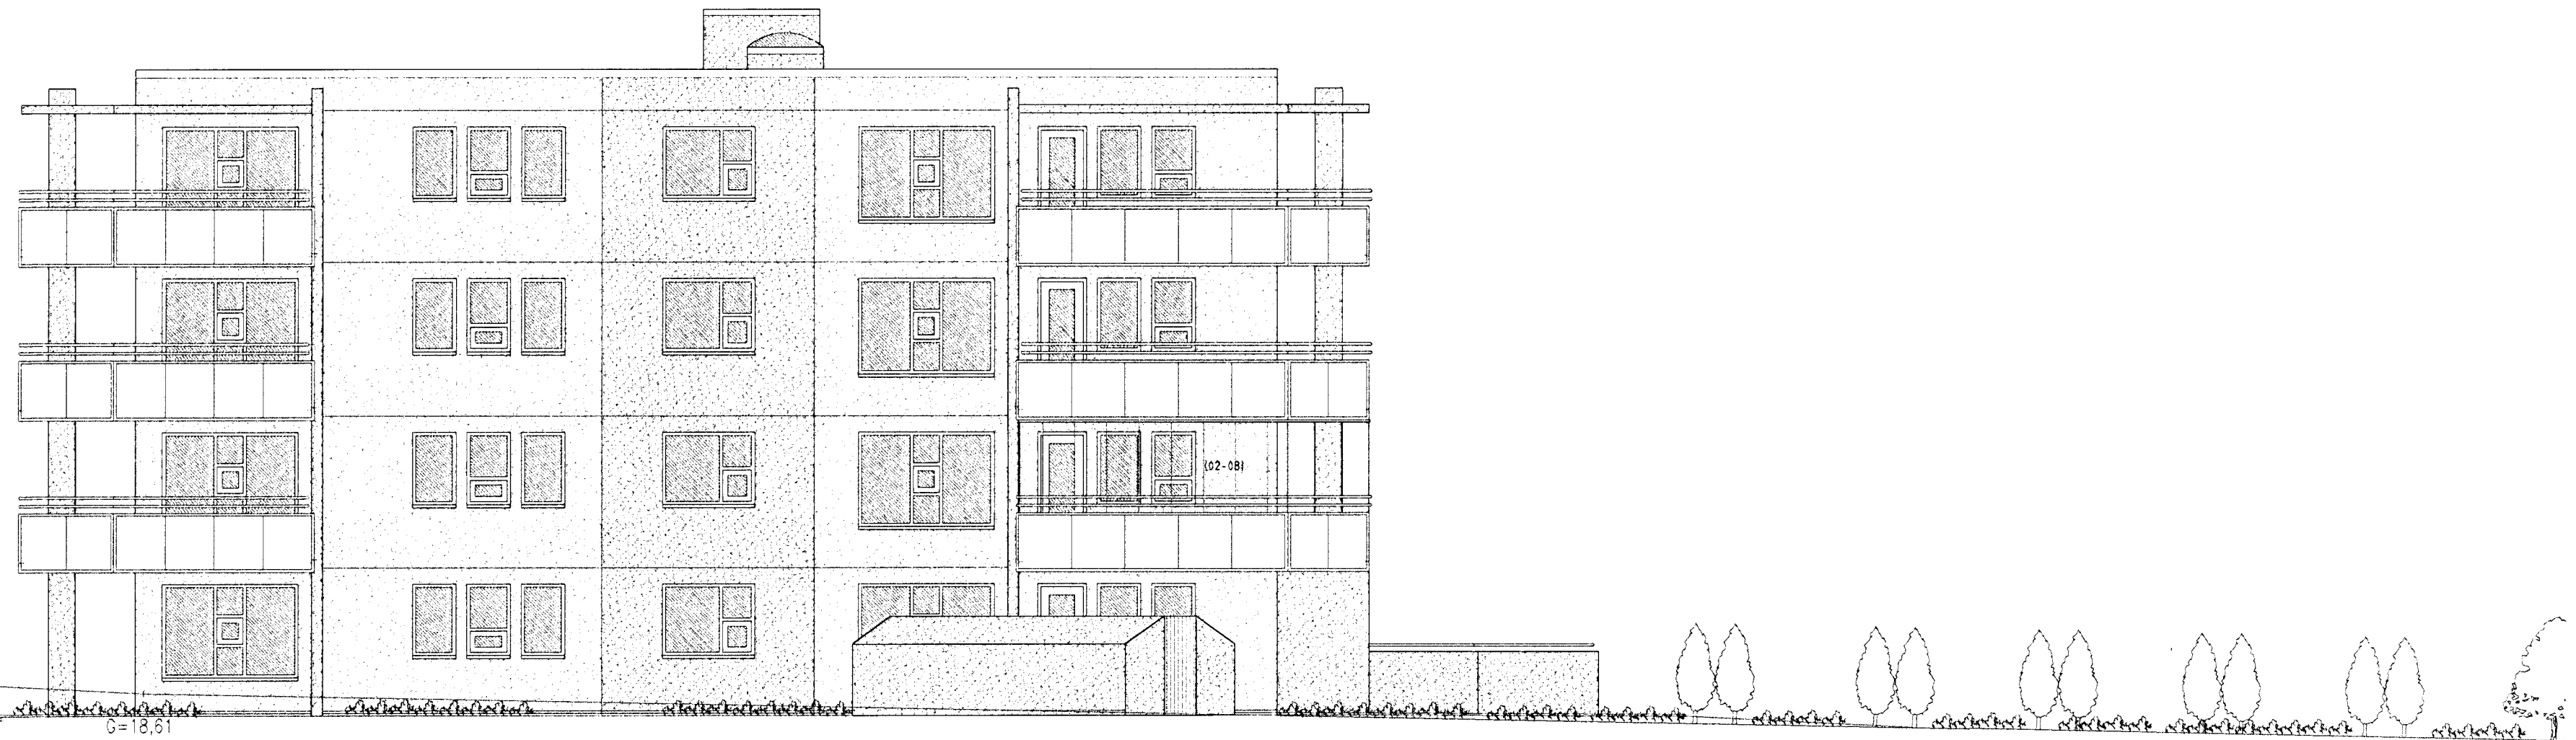

ÚTLIT AUSTUR MKV. 1:100.

Breytingar vegna svalalokunar á íbúðum 0201 og 0202  
ná til teikninga nr.:3, 7, 8, 9, 10, 11, 12 og 14.af 14 alls.  
aðrar teikningar eru óbreyttar.

BERJAVELLIR 3 HAFNARFIRÐI.

Sigurður Þorvarðarson byggingafræðingur b.f.í.  
Teiknistofan Strandgötu 11 220 Hafnarfirði.  
Sími: 5651510 Netfang: teiknistofan@simnet.is  
STH teiknistofan ehf. kt. 510298-2769. Kt. aðalhonnuðar: 141250-4189.

Skýringar:	Aðaluppdráttur.		
Teikning:	Útlit austur.		
Mælikvæði:	1:100.	Dagsetning:	10 desember 2004
Undirskrift:	30/4/13 [Signature]		
Blad nr.:	12 af 14.		
Breytt:	Apríl 2013 teiknuð svalaskýli (B lokun) á svalir íbúða nr. 0201 og 0202 Sig. Þ.		