

2. Hæð


Mkv. 1:100

**BYGGINGARLÝSING**

BURÐARGRINDUR HÚSSINS ERU ÚR STÁLI (LOFTBITAR MEÐ SÚLUM). ÚTVEGGJAGRIND ER ÚR 2"X9"MEÐ KROSSVIÐSKLÆÐNINGU. KLÆÐNING ÞAKS ER MEÐ BORDAKLÆÐNINGU 25X150MM. EINANGRUN ÚTVEGGJA ER 100MM STEINULL MEÐ RAKAVARNARLAGI. EINANGRUN ÞAKS ER 180MM ÞAKULL MEÐ ÁFÖSTU VINDVARNARLAGI OG RAKAVÖRN. INNVEGGJA OG LOFTAKLÆÐNING ER ÚR EFNI Í FLOKKI 2. YTRABYRÐI HÚSSINS ER KLÆTT MEÐ LIGGJANDI PRÓFÍLJÁRNI OG BÁRUÐU ÞAKJÁRNI. BOTNPLATA OG SÖKKLAR ERU STEYPTIR OG EINANGRÆÐIR MEÐ 75MM PLASTEINANGRUN. GLUGGA OG HURÐAKARMAR ERU ÚR GAGNVÖRÐU TIMBRI. TVÖFALT EINANGRUNARGLER ER Í GLUGGUM. KÓLNUNARTÖLUR HÚSSINS SKULU UPPFYLLA KRÖFUR BYGGIONGARREGLUGERÐAR.


	FLATARMÁL	RÚMMÁL
ADALGÓLF	402,37M <sup>2</sup>	
EFRAGÓLF	155,08M <sup>2</sup>	
SAMTALS	557,45M <sup>2</sup>	2.351,82M <sup>3</sup>
LÓÐARSTÆRÐ	1054,00M <sup>2</sup>	
NÝTINGARHLUTFALL	0,53	
BÍLASTÆÐI	10	

Samþykkt þann  
**24 JAN 2013**  
 Byggingafulltrúinn í Hafnarfjörð  
 F.h. Sigurður Steinar Jónsson

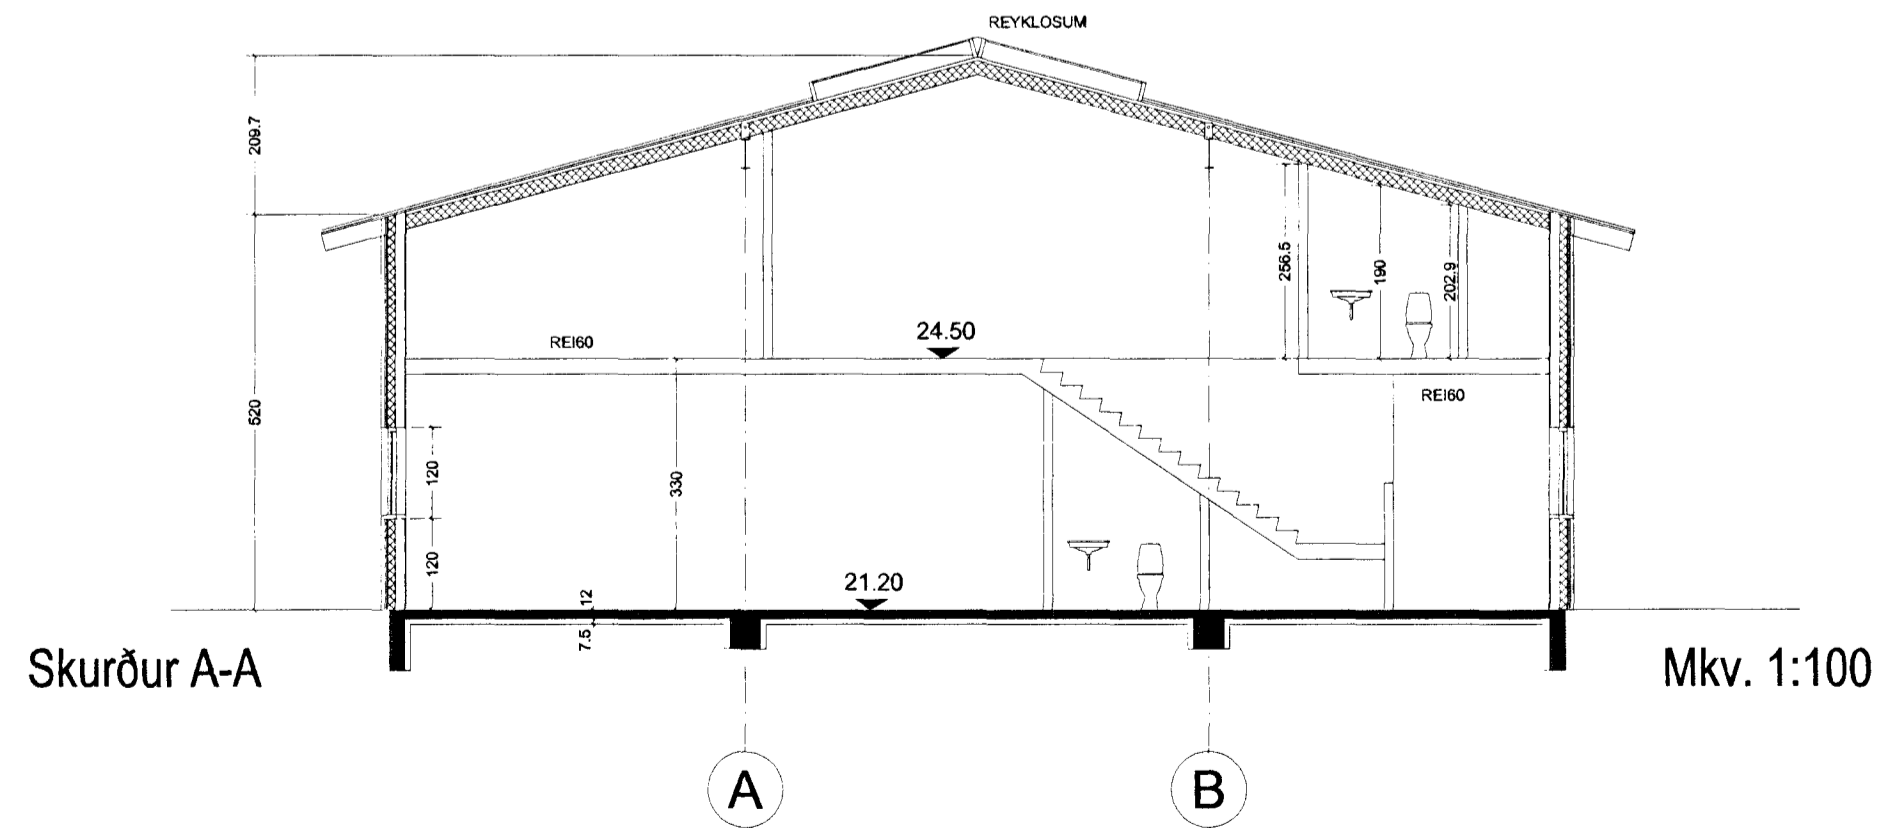

Skurður A-A

Mkv. 1:100

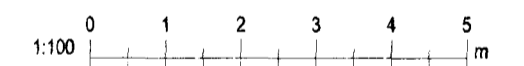


Útg.	Dagsetning	Lýsing	Nafn
1	13.09.2012	Breyting á innra skipulagi beggja eignarhluta.	LPM
2	10.12.2012	Breyting á innra skipulagi. REYNDARTEIKNING.	LPM
3	15.01.2013	Lagfæring vegna athugasemda.	LPM

**KRark** Kristinn Ragnarsson arkitekt ehf.  
 Ármúli 1 - 4. hæð, 108 Reykjavík, Ísland  
 Sí. 564.2255. Fax. 544.4225  
 Kt. 581298.3589. www.krark.is. krark@krark.is

**Grandatröð 3**  
**Hafnarfjörður**  
 Landnúmer: 177648 Staðgreinir: 1400-1-28500030  
 Iónaðarhúsnæði

**2.Hæð-Skurður A-A**

Bygginganefndateikningar			
Hönnun:	KR	Verknúmer:	1998A1
Verkefnastjóri:	RCM	Mælikvarði:	1:100
Teiknað:	CNG	Dagsetning:	05.05.1998
Yfirfarið:	KR	Blað:	Útgáfa:
Samþykkt:			
Kristinn Ragnarsson Kt. 120944.2669		2 af 7	2

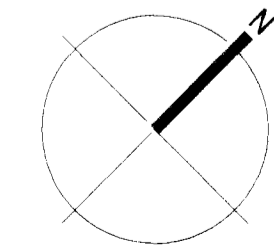

Skrá: 15.1.2013 15:20:10

Copyright © KRark. Hönnuður áskilur sér allan rétt á teikningum - Fjölbliður er háð skilfugu samþykki