




Suð-vestur

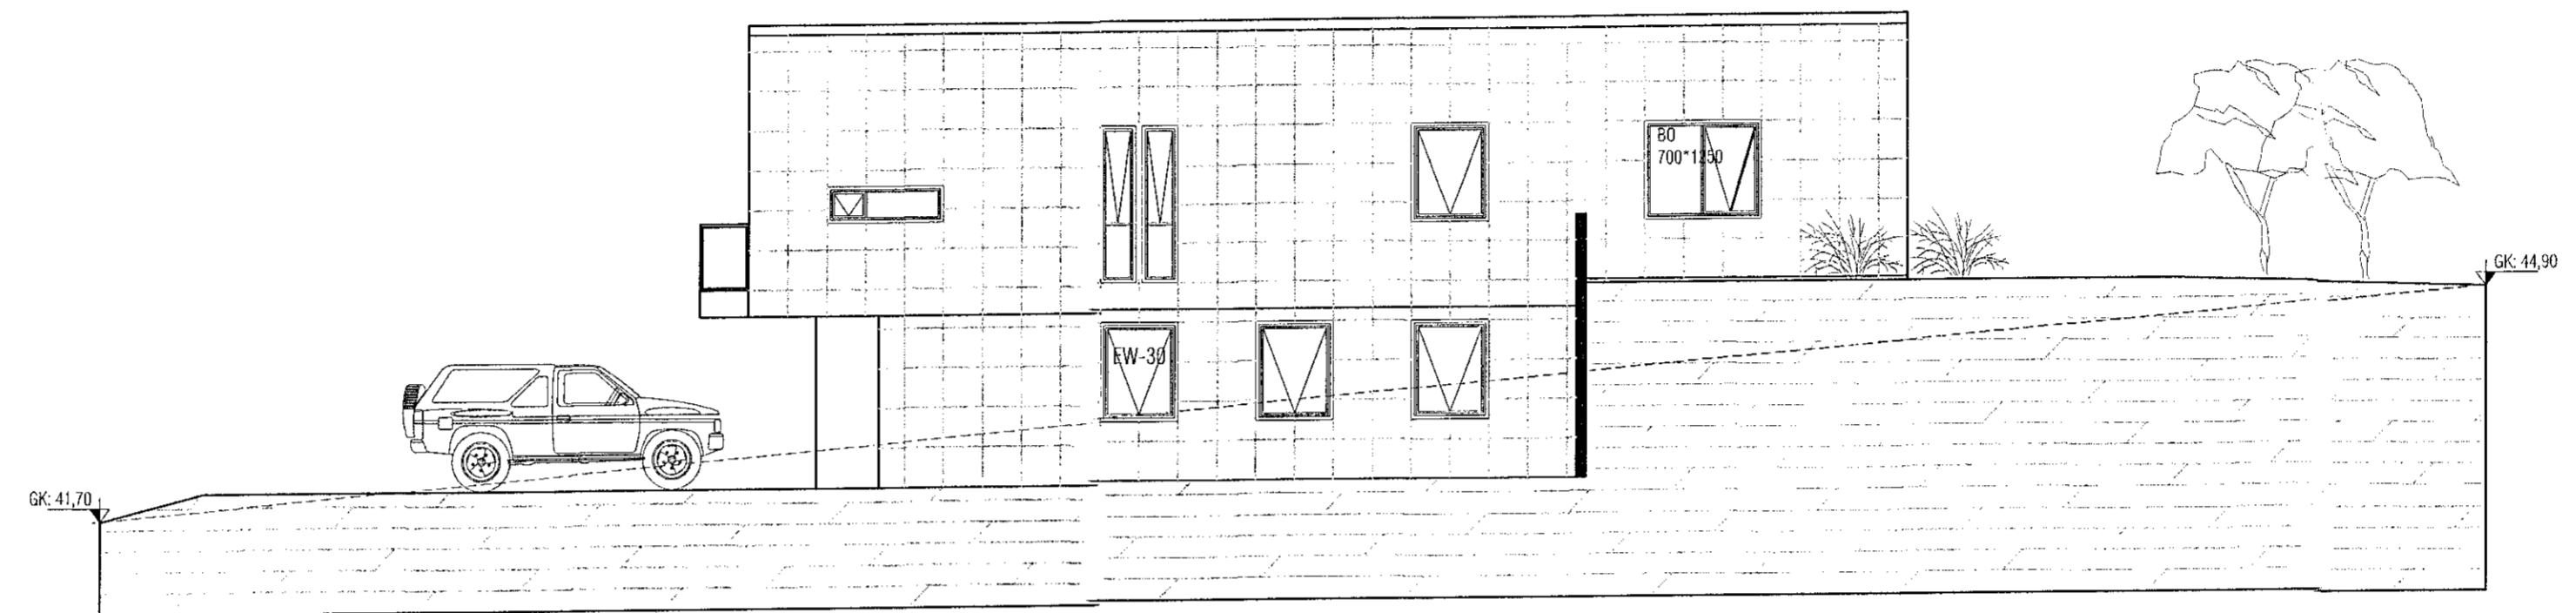


Norð-austur

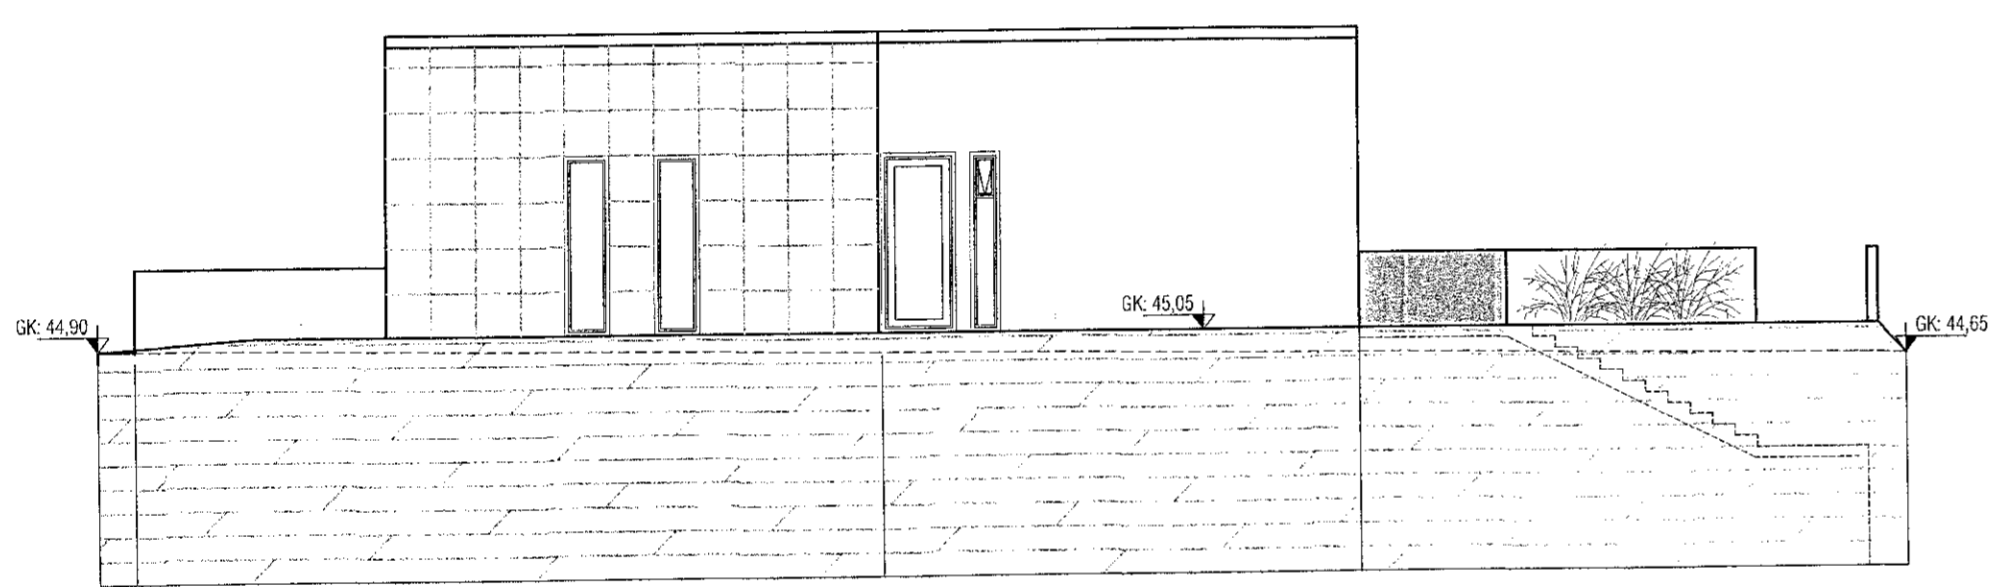


Norð-vestur

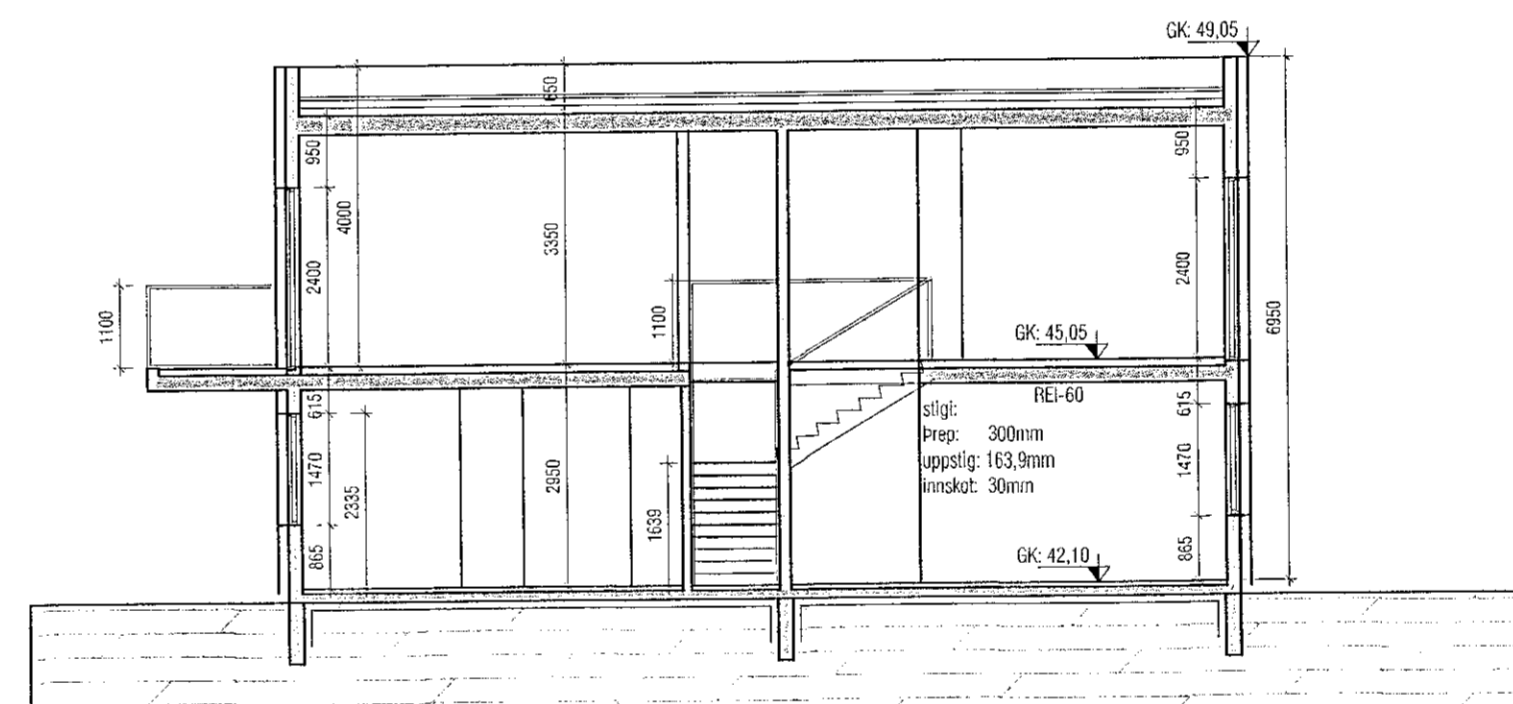

Snið A-A

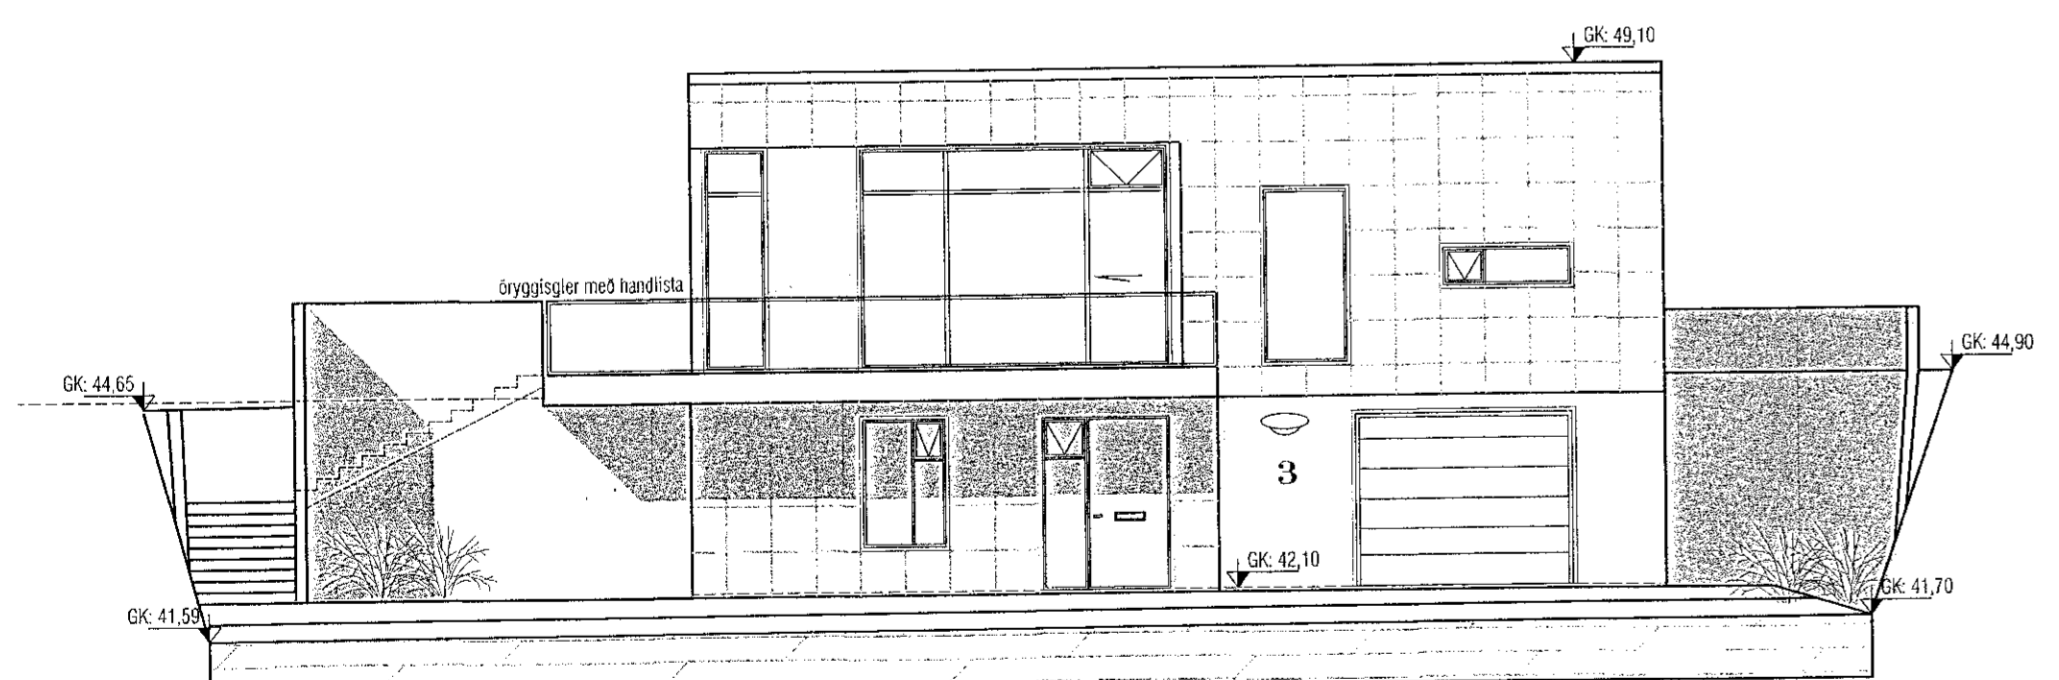

Suð-austur

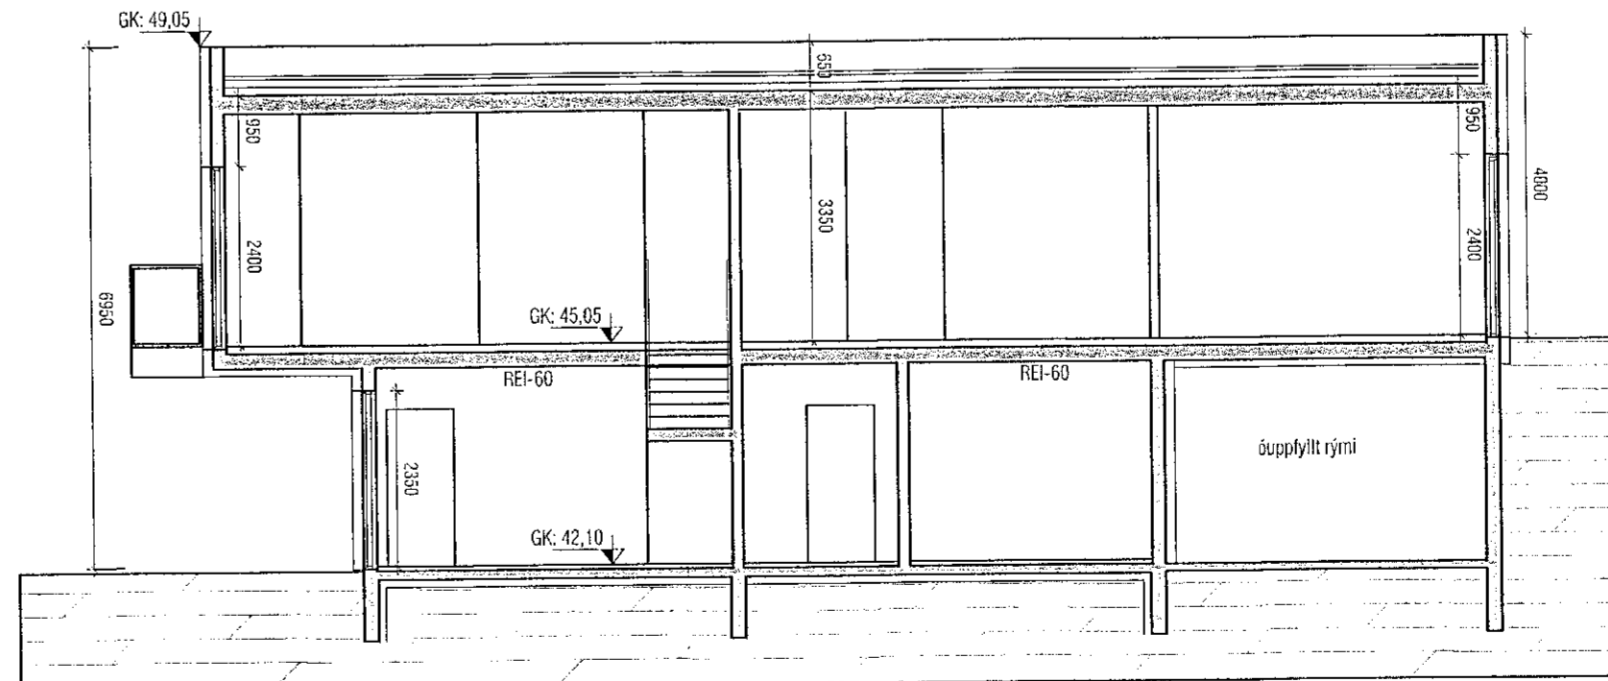

Snið B-B

SHS
7.12.2021

Breytingar 18.11.2021
Snið AA: Á 2.hæð við stígamn í stofunni hefur verið settur veggur í stað handrís.
Útlit: klæðning hússins hefur aðeins breyst, notaðar voru ljósa flísar og víður í stað ljósa og dökkra flísa.

VEKTOR - hönnun og ráðgjöf - Síðumíða 3, 108 Rvk, s. 554 6650 / 897 5363		Sigurður Haldrupsson Byggingarteknikerfráðingur Kl. 03069-7749 email: sigurdur@vektor.is		VIKURSKARD 3, HAFNARFIRÐI ÚTLIT OG SNIÐ	
Tekn. nr. Samtöl	Dags. Dags.	Fyrirb. SH	Teknab. MA	Útgáfudagur 03.10.2018	Tekn. nr. 1:100 A3