



Samþykkt þann  
 05 APR. 2013  
 Byggingafulltrúinn í Hafnarfirði  
 F.h. Brynjar Rafn Ólafsson


Br. A Bæði stigahús / tröppur leiðr. Skápaki br. í timburpak.  
 Lóð og frágangur á lóðarmörkum. dags. 13.03. '13

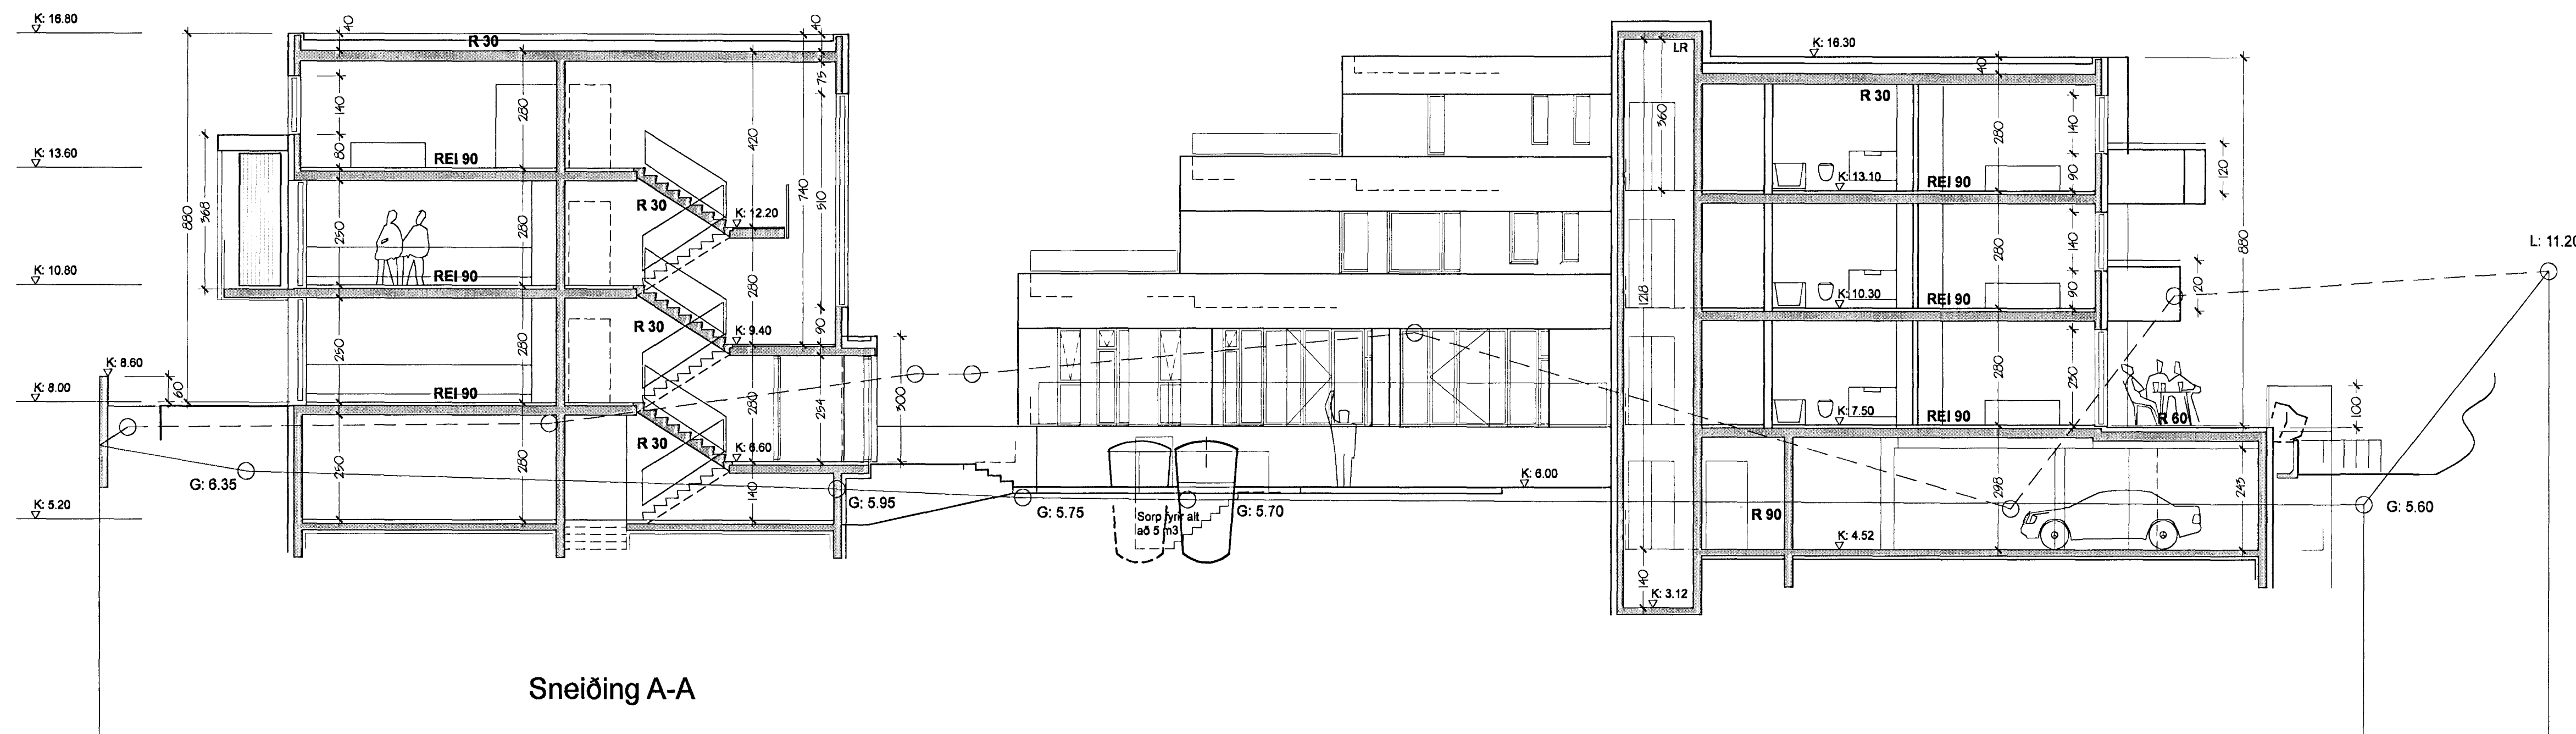

Sneiðing A-A

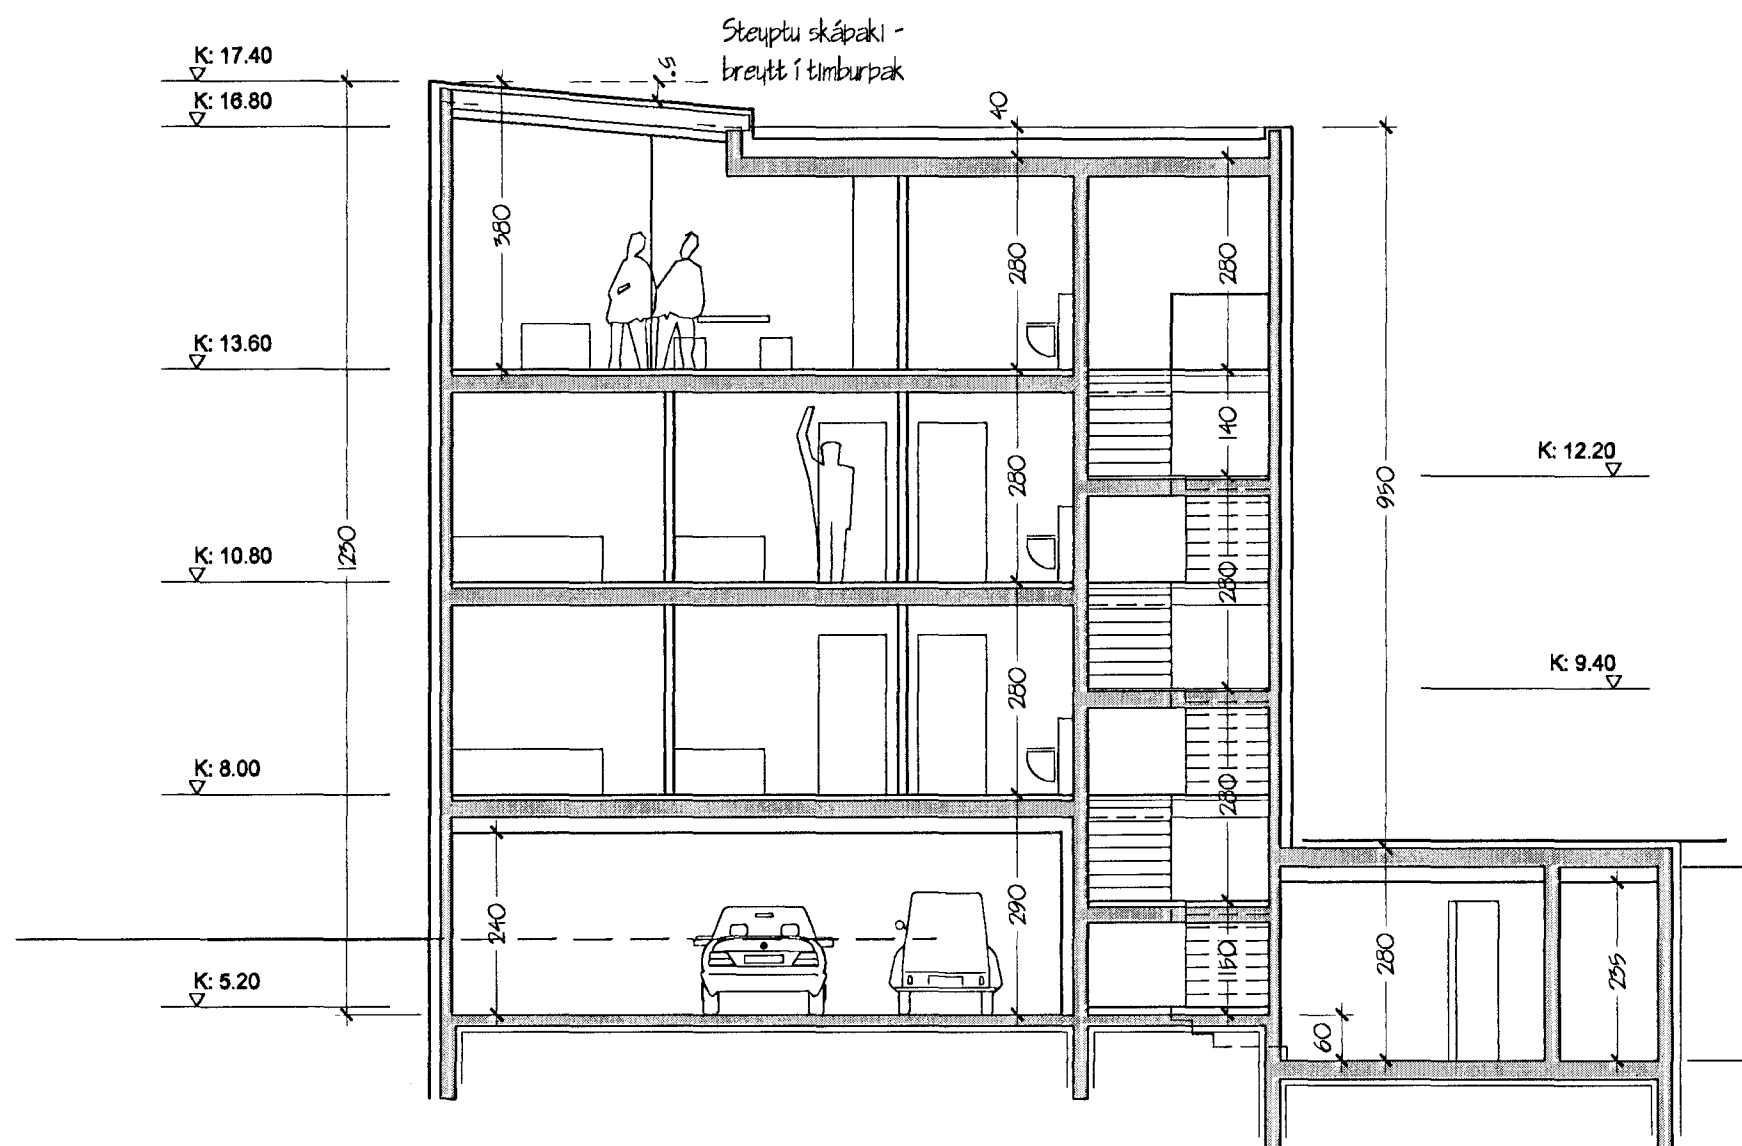

Sneiðing B-B

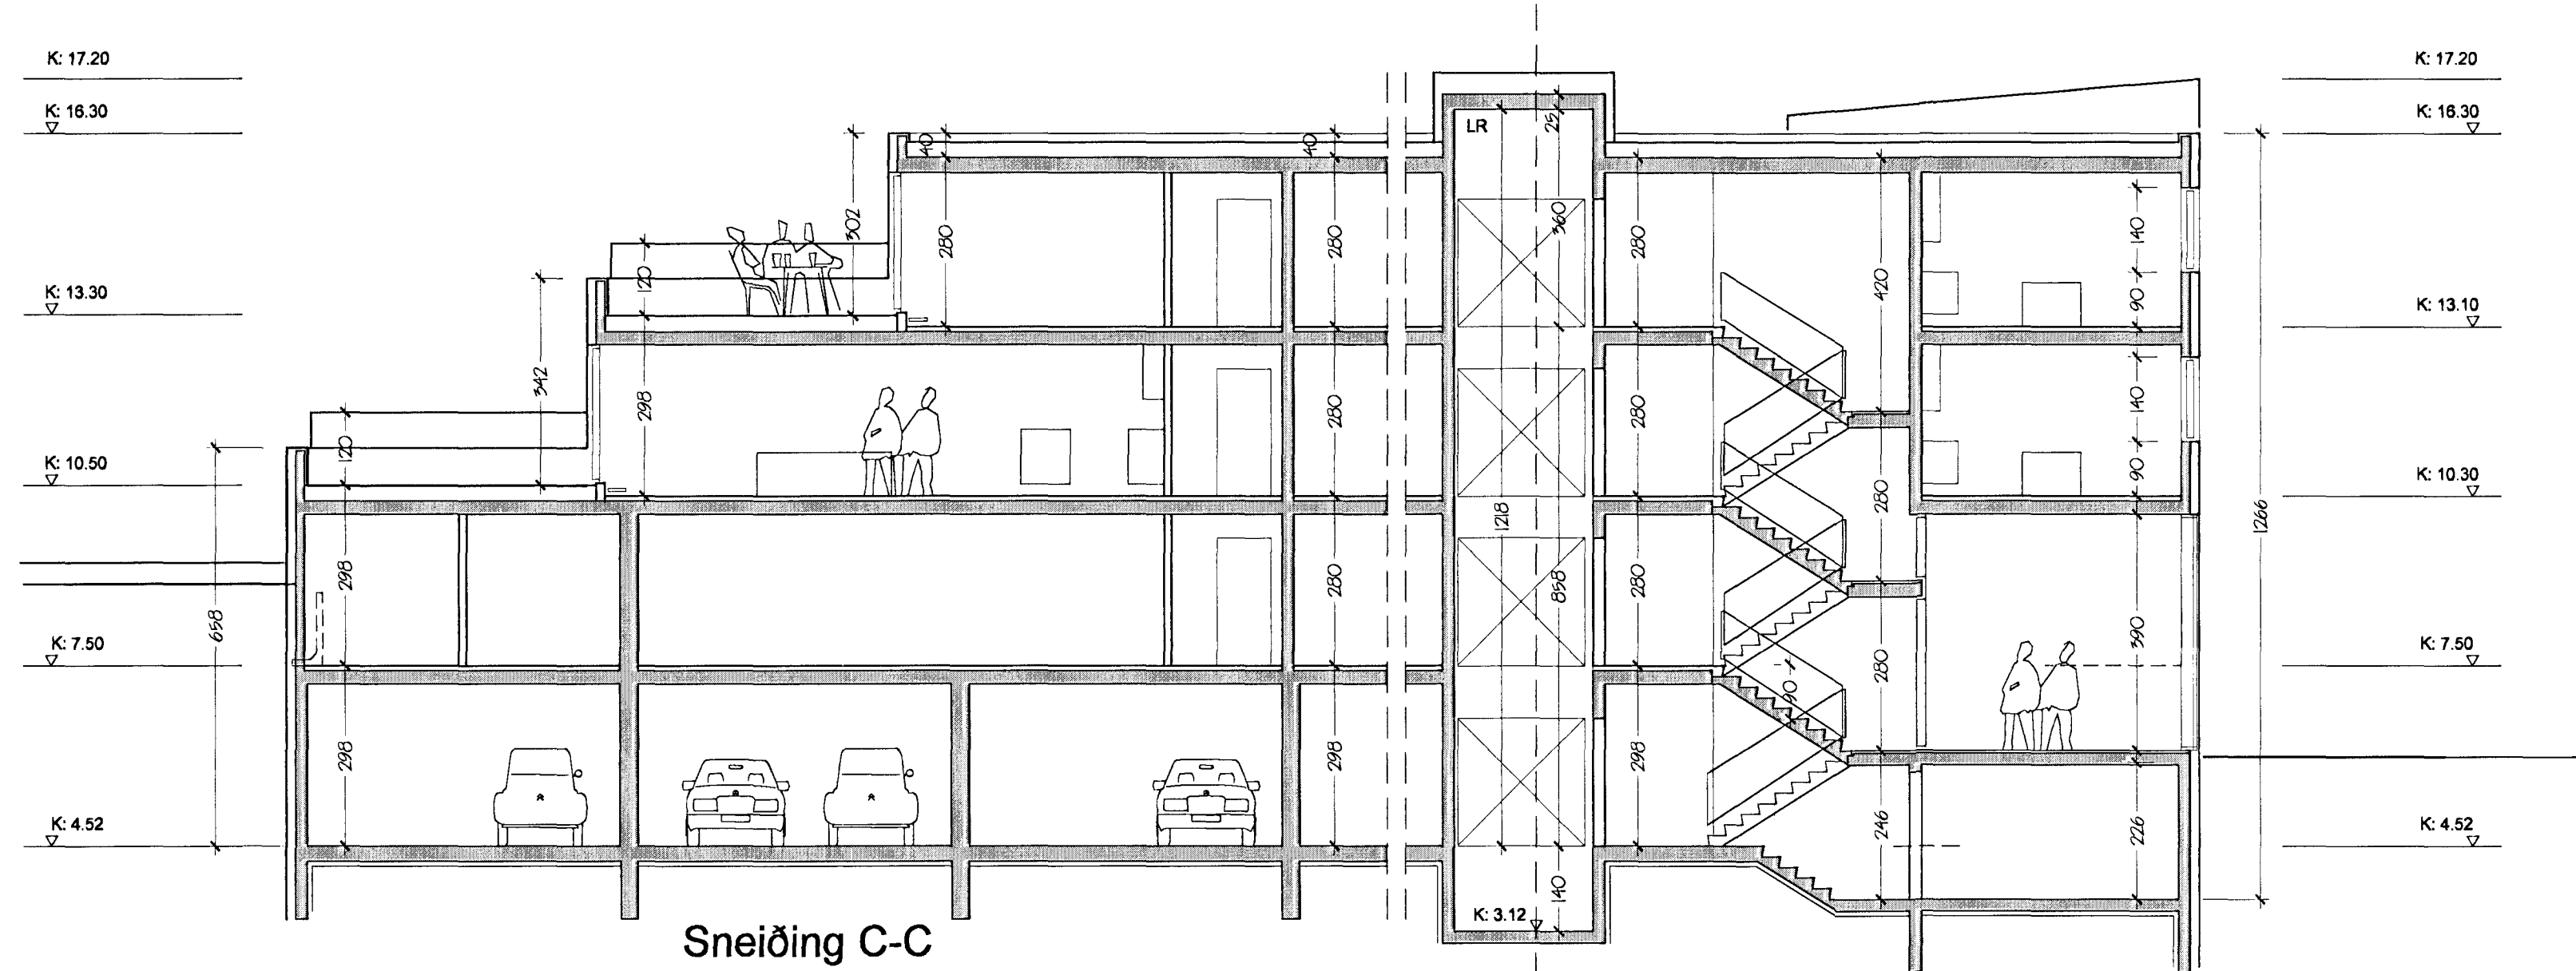

Sneiðing C-C

VESTURGATA 18 - 20

Fjölbýli í Hj.	mkv: 1: 100	<b>1.06</b>
ADALUPPDRÁTTUR		
Sneiðir A-A, B-B og C-C		
dags. 22.02. '07		

**Att Arkitektar**  
 Suðurlandsbraut 30 108 Rvk. kt: 590406 0580  
 tryggvi.tr@gmail.com GSM: 897 2380  
*Tryggvi Tryggvason*  
 Tryggvi Tryggvason FAl kt: 261256 5769

all arkitektar \_ í samstarfi við \_ einrúm arkitekta

einrúm arkitektar  
 glóshéimur 20 104 reykjavík  
 sími 553 8989 fax 568 8989  
*e.u. r.s.r.*  
 kristín brynja guðmundsdóttir arkitekt fuf  
 kt: 040766 5889 k@einrum.com