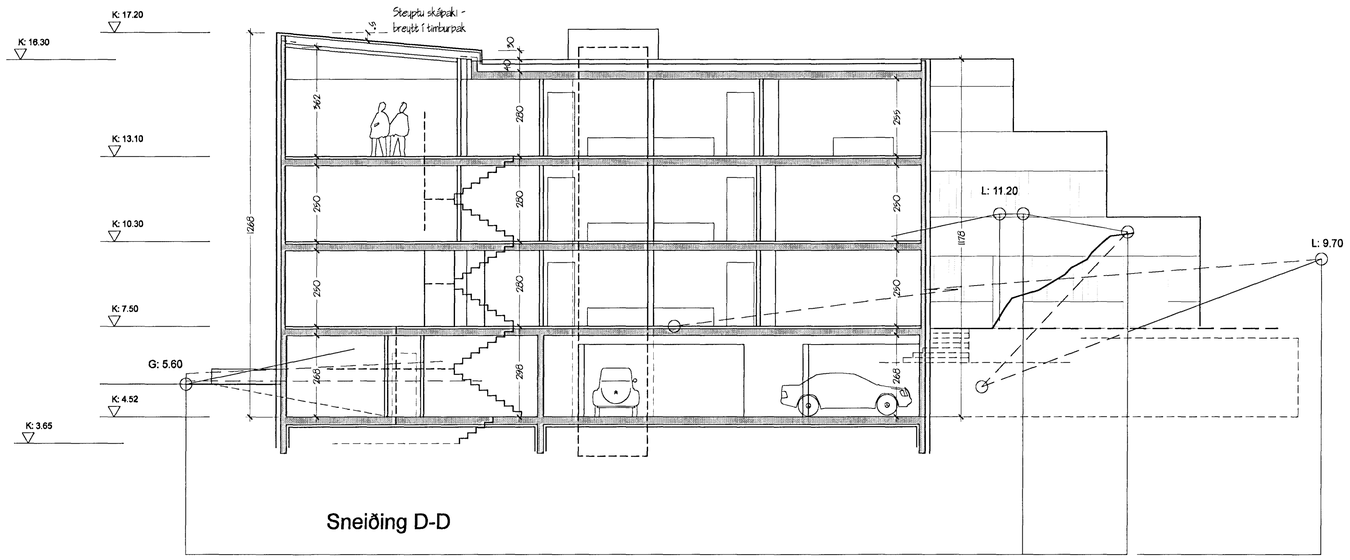

Sneiðing D-D

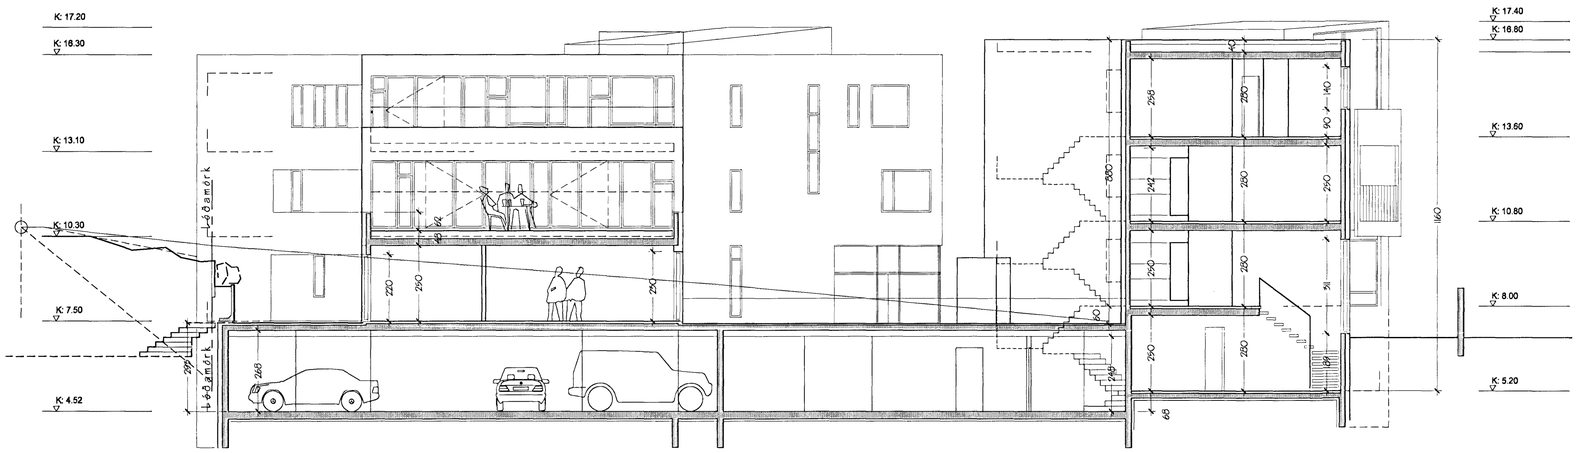

Sneiðing E-E

Samþykkt þann
05 APR. 2013
Byggingafulltrúinn í Hafnarfirði
F.h. Brynjar Rafn Ólafsson

Br. A Lóð og frág. á lóðarmörkum.
Steyptu skáþaki breytt í timburþak. dags. 13.03.'13

10 M

VESTURGATA 18 - 20

Fjölbýli í Hfj.

mkv.: 1: 100

1.07

AÐALUPPDRÁTTUR

Sneiðir
D-D og E-E

dags. 22.02.'07

Att Arkitektar
Suðurlandsbraut 30 108 Rvk. kt: 590406 0580
tryggvi.tr@gmail.com GSM: 897 2380
Tryggvi Tryggvason FAÍ kt: 261256 5769

att arkitektar _ í samstarfi við _ einrúm arkitekta

einrúm arkitektar
gloðheimum 20 104 reykjavík
sími 553 8989 fax 568 8989
kristín brynja gunnarsdóttir arkitekt faí
kt.: 040766 5889 kb@einrum.com
einrum