



Samþykkt þann  
 05 APR. 2013  
 Byggingafulltrúinn í Hafnarfréði  
 F.h. Brynjar Rafn Ólafsson

Br. A Löss og frág. á löðarmörkum.  
 Aðkoma að nr. 20 breytt. dags. 13.03.'13

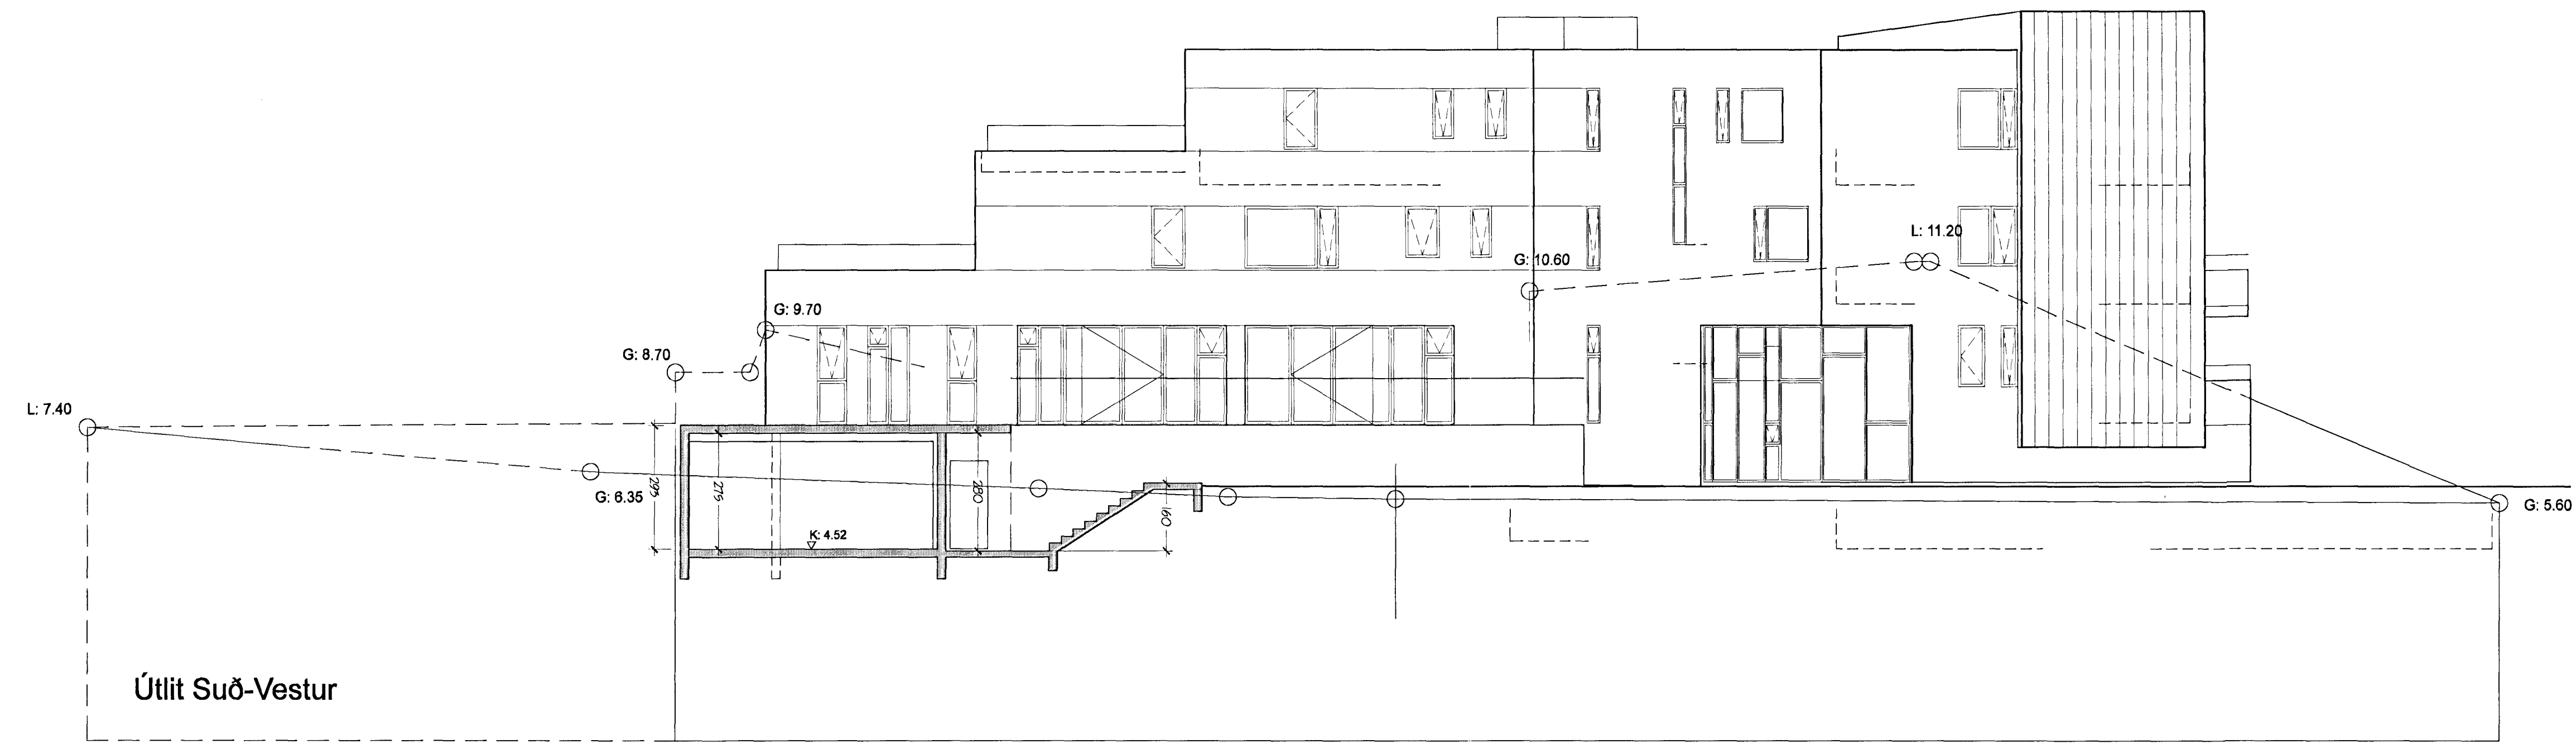

Útlit Suð-Vestur

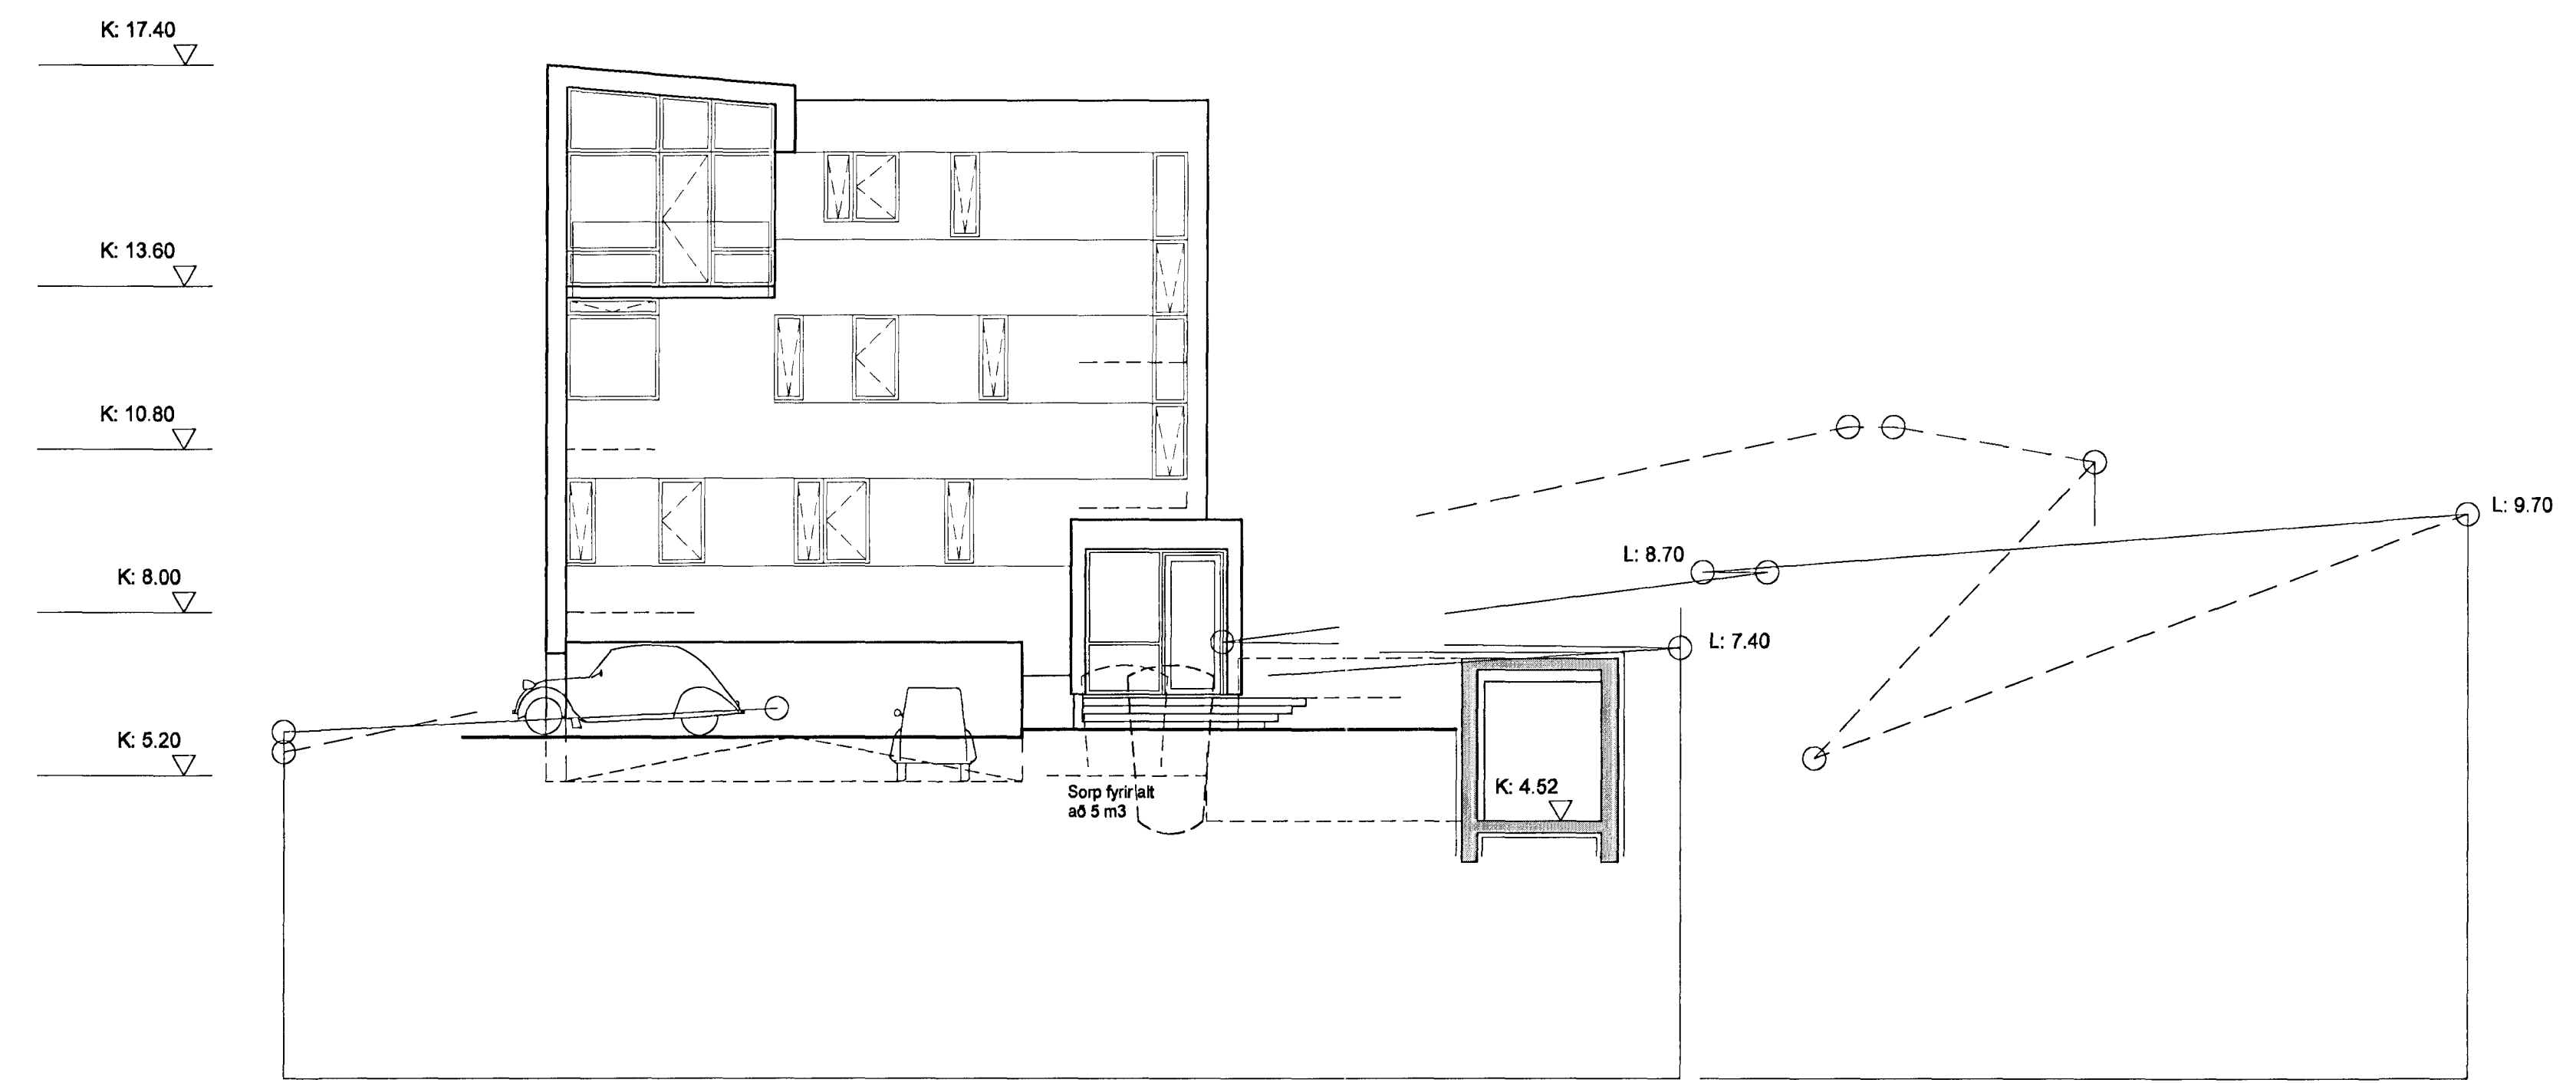

Útlit Austur

VESTURGATA 18 - 20		10 M
Fjölbýli í Hlj.	mkv: 1: 100	<b>1.09</b>
<b>ADALUPPRÁTTUR</b>		
Útlit Austur og Suðvestur		
dags. 22.02.'07		

**Att Arkitektar**  
 Suðurlandsbraut 30 108 Rvk. kt: 590408 0580  
 tryggvi.tr@gmail.com GSM: 897 2380

*Tryggvi Tryggvason*  
 Tryggvi Tryggvason FAI kt: 261266 5769

ott arkitektar \_ í samstarfi við \_ einrúm arkitekta

einrúm arkitektar  
 glóðheimum 20 104 reykjavík  
 sími 253 8989 fax 568 8989

*e.u. Tr. Tr.*  
 kristín brynjars Gunnarsdóttir arkitekt fof  
 kt.: 040766 5689 k@einrum.com

einrúm