




Br. A _ Lóð og frág. á lóðarmörkum dags. 13.03.'13

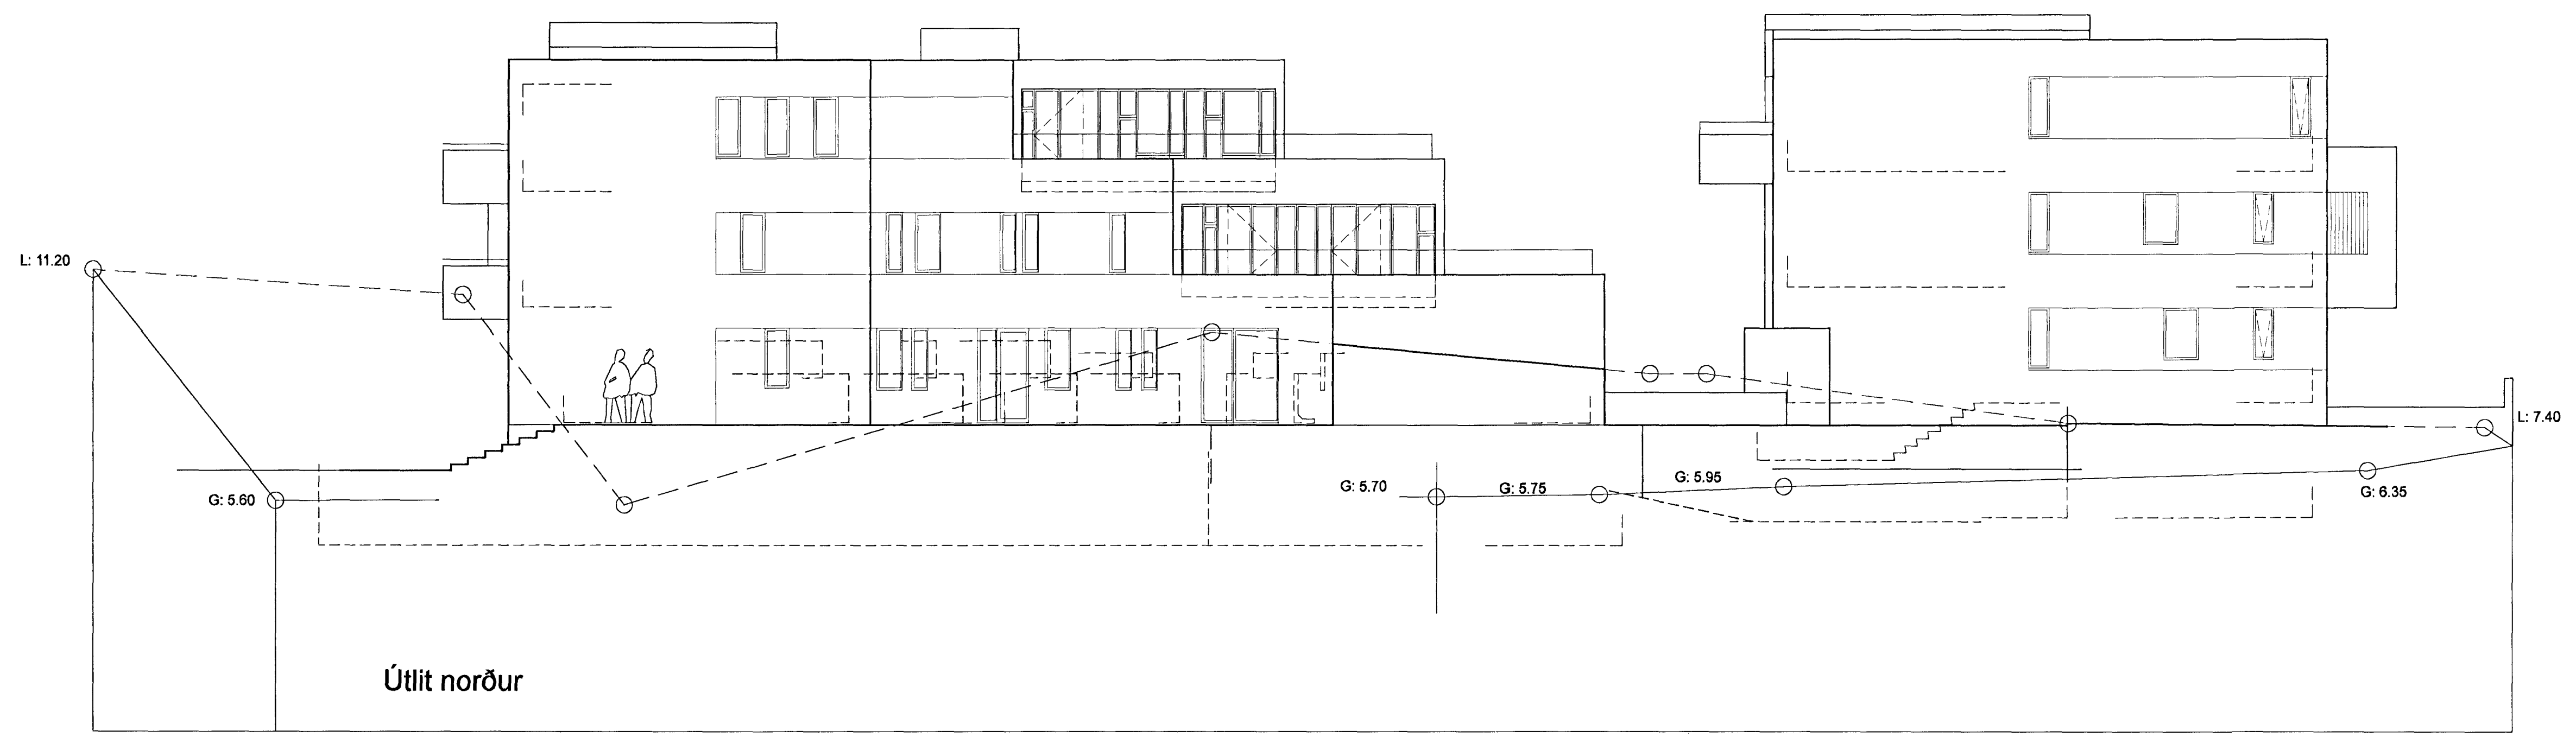


Útlit norður

10 M

VESTURGATA 18 - 20

| | | |
|-----------------------|-----------------|-------------|
| Fjölbýli í Hfj. | mkv: 1:100 | 1.11 |
| ADALUPPDRAÐTÚR | | |
| Útlit_Norður | | |
| | dags. 22.02.'07 | |

Att Arkitektar
 Suðurlandsbraut 30 108 Rvk. kt: 590406 0580
 tryggvi.tr@gmail.com GSM: 897 2380
Þryggvi Þryggvason
 Þryggvi Þryggvason FAI kt: 261256 5769

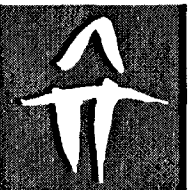

att arkitektar _ í samstarfi við _ einrúm arkitektar

einrúm arkitektar
 glosheimum 20 104 reykjavík
 sími 553 8989 fpx.568 8989
einrúm
 Kristín Brynjars Gunnarsdóttir arkitekt fof
 kt: 040766 5889 k@einrum.com

