Sævangur 5
220 Hafnarfjörður

Landnúmer: 122673
Lóðarstærð: 950m²

lýsing:

Heitur pottur færður til á lóð og settur á hana suðaustanverða. fjölgun bílastæða, um eitt, verða 3 talsins eins og var á eldri samþykktum teikningum

Samþykkt þann
16 SEP 2015
Byggingafulltrúinn í Hafnarfirði
F.h. Sigurður Steinar Jónsson

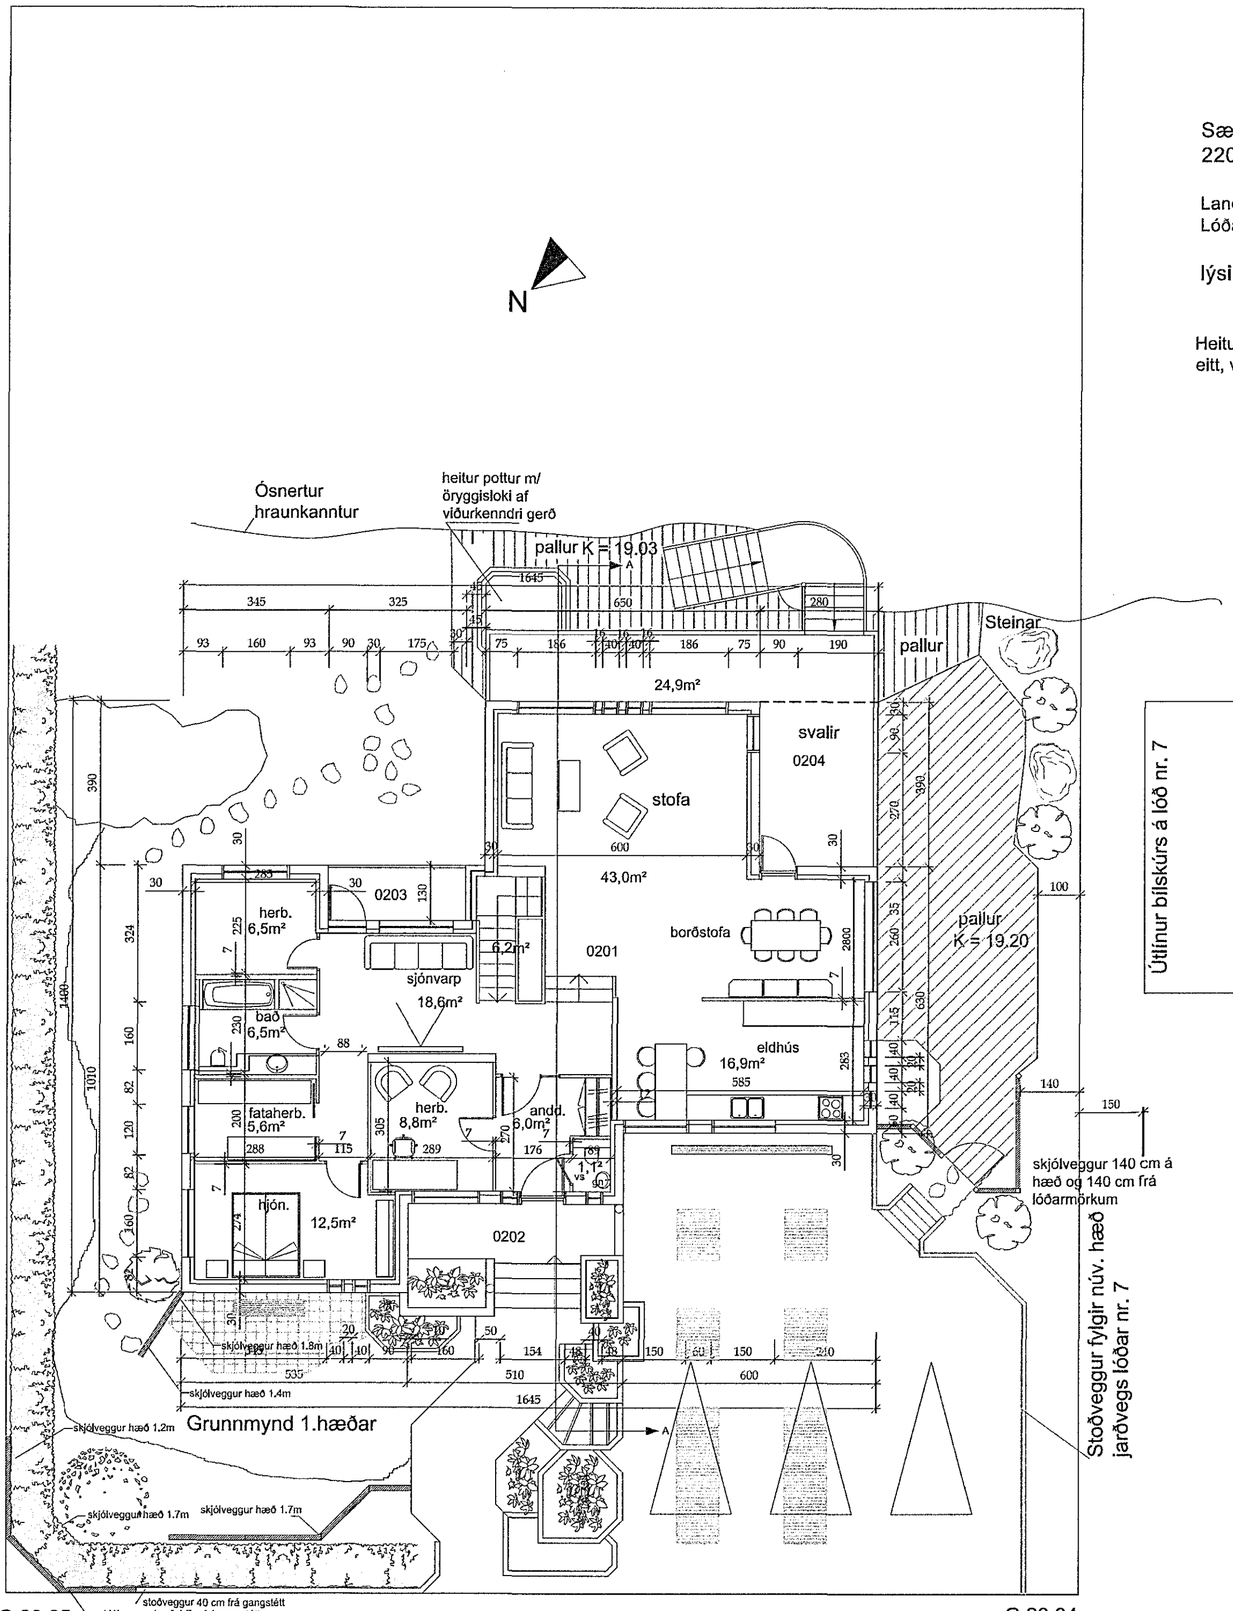

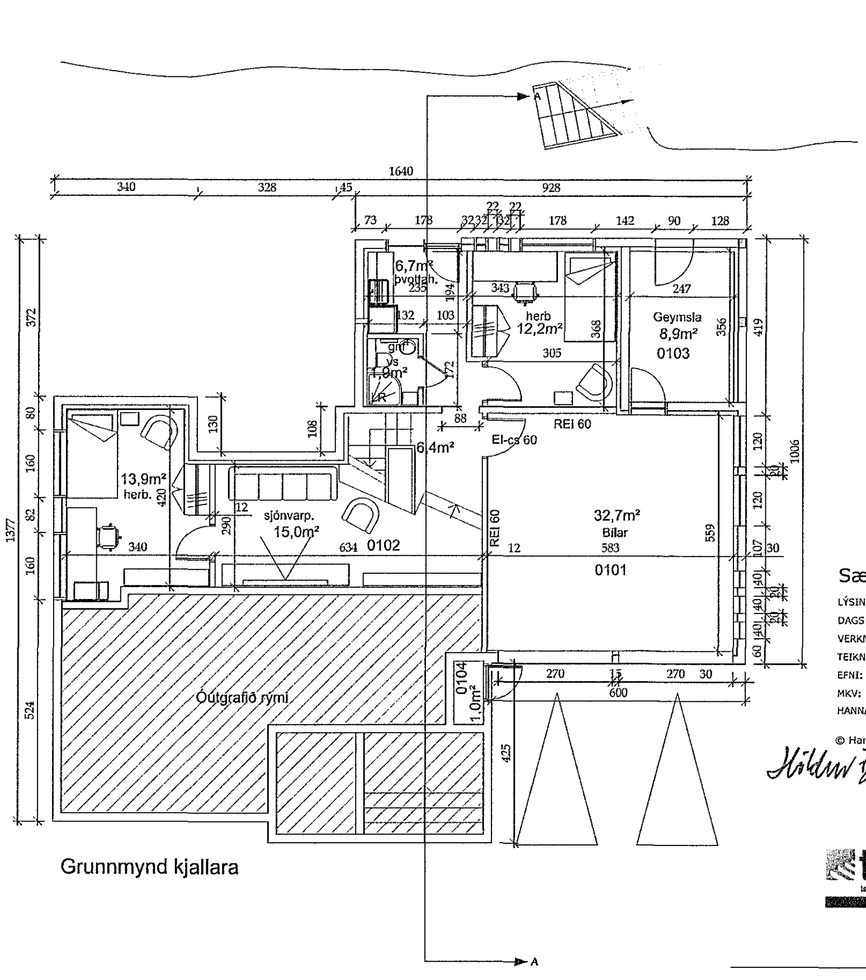

Sævangur 5

LÝSING: aðaluppdráttur
DAGS: 6 sept 2015
VERKNR.:
TEIKNINR.: 01-01
EFNI: Grunnmynd efri- og neðrihæðar
MKV: 1:100
HANNAÐ: HUÓ TEIKNAÐ: HLH

© Hans Unnþór Ólason 2007

Höður Bjarnadóttir

drangahraun 3,
220 hafnarfjörður
ísland
tel + 354 565 1525
fax + 354 565 1520
tul@simnet.is
tul ehf
teiknistofan upp á loft