


Hringhella

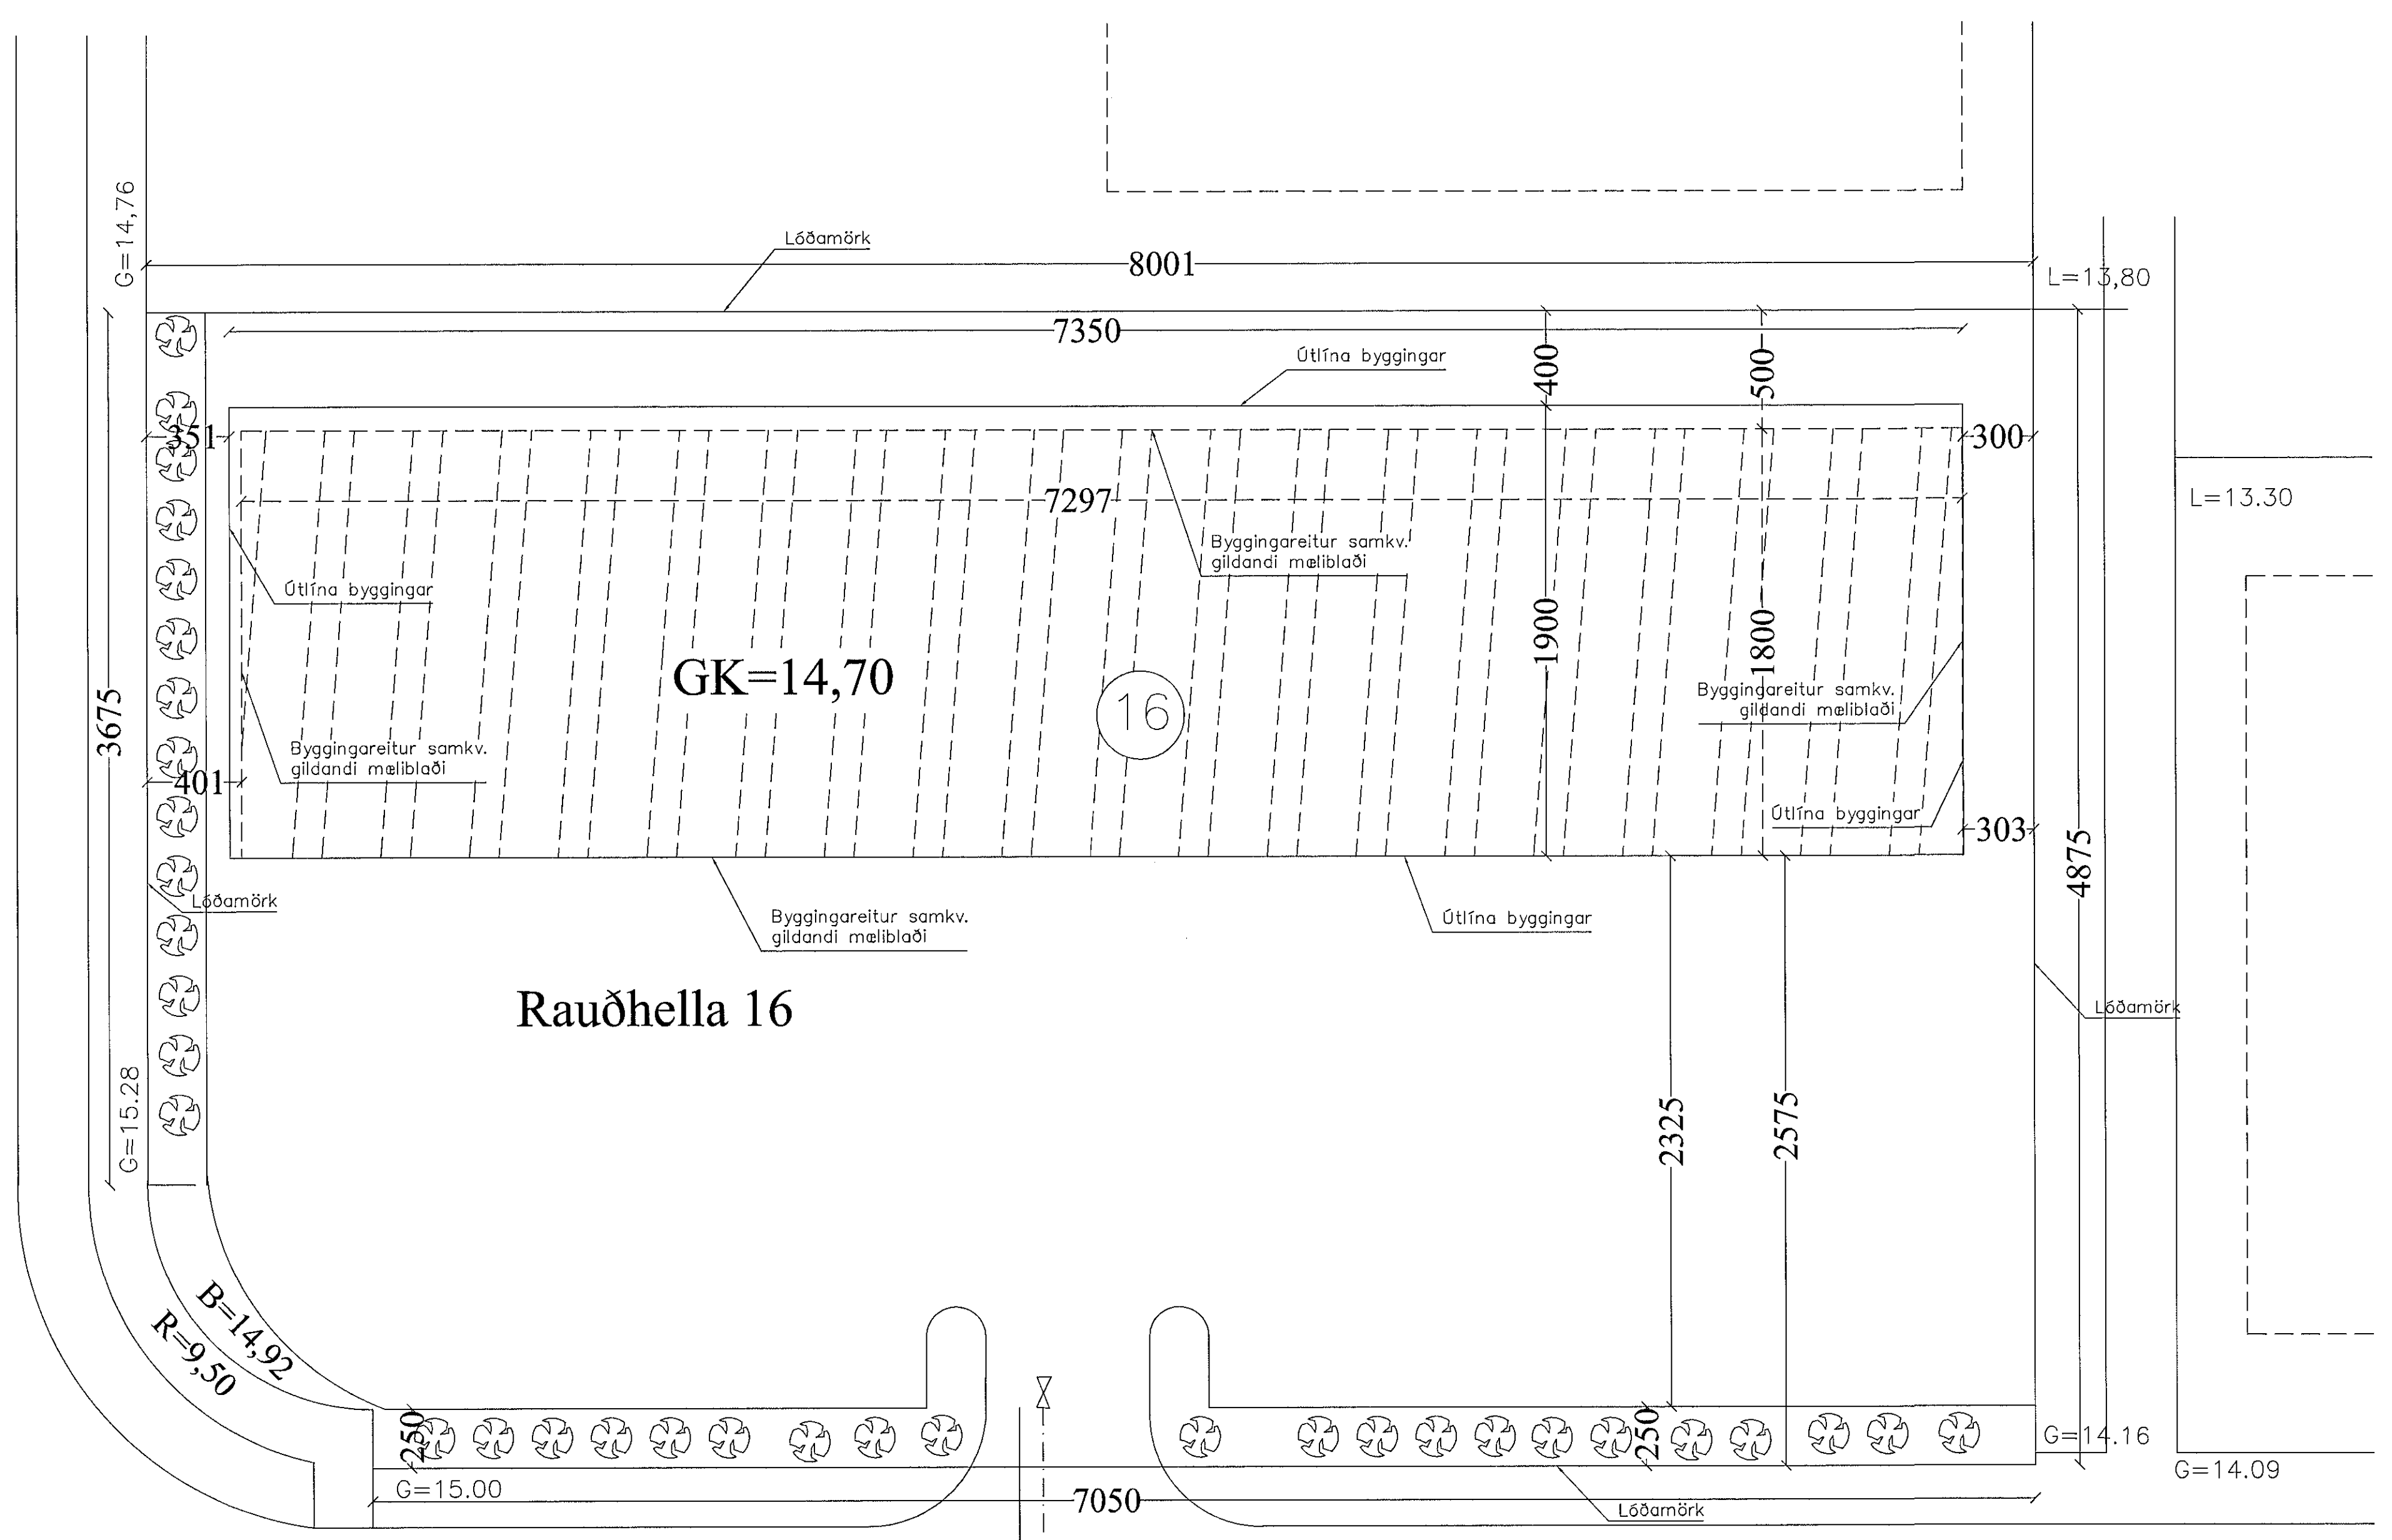

Rauðhella 16

Rauðhella

Grunnmynd lóðar, 1:200

Skýringar

- Breyting frá gildandi málblaði:
- Eftir breytingu er flatarmál byggingar 1781,3 m². Byggingareitur á málblaði er 3857,2 m² var fyrir skipulagsbr. 4001,6 m². Nýtingahlutfall lóðar eftir breytingu er n=0,46.
 - Gólfkæti verður 14,70 í stað 15,00.

BR.	BR. DAGS.	EDLI BREYTINGA.	SIGN.
01	14.11.99	Stærð og útlit	S.H.
02	14.08.00	Götumáli breytt og lóð minkuð skv. skipulagsbr.	S.H.
03	11.12.00	Mörking á milli loftum breytt, fá nýjstílnúmer, vegna eignaskiptasamnings.	S.H.

STADUR:	Rauðhella 16, 220 HAFNARFIRÐI.	BLAÐ NR.:	1-05
SKÝRING:	Skilmálblað	KVARDI:	1:200
Sveinbjörn Hinriksson, kt:160851-2929, byggingateknifr. Brekkugötu 8, 220 Hafnarfjörð Sigurbjartur Halldórsson, kt:230656-3478, byggingateknifr. Suðurgötu 78, 220 Hafnarfjörð Sími: 655-4008, 655-5707.		HANNAÐ:	Sigurbj. Halld.
		TEKNI:	Sigurbj. Halld.
		DAGS:	2/2 2008
SAMB:	Sigurbj. Halld.	VERK NR.:	rauðhella16