
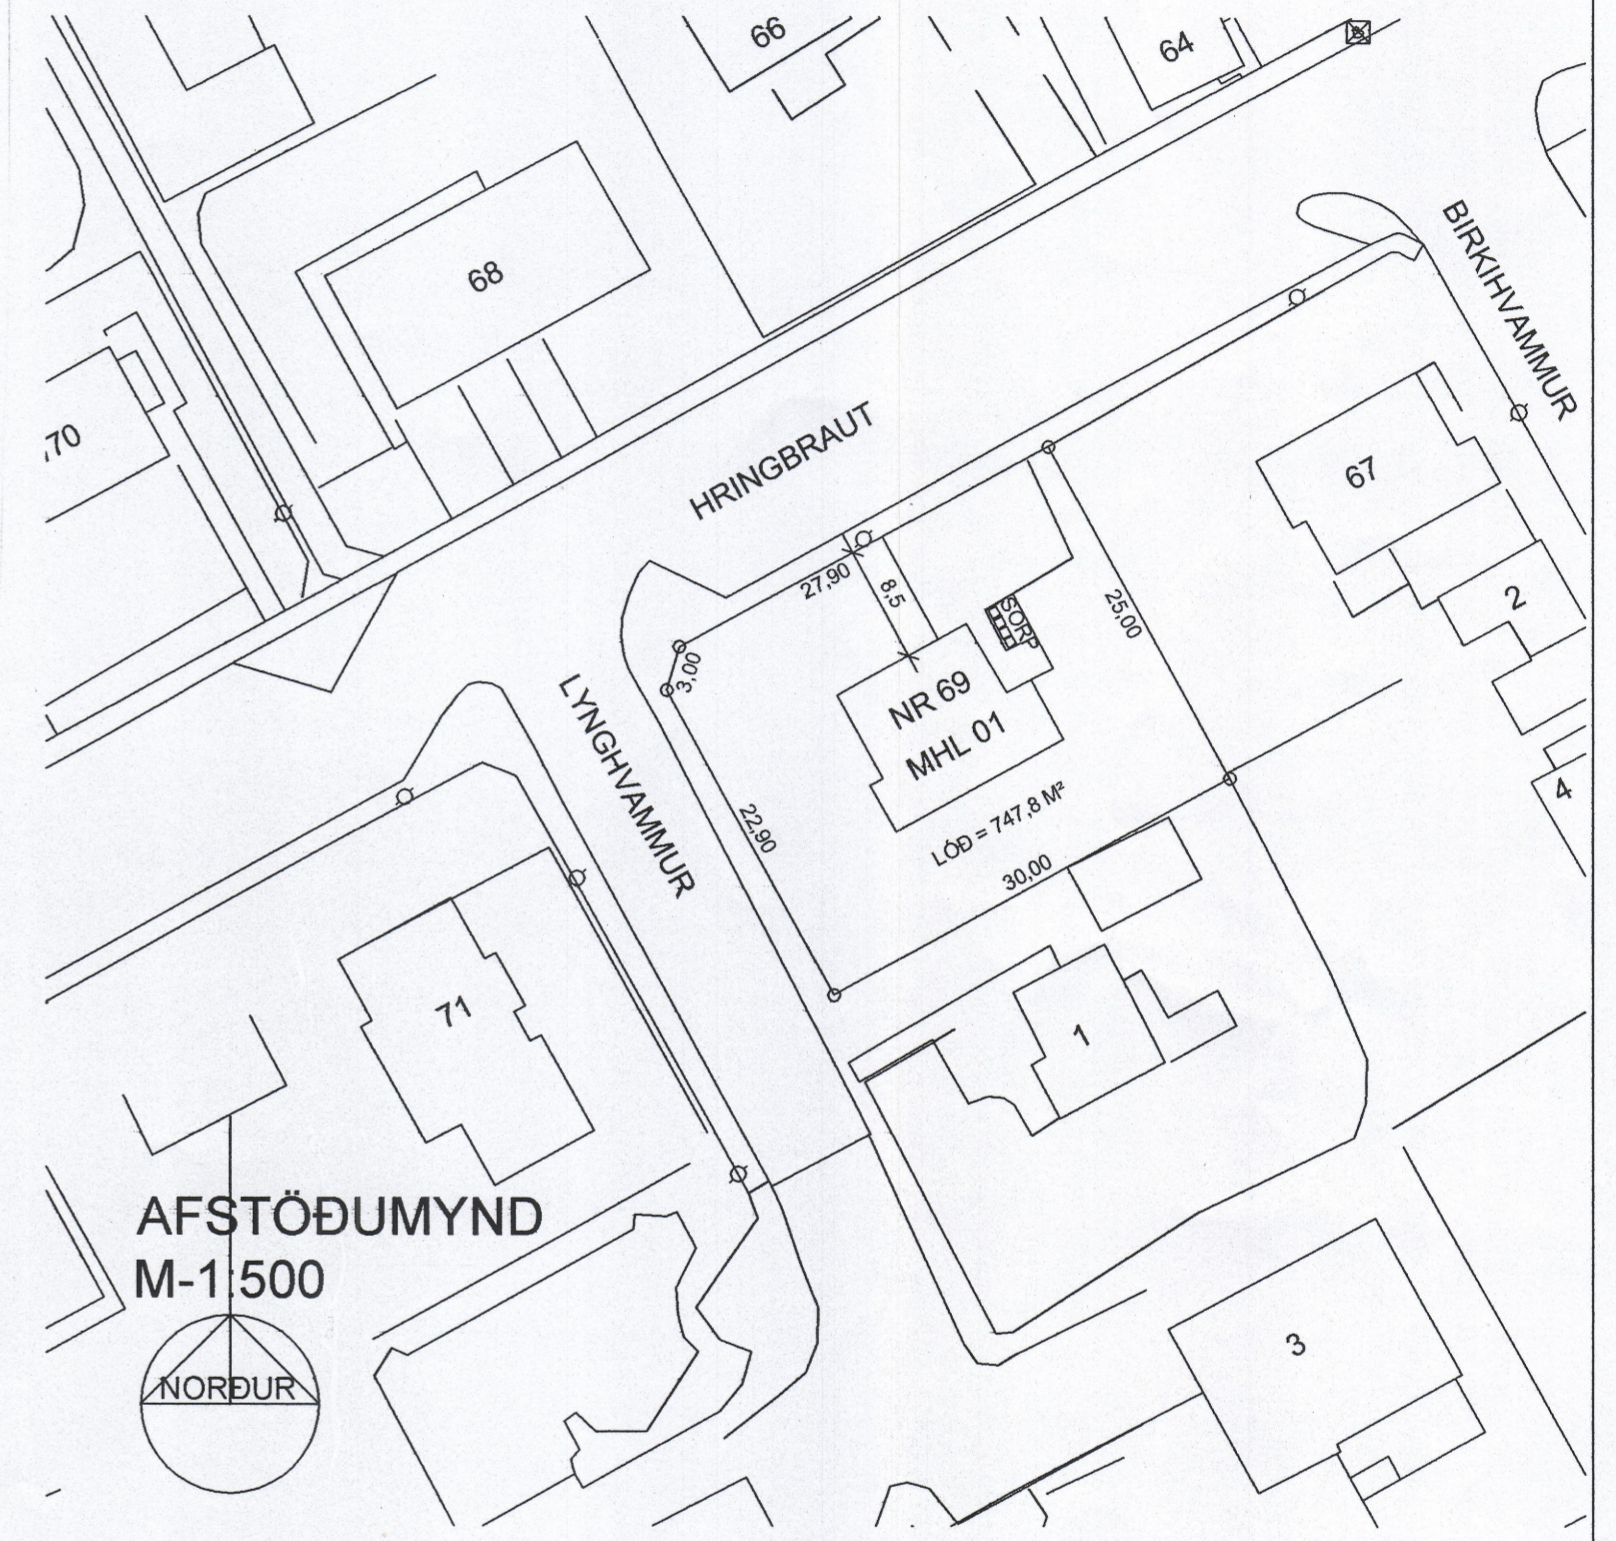
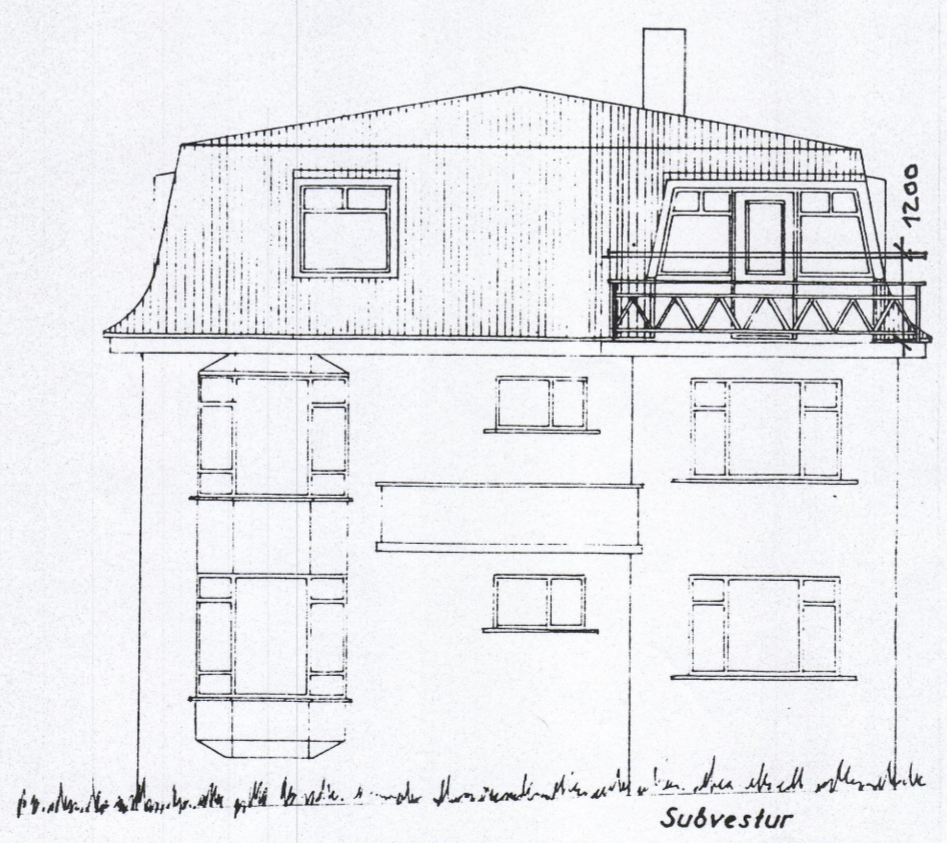
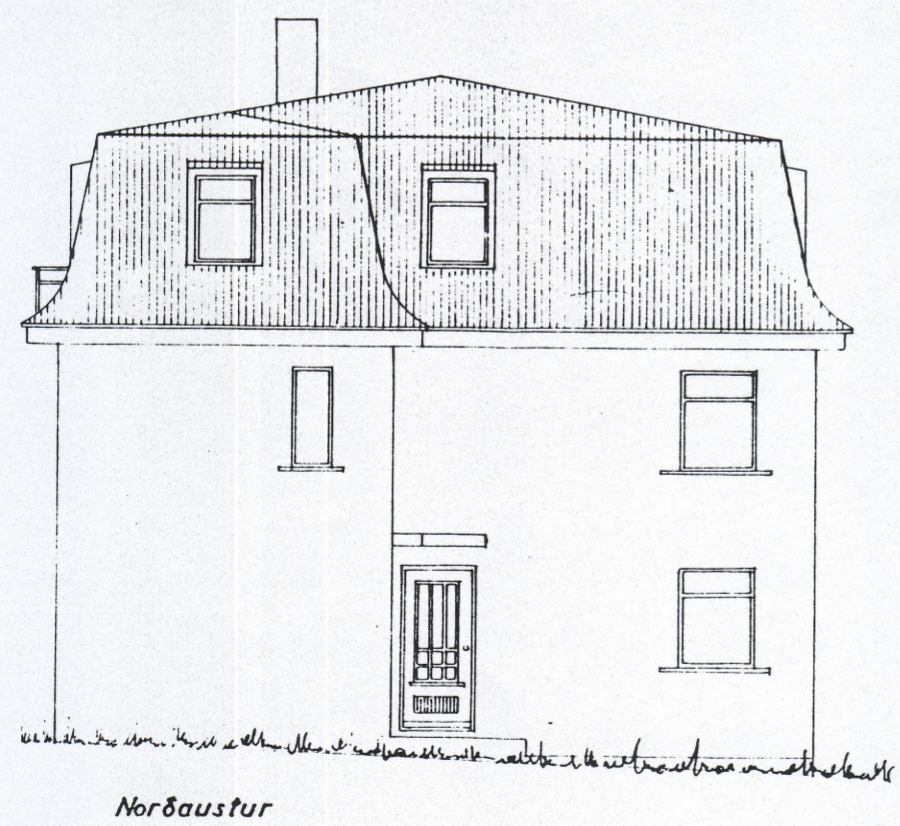
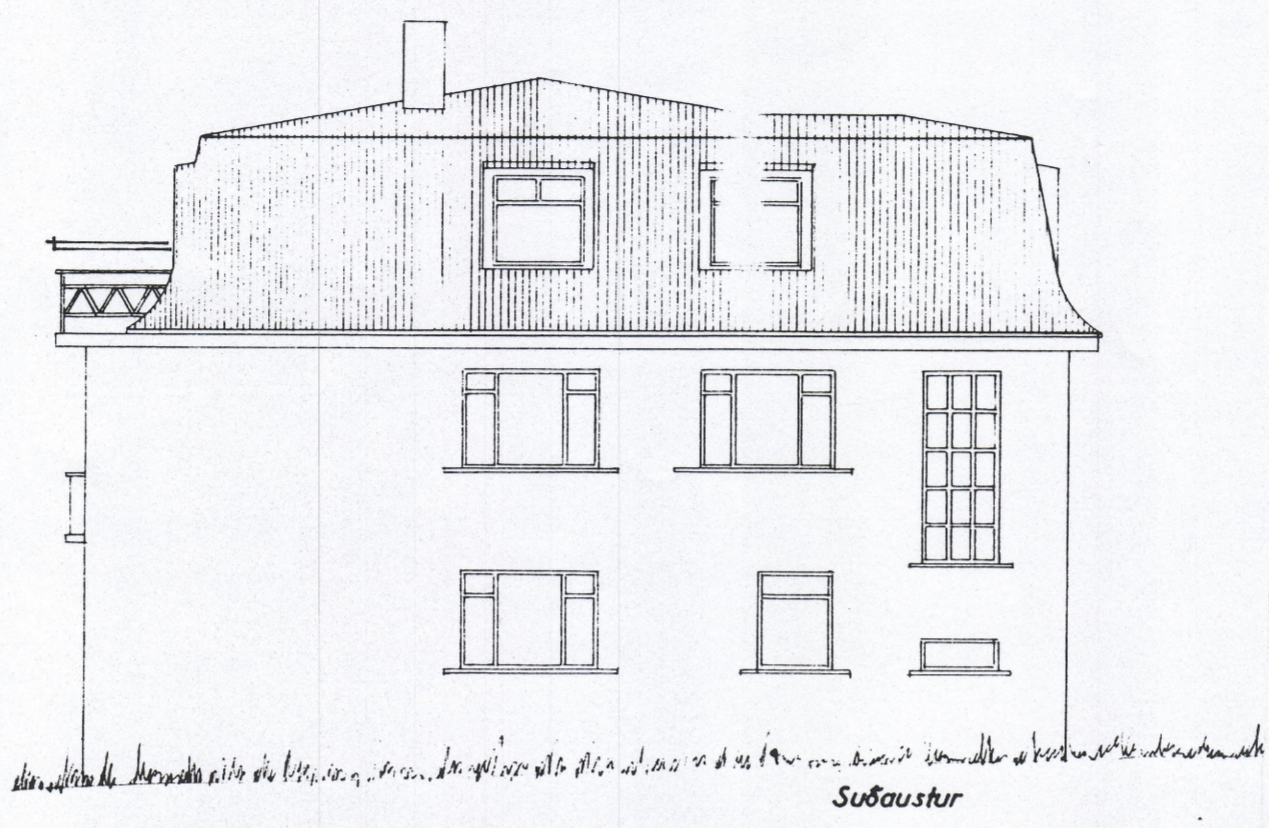


Byggingarfulltrúi  
samþykkir erindið.

20 APR. 2005

Bent skal á að samþykki þessi verður ekki virk fyrr en eftir þinglýsingu eignaskiptayfirlýsingarinnar og skráningu hennar hjá Fasteignamatari ríkis.  
Byggingarfulltrúinn í Hafnarfirði  
F.H. Kristján Þórarinnsson

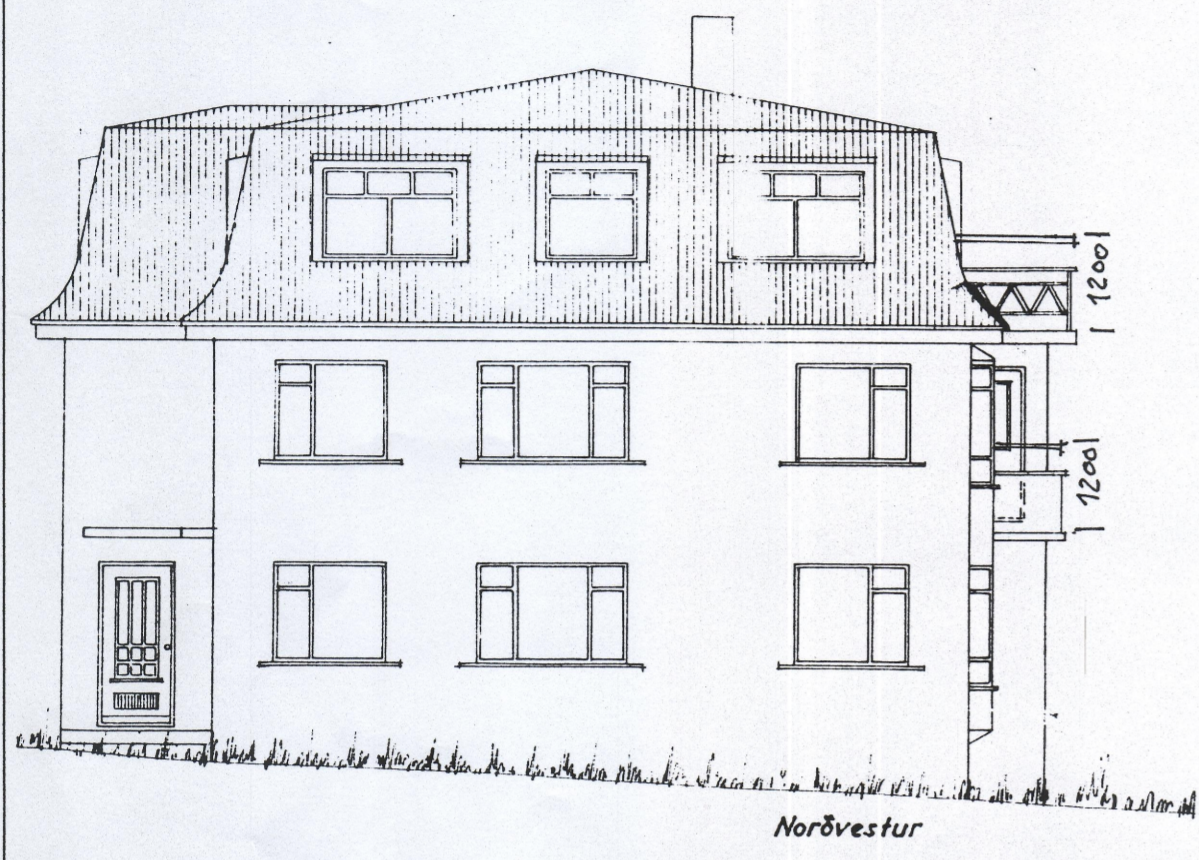

*Guðbjörg Aðalsteinsdóttir*  
HRINGBRAUT 69, HAFNARFIRÐI BLO2

Upphaflega uppdrætti teiknaði Höskuldur Diðriksson í júní 1947. Breytta þakhæð, útlit og sneiðingu teiknaði Friðþjófur Sigurðsson í júlí 1957, samþ. í byggingarnefnd 18/7 1957. Reyndarteikningu dags 04.03.2005 vann Sigurþór Aðalsteinsson á þann hátt að teikna nýjar grunnmyndir hæða og nýja afstöðumynd. Snið og útlit eru ljósrit af teikningum F. Sigurðss.

ÞRÍÐJA HÆÐIN, ARKITEKTAR – SIGURÞÓR AÐALSTEINSSON FAI  
REYNDARTEIKNING  
ÚTLIT, AFSTÖÐUMYND

STRANDGÖTU 28 220 HAFNARFIRÐI  
SÍMI: 555 46 10 GSM 864 4168  
KT: 250144-3939  
NETFANG: si@islandia.is  
VERKNR:

HANNAÐ: TEIKNAD: SA DAGS: 04.03.2005 MKV: 1:100, 1:500