


suður

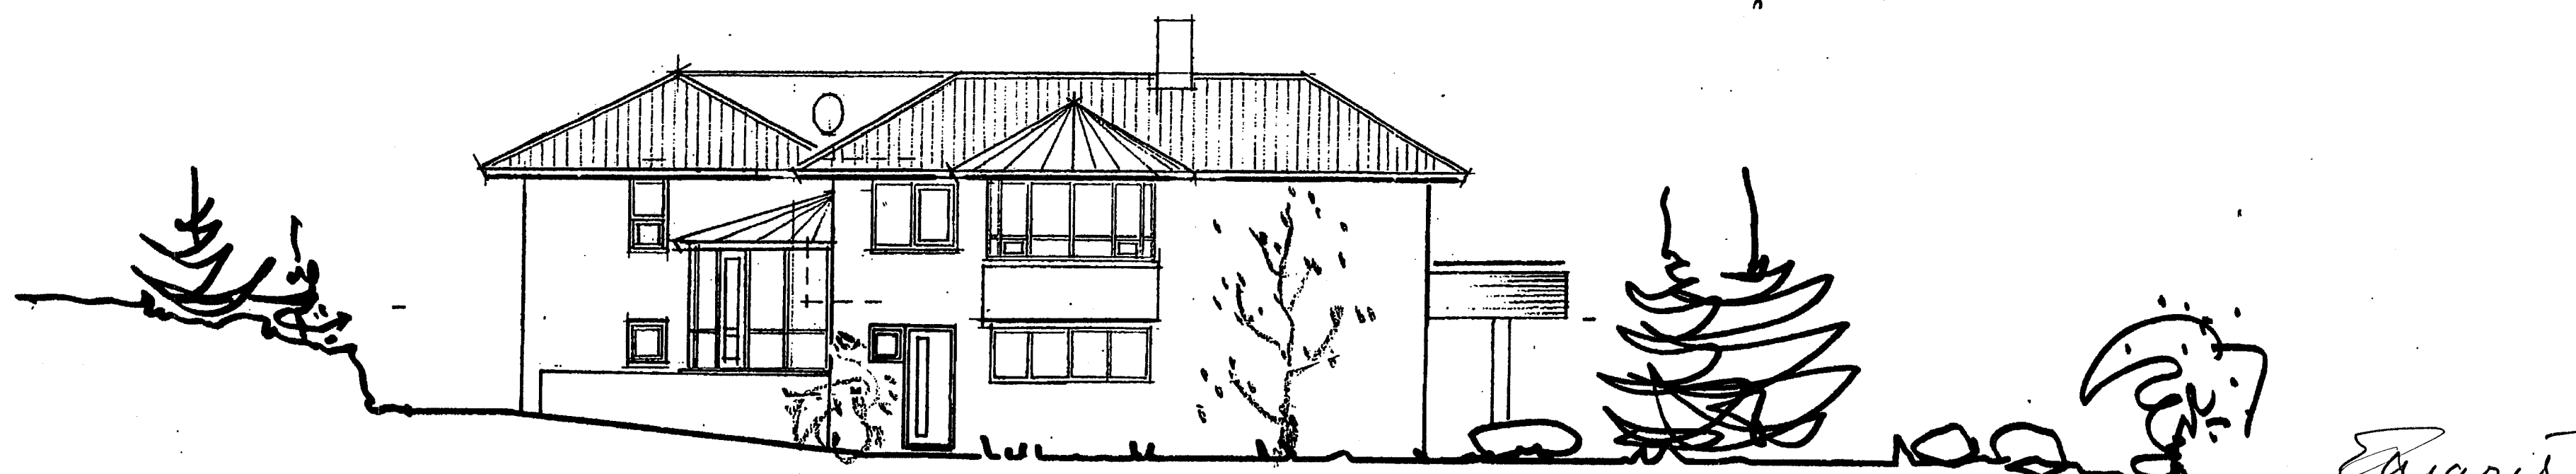

norður

Breyting 17 07 13

*Einar V. Tryggvason*

Skipulagi hússins breytt þannig að í húsinu verða tvær íbúðir. Inngangur í íbúð 01 02 er á norðurhlíð og aðkoma að henni meðfram austurhlíð hússins. Útitröppum, aðkoma að íbúð 01 01, er breytt. Bílastæði fyrir íbúð 01 02 er austan við núverandi bílastæði.

**Breyting 17 07 13**

Skipulagi hússins breytt þannig að í húsinu verða tvær íbúðir. Inngangur í íbúð 01 02 er á norðurhlíð og aðkoma að henni meðfram austurhlíð hússins. Útitröppum, aðkoma að íbúð 01 01, er breytt. Bílastæði fyrir íbúð 01 02 er austan við núverandi bílastæði.



Einar V. Tryggvason  
 ARKITEKT F.A.

Verki: Skálabergr 4  
 Helti: útlit  
 Kvarði: 1:100  
 Dags: 04 07 91