



Grunnmynd 4. hæðar í mkv. 1:100

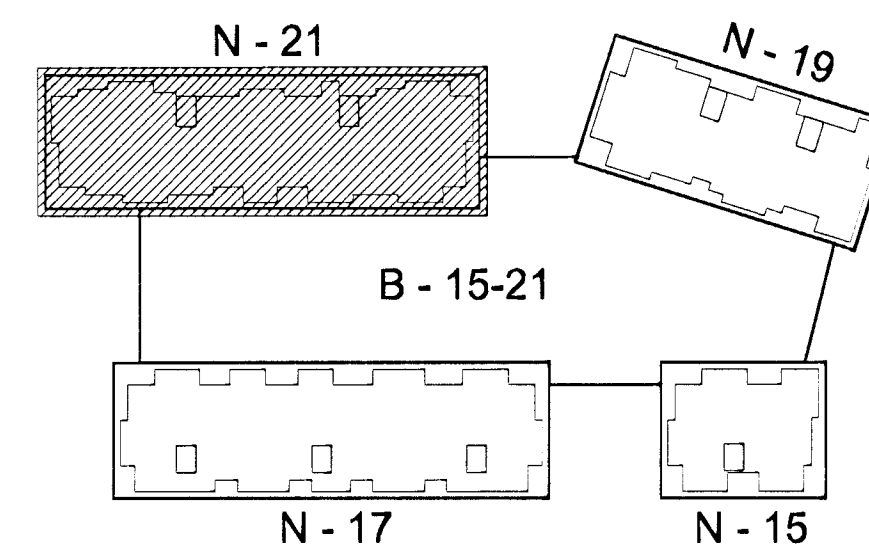

Lykilmynd í mkv. 1:1000

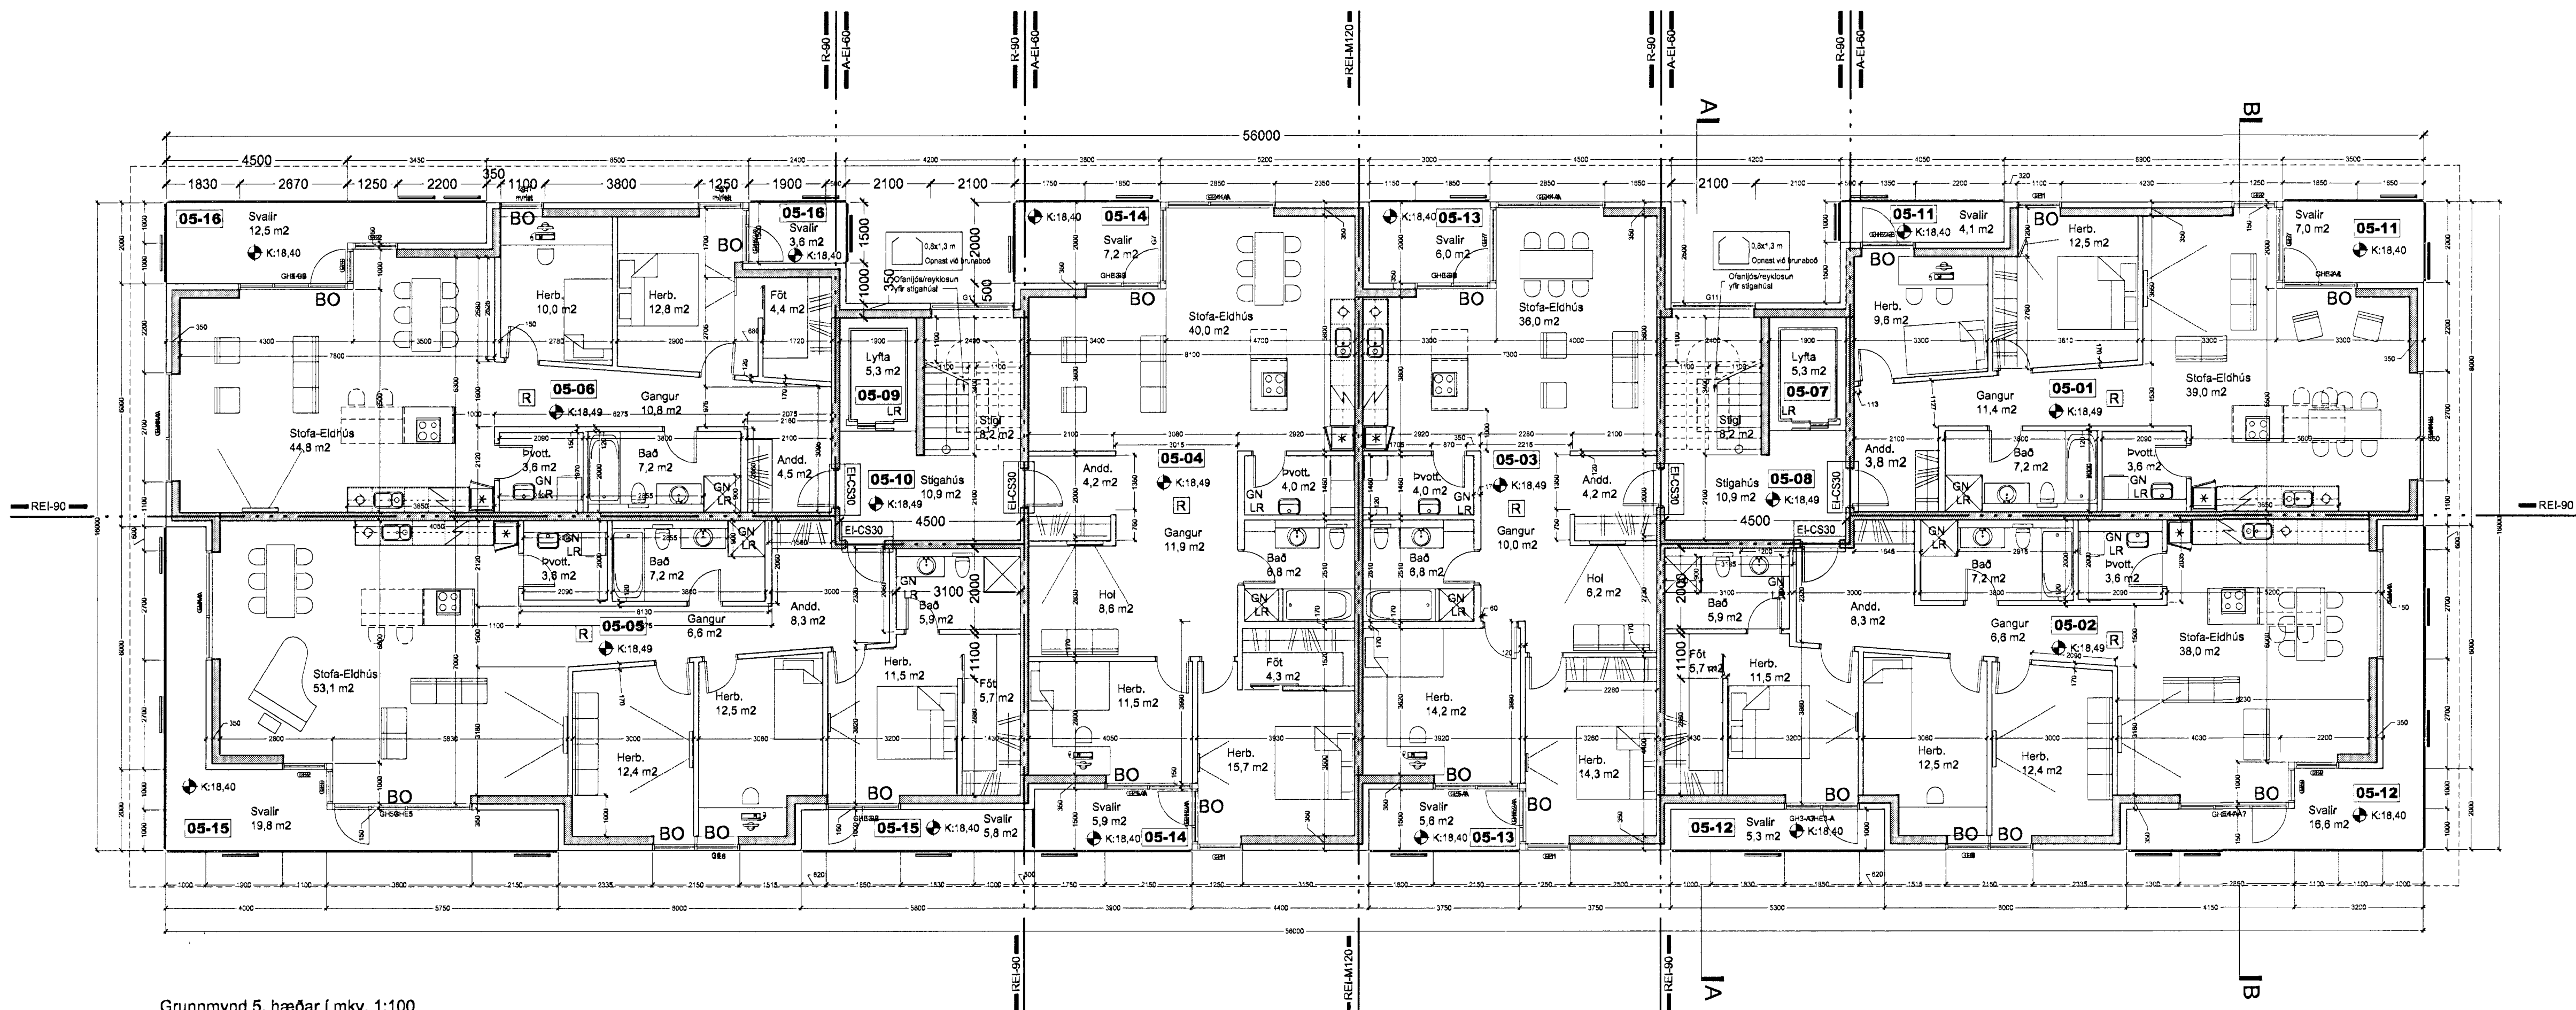

Grunnmynd 5. hæðar í mkv. 1:100

A/ 25.03.2013 / Inngi / Innvi og svalahúrum í lúðum breytt í spjalhurðir í stað rennihurða

Útgáfa / Dagsetning / Teiknar / Breyting



Norðurbakki 15-21
Fjölbýlishús
NORÐURBAKKI 21, MATSHLUTI 04 0446
Aðaluppdráttur
GRUNNMÝND 4. OG 5. HÆÐAR

MKV: 1:100
DAGS: 24.11.2005
TEIKNAD: SE, JBE
SKRÁ: 0446-21-(99)2.04.dwg (99)2.04-A
Aðaluppdráttur

Jón Ólafur Ólafsson FAI
KÍ 090664-4999
Stígurur Elvarsson FAI
KÍ 110457-2799
kt: 690906-1390
Tíðnihráunil 1
220 Hafnarfjörð
S: 54 54 700 F: 54 54 701
Netfang: baetter@arkitekt.is
Heimasíða: www.arkitekt.is

BATTERÍÐ | ARKITEKTAR
© BATTERÍÐ ARKITEKTAR EHF
ÖLL AÐNOT OG AFRITUN TEIKNINGAR AF HÉLTU Í ELDI ER HÁÐ SKRIFLEGGU LEYFTI HÖFUÐA