





Suður

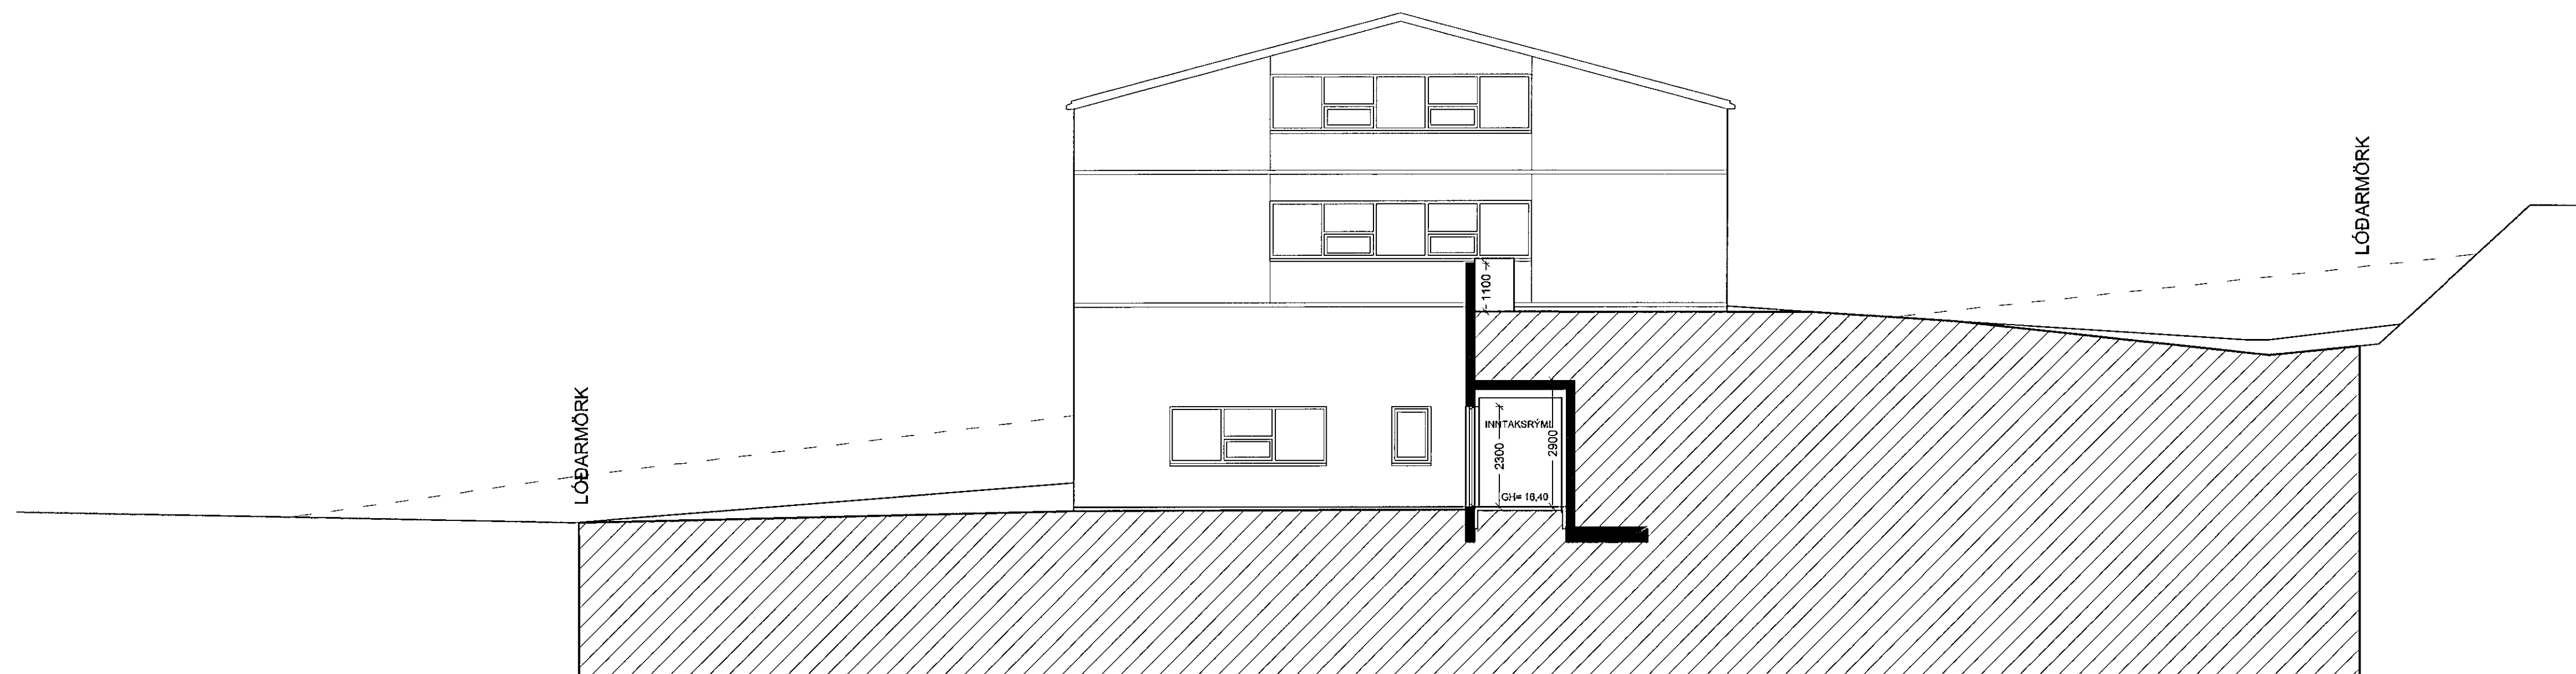

VESTUR

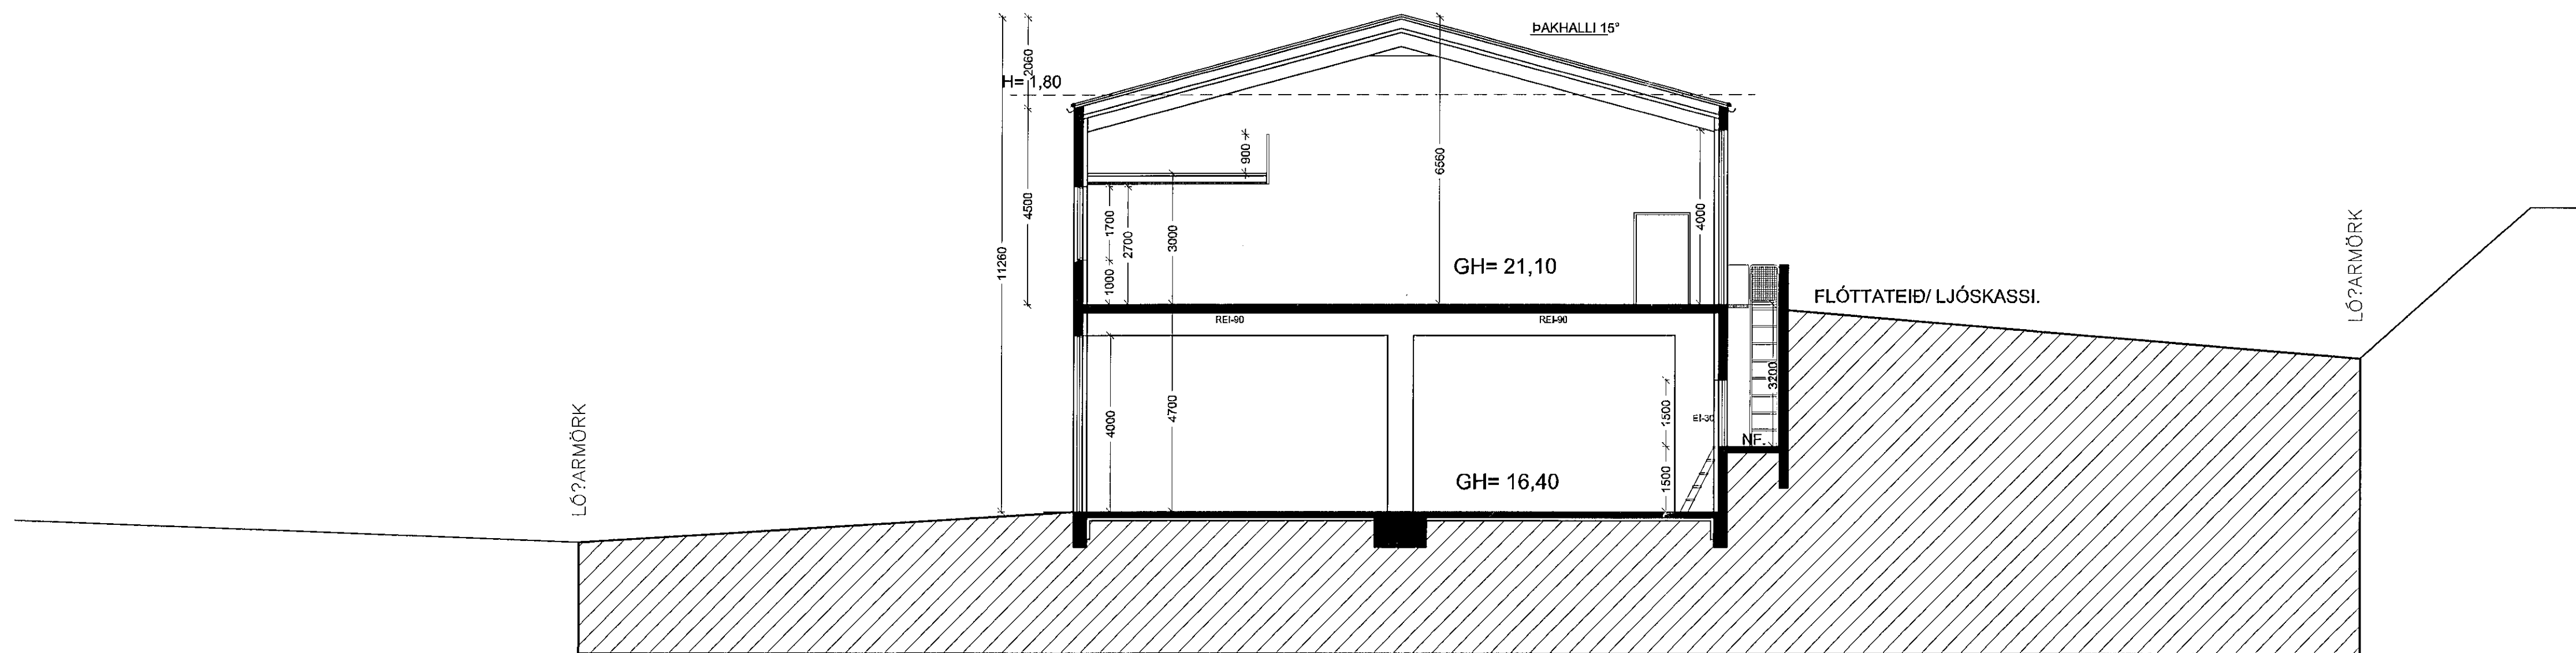

SNID A - A

breytt / dags. / teiknað / lýsing
 A/15.04.14/FF/breyting á brunamerkingum

Brekutröð 1
 Hafnarfjörður
 Útlit
 Sníð
 Hannað / teiknað : -/ff Verknúmer : 1207
 Mælikvarði : 1/100 Dagsetning : 26.04.2012
 Teikn.nr. 104 A

Aðalhönnuður :
 Friðrik Friðriksson arkitekt Fal, Kt: 211258-4519 *FF*

Studio F - arkitektar
 Kelduhvammur 6, 220 Hafnarfjörður
 Rt: 430707-1670 S: 571 0202 / 864 9610 Netf: studiof@islandia.is