


MATSHLUTI 04 ← MATSHLUTI 01

Skiltaturn 12 m hár max
samkvæmt deilisk.


Samykið þunn
11 APR. 2014
Byggingafræðingur í Háskóla Íslands
E. h. Brynjar Kaln Ólafsson

Helluhraun 16-18
Staðgreinir 36.800.160

Sótt er um að skila inn reyndartekningum af matshluta 01. Steytt er fyrir kjallarárými undir einingu 0104 og sett ný inngangshurð í rými 0101. Jafnframt er þakmynd uppfærð og settir þakgluggar yfir skrifstofurými á 2.hæð. Skráningartafla er uppfærð. Einnig er sótt um að koma fyrir skiltaturni sem verði að hámarki 12 metra hár (samk. skipulagi) og verði staðsettur innan byggingarreits.

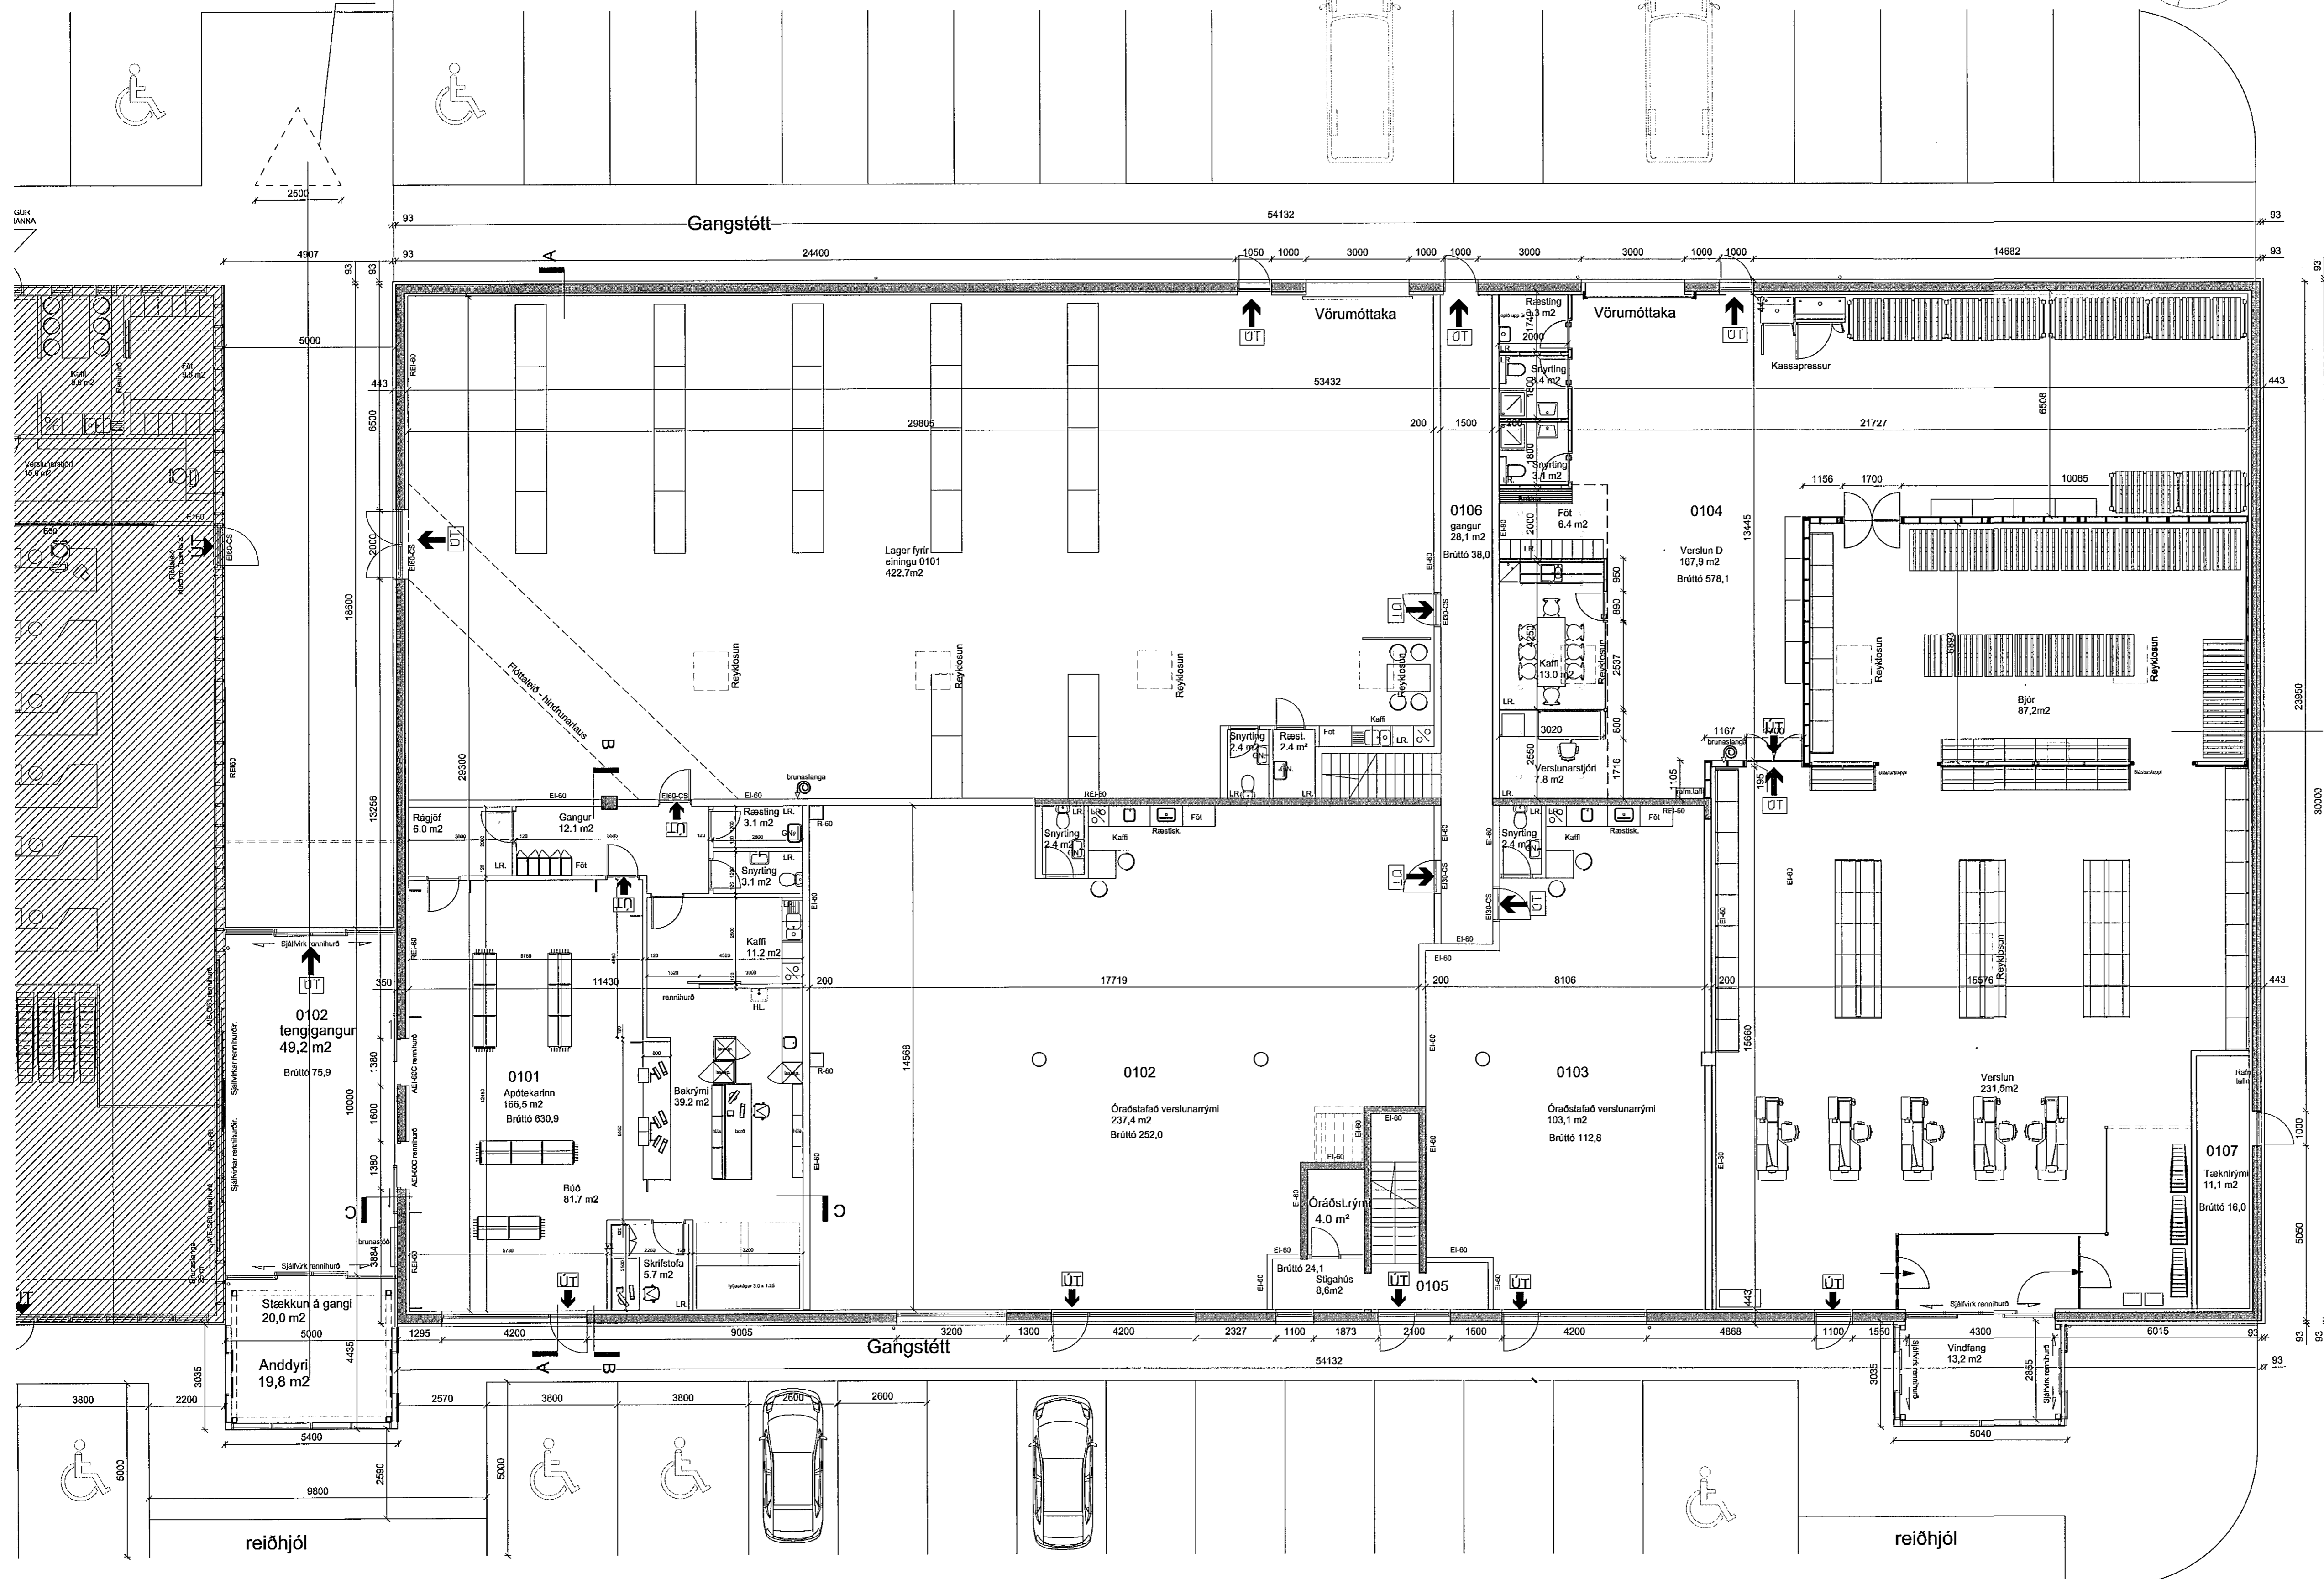

Svæði ekki til umfjöllunar

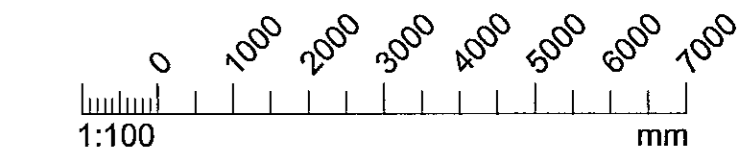

Útg. Daga. Skýring. Br. af:

Helluhraun 16
Reyndartekning
Aðaluppdráttur
Grunnmynd 1. hæð

Teknað af: hmh,es,sg
Yfirfarið af: sg
Dagsetning: 02.04.2014
Mælikvarði: 1:100
Hallóðr Guðmundsson 140548-2439
Eneyr Frostason 170470-4869
Ólafur Kr. Friðbjörnsson 230259-3229
Ragnar Auðun Bergsson 230160-4499
Samræð Guðmundsson 011063-4039

THG ARKITEKTAR

Faxafor 108, Reykjavík 41-447033-2599
Sími 545 1600 thg@thg.is www.thg.is

Grunnmynd 1. hæð
mkv.1:100

12-013 05-01
Verknúmer Númer Útgáfa