



Samþykkt þann  
 11 APR. 2014  
 Byggingafulltrúnaðarfröi  
 F.h. Brynjar Rafn Ólafsson

BRÖ


MATSHLUTI 04 ← MATSHLUTI 01

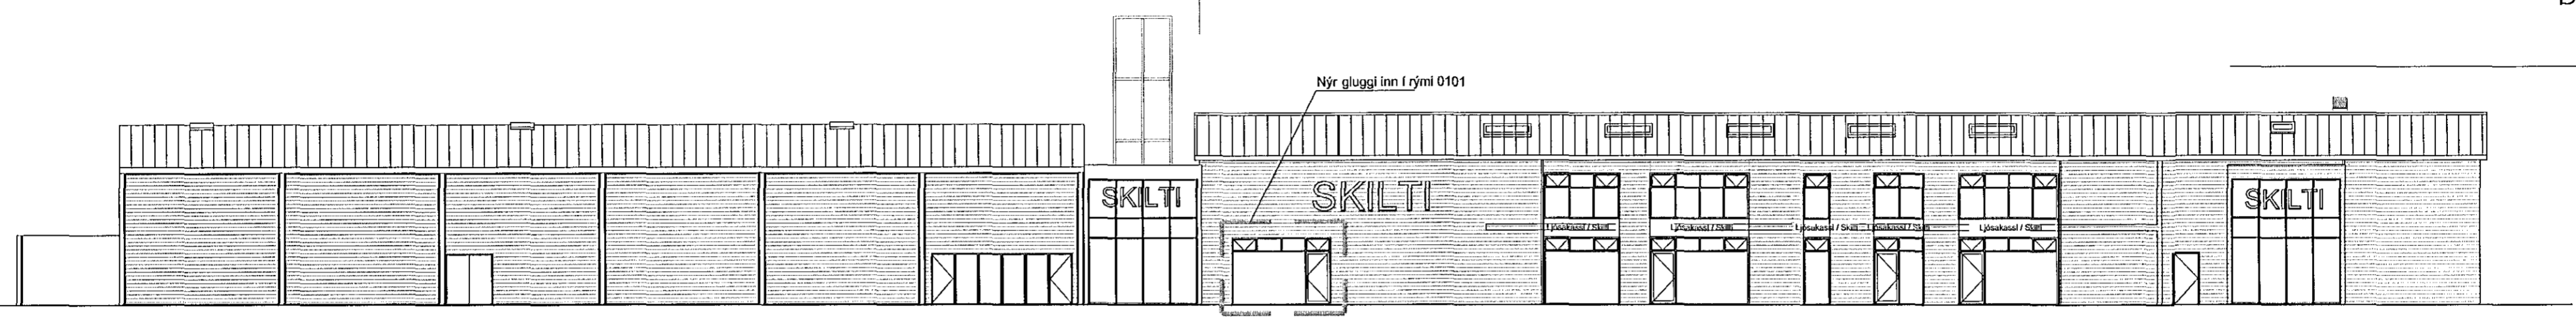


MATSHLUTI 01 ← MATSHLUTI 04

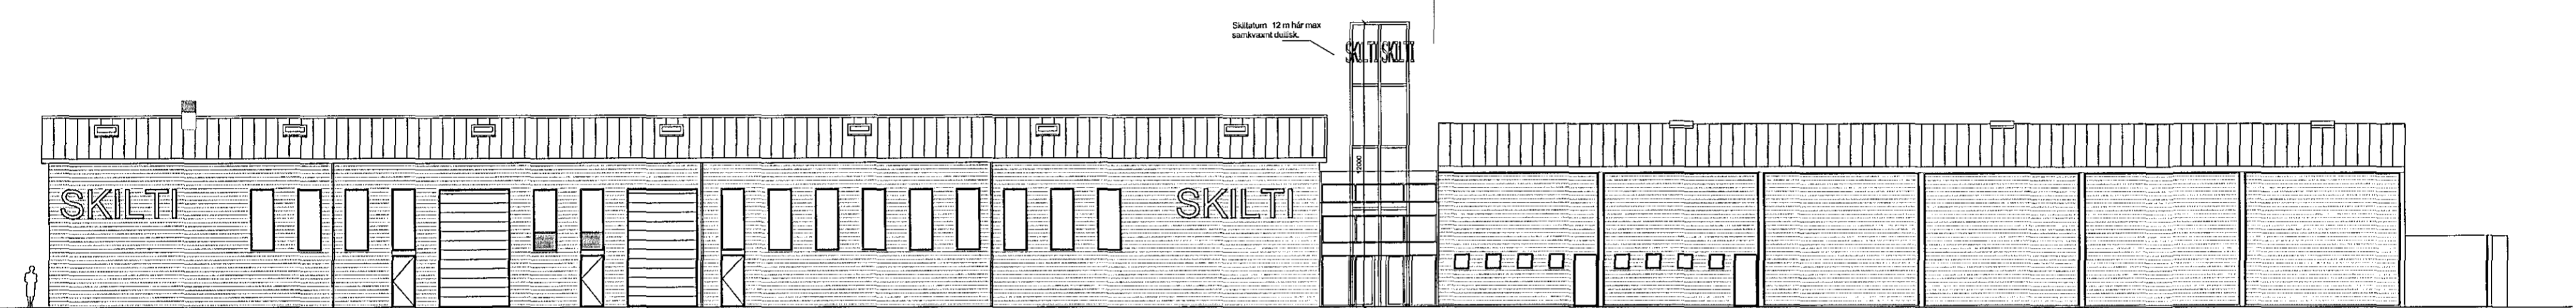


ÚTLIT AUSTUR

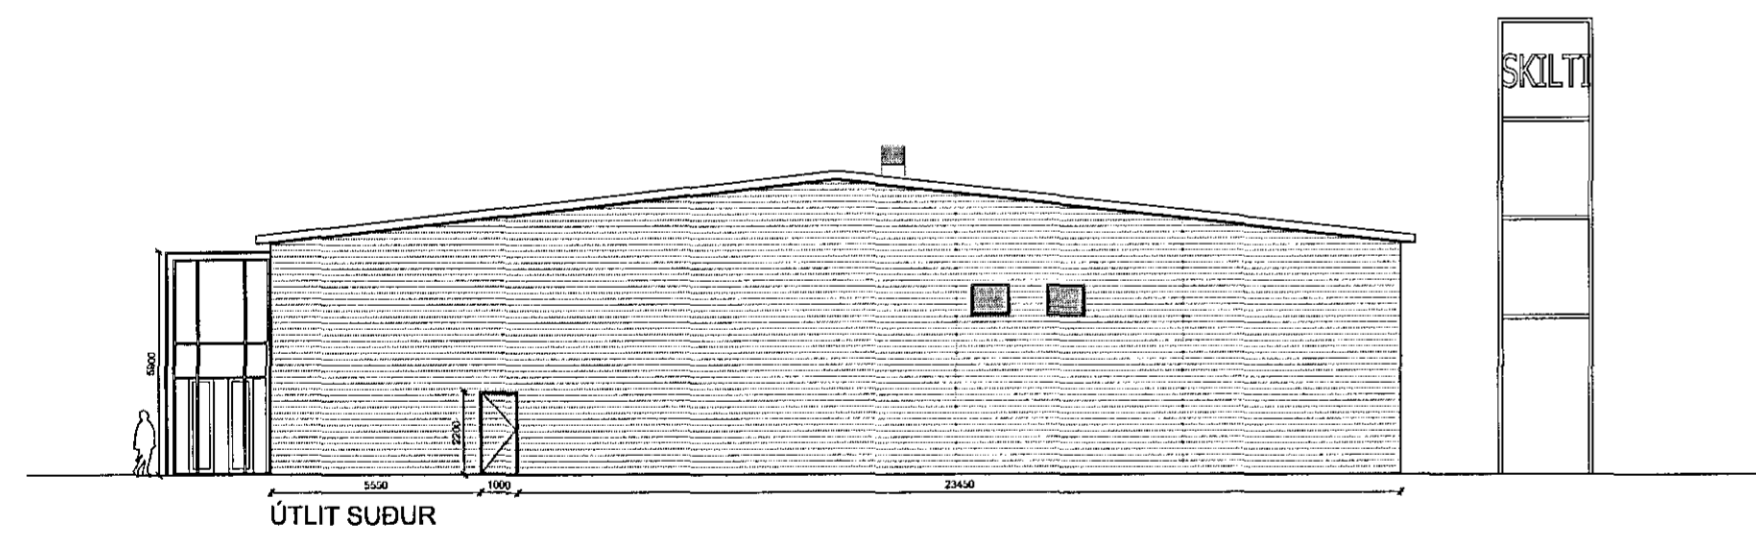

ÚTLIT SUÐUR

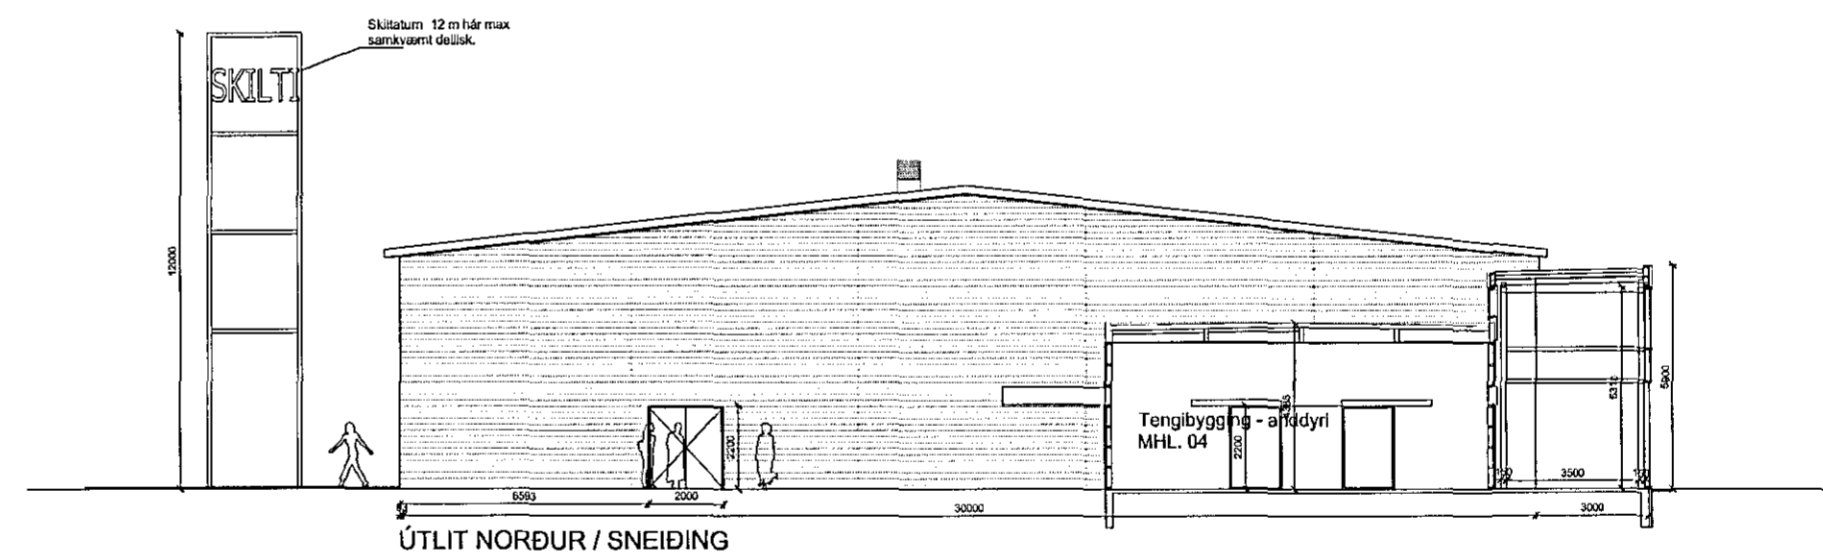

ÚTLIT NORÐUR / SNEIÐING

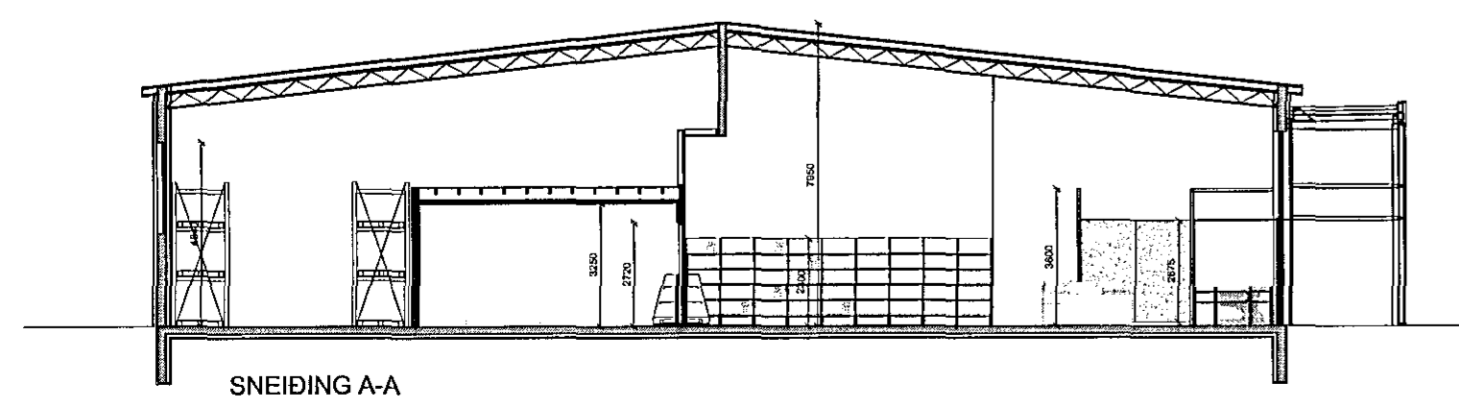

SNEIÐING A-A

Útg. Dags. Skýring Br. af:

Helluhraun 16-18  
 Reyndarteikning  
 Ásýndir, snið

Teiknað af: hmh,es,sg  
 Yfirfarid af:  
 Dagsetning: 02.04.2014  
 Mælikvarði: 1:200  
 Halldór Guðmundsson 140549-2439  
 Eysteir Frostason 170470-4869  
 Ólafur K. Finnjarnarson 230259-3229  
 Ragnar Auðunn Birgisson 230160-4499  
 Samúel Guðmundsson 011063-4039



Faxafan 9 108, Reykjavík hl: 440703 - 2590  
 Sími: 545 1600 thg@thg.is www.thg.is

12-013 05-10  
 Verknúmer Númer Útgáfa