





Samþykkt þann

17 DES. 2001

Byggingaulltrúinn í Hafnarfirði
F.h. Kristján Þorarinsson

BLAÐ NR 4

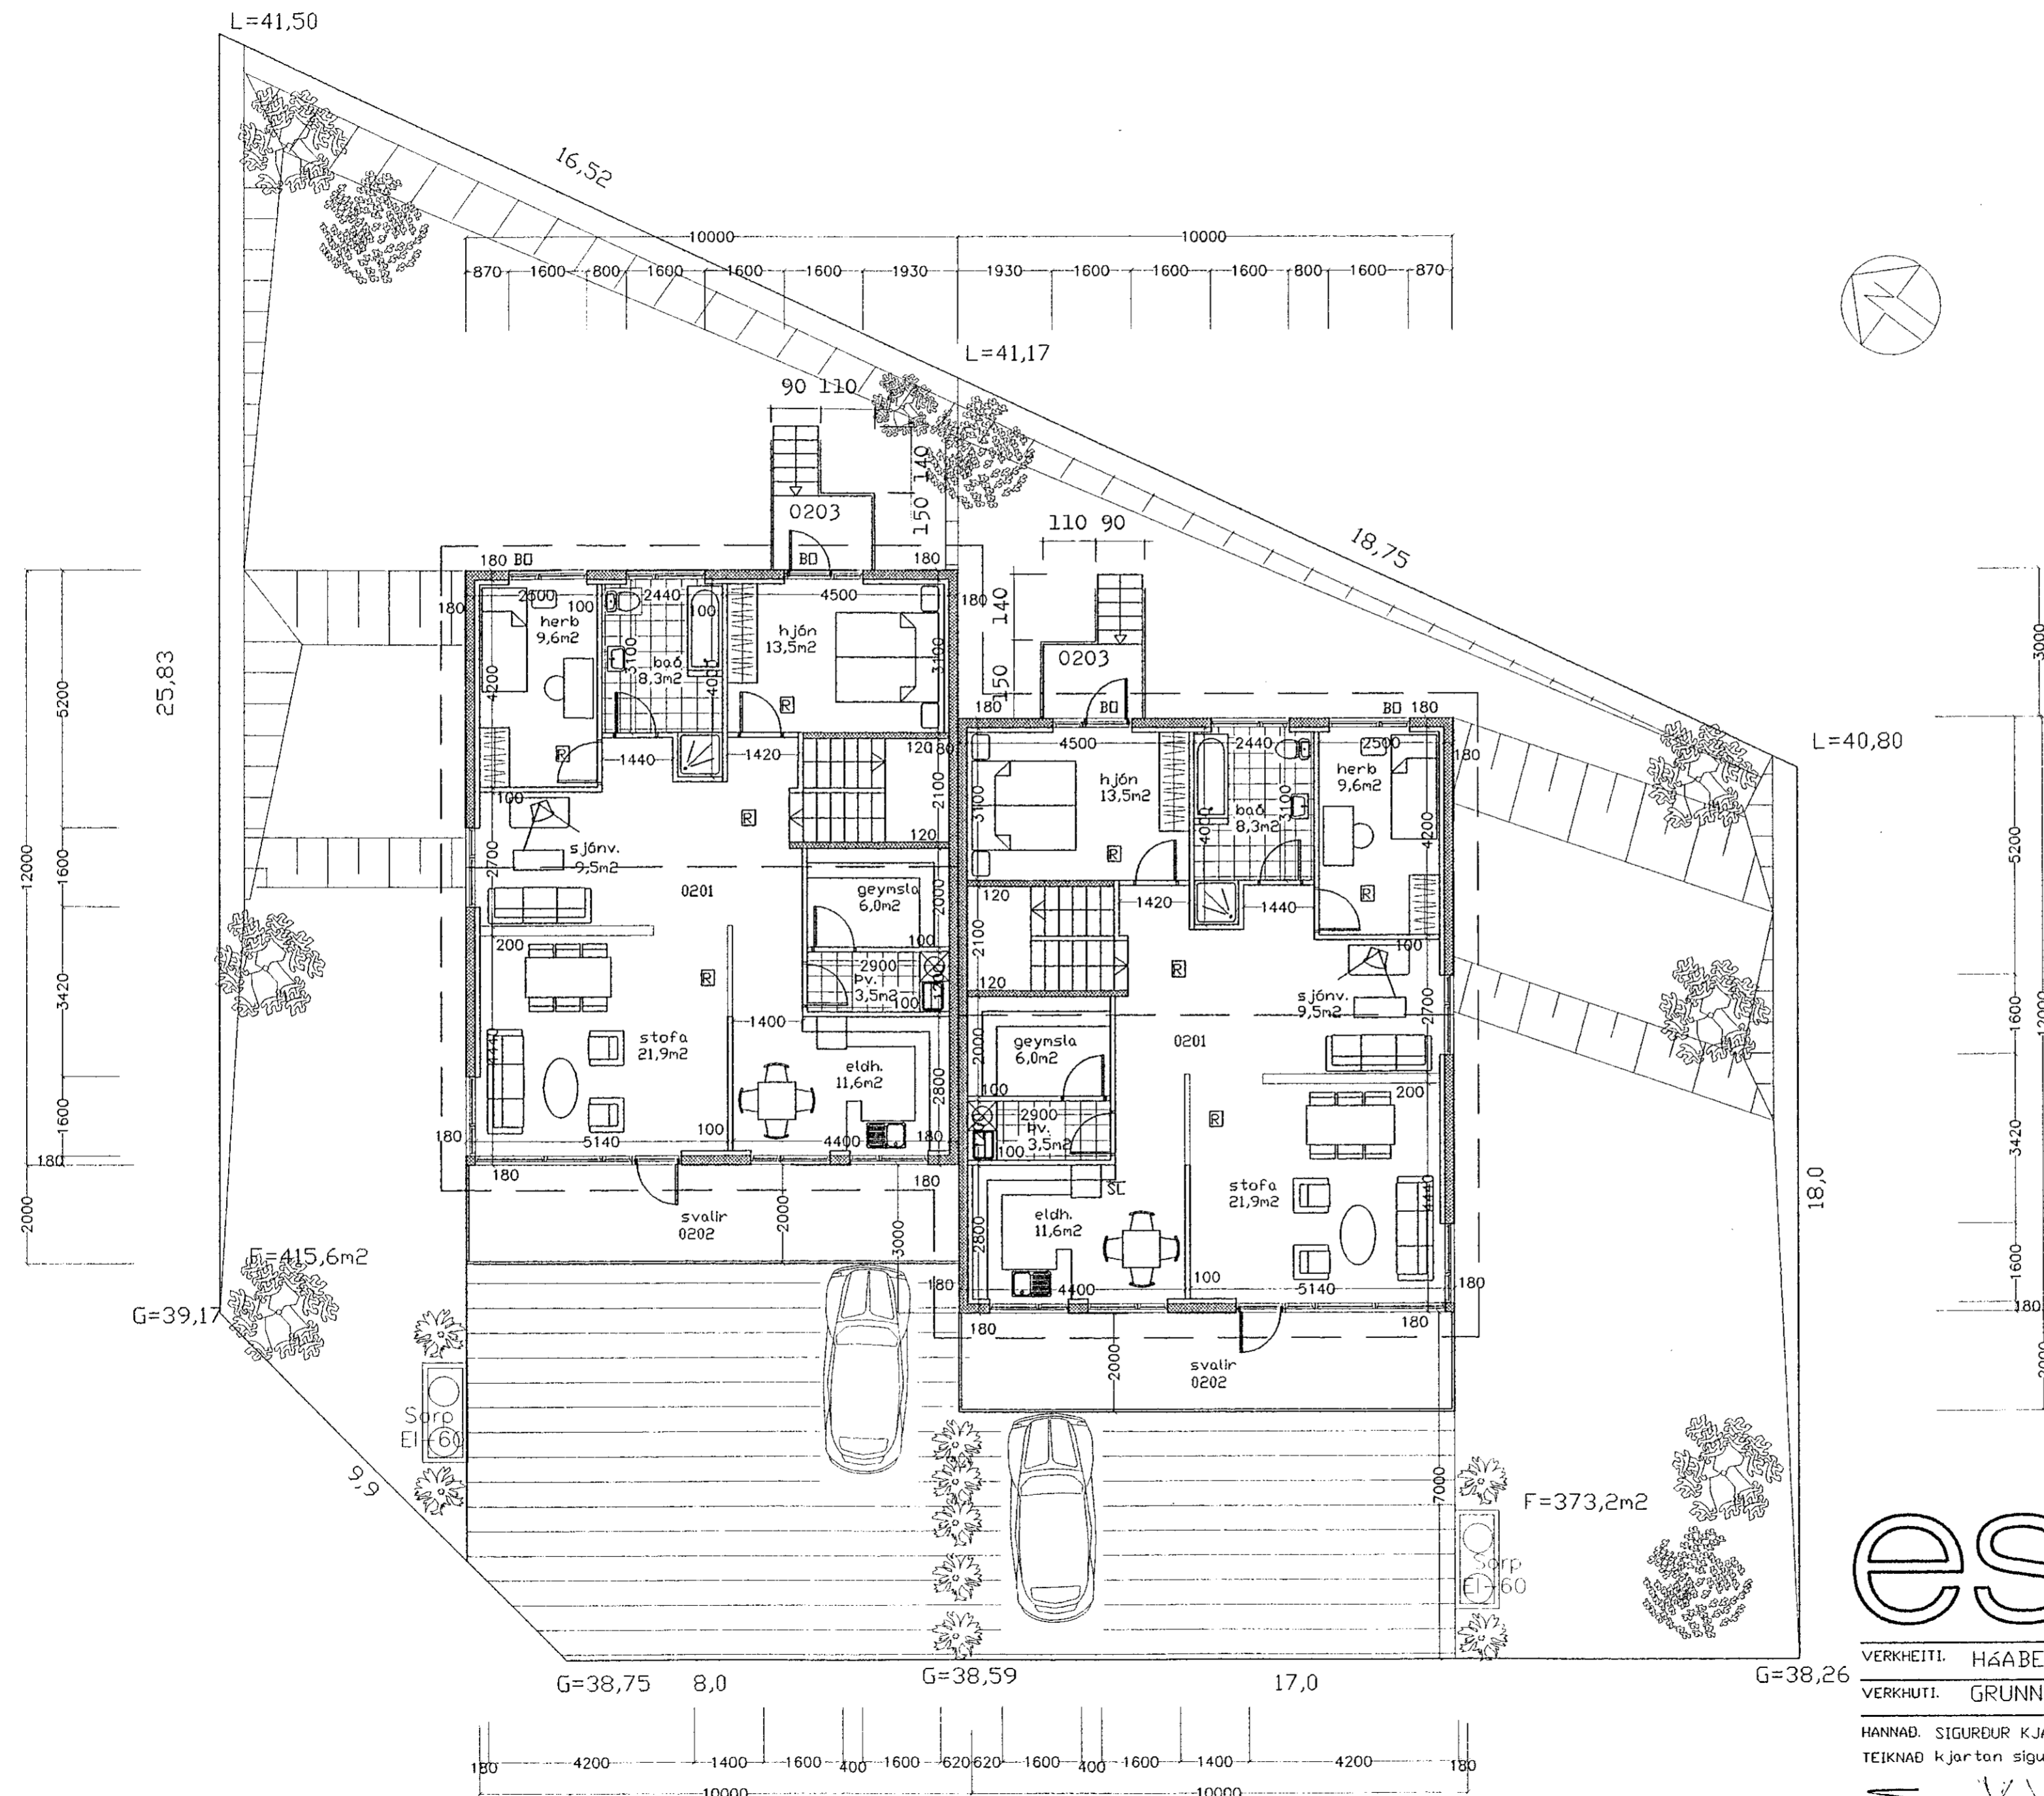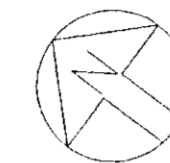

breytt í des. 2001:
öppfyllt gluggalaust rými nýtt
í húsi nr 37a.
einnig er lóð á norð-austur lekkuð.

BD = BJARGUNAROP
R = REYKSKYNJARI
SL = SLÆKKVITÆKI

es

TEIKNISTOFAN SUÐURLANDSBRAUT 48
S: 588-7344 FAX: 588-7343

VERKEITI.	HÁBERG NR 37A OG 37B	Mkv. 1:100
VERKHUTI.	GRUNNMYND 2 HÉÐAR	DAGS. 26.10 1999
HANNAÐ.	SIGURÐUR KJARTANSSON kt 090246-2839	BLAÐ NR 4 AF 5
TEIKNAD	Kjartan sigurðsson kt. 121066-5809	BREYTT. 04.12 2001

Handwritten signature: S. K. K.