




Samþykkt þann


17. DES. 2001

Byggingatulltrúinn í Hafnarfirði
F.h. Kristján Þórarinnsson


BLAÐ NR 5

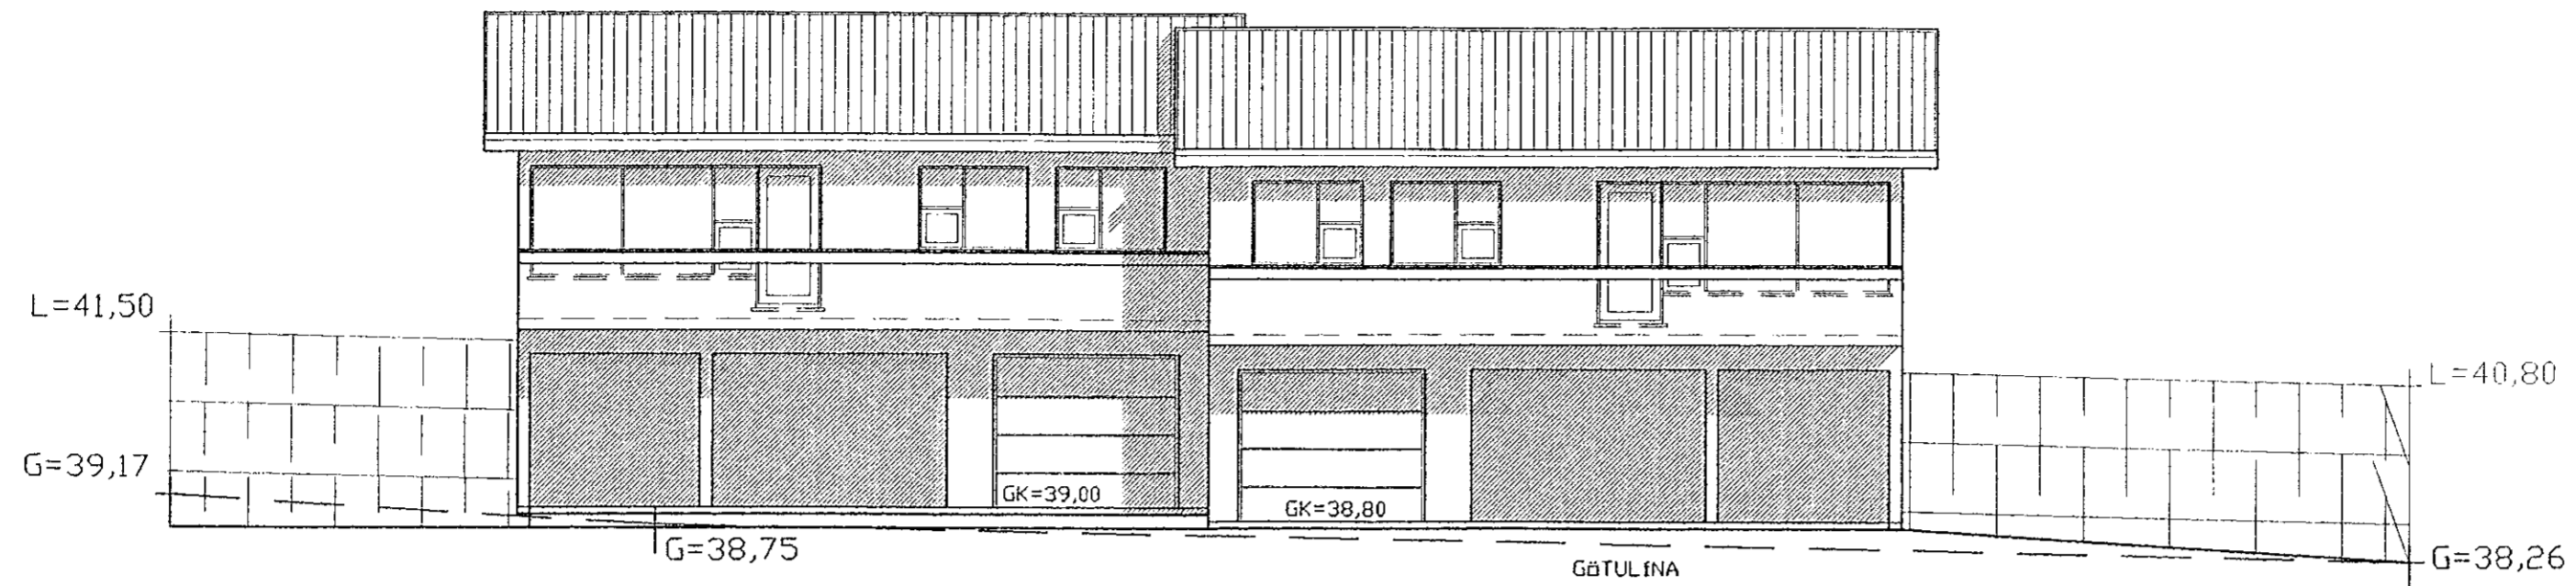


SUD-VESTUR

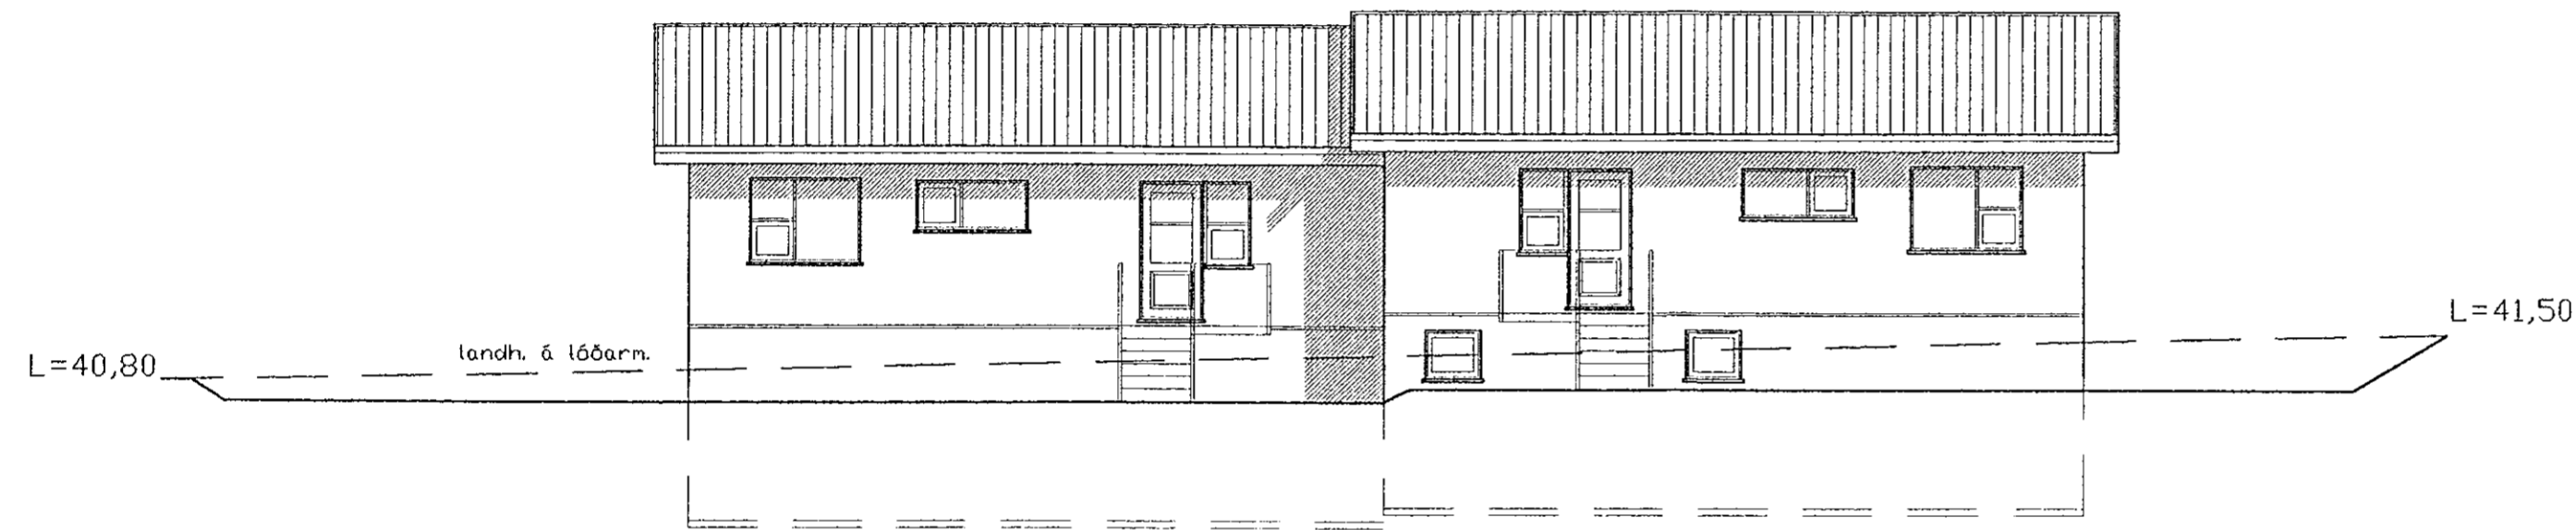

NORD-AUSTUR

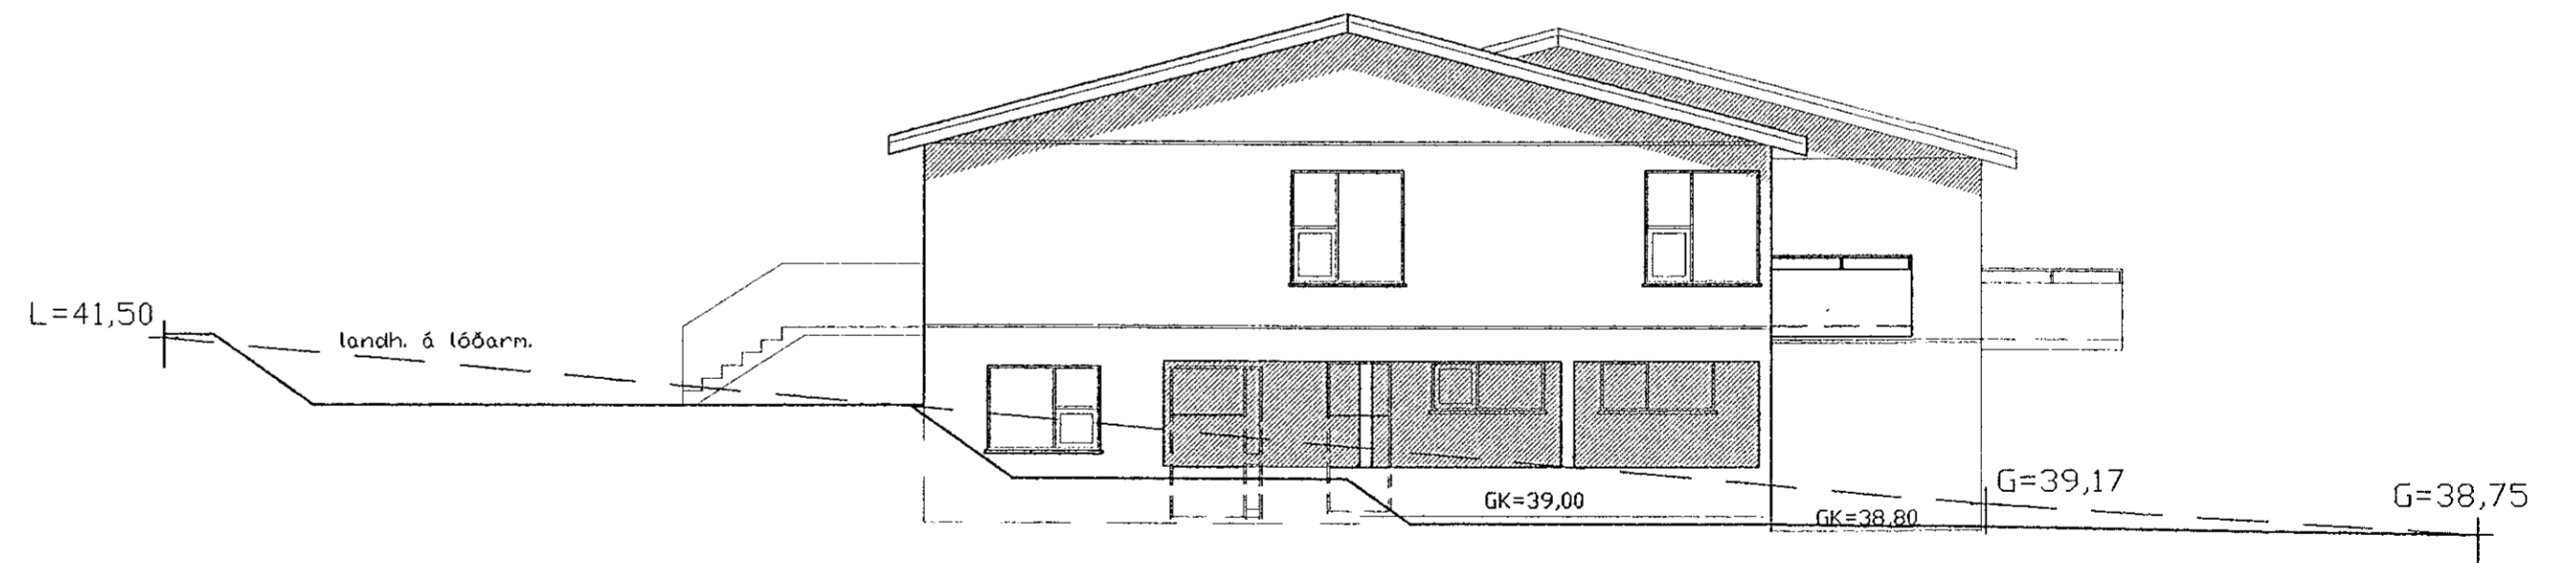

NORD-VESTUR

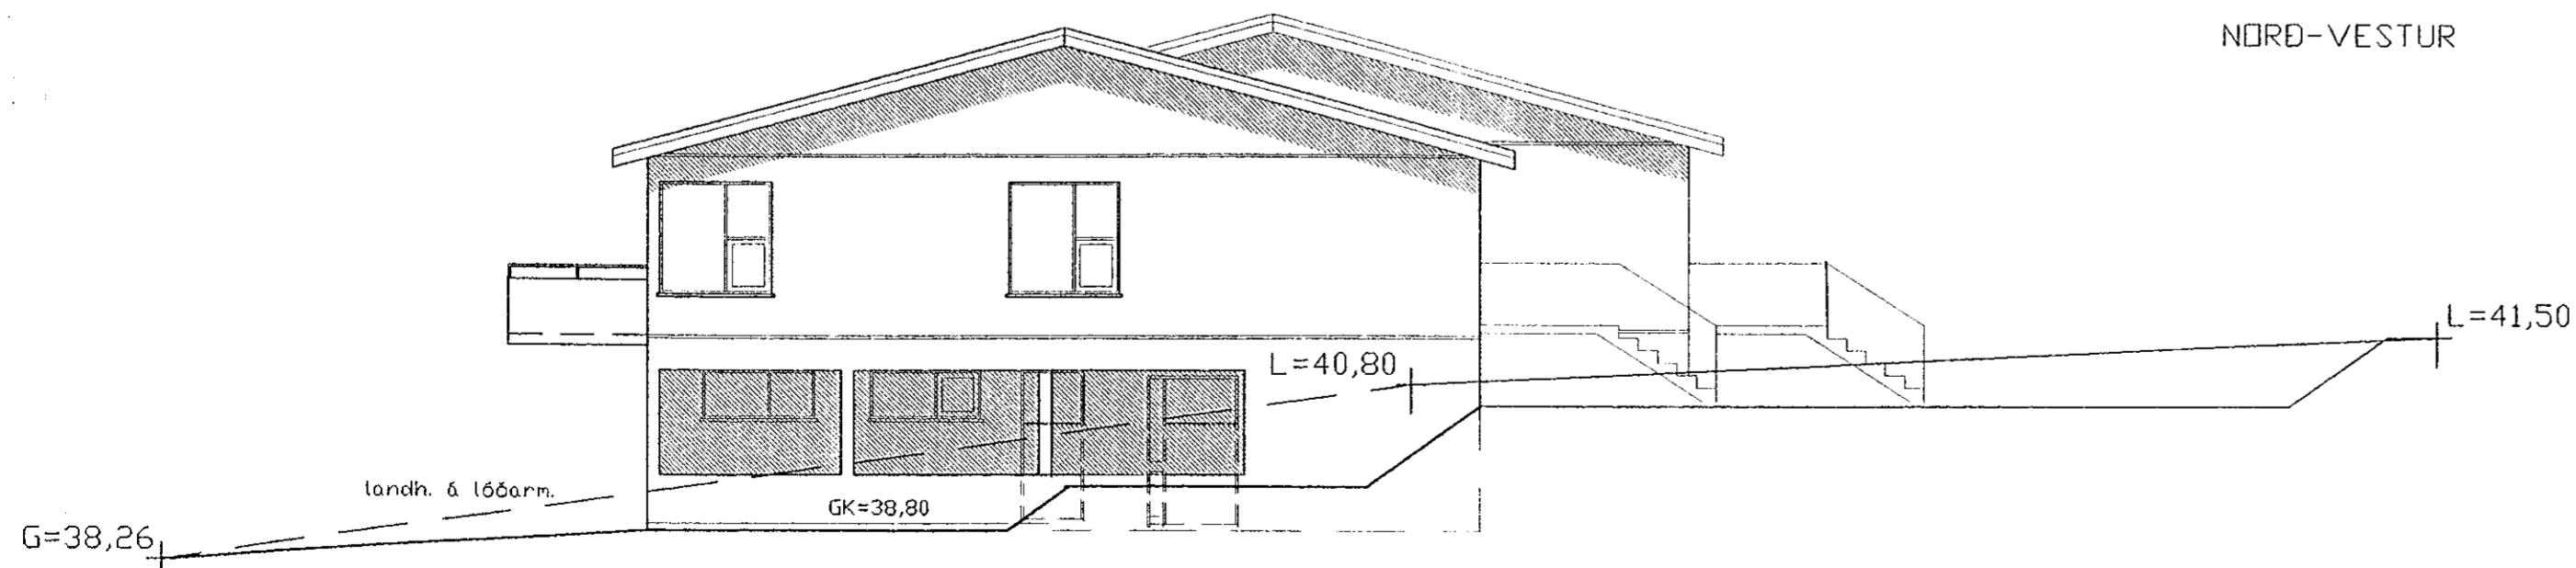

SUD-AUSTUR

breytt í des. 2001:
öppfyllt gluggalaust rými nýtt
í húsi nr 37a.
einnig er lóð á norð-ostur leikkuð.

es

TEIKNISTOFAN SUÐURLANDSBRÁUT 48
S: 588-7344 FAX: 588-7343

VERKHEITI. HÁBERG NR 37A OG 37B	Mkv. 1:100
VERKHUTI. ÚTLIT	DAGS. 26.10 1999
HANNAÐ. SIGURÐUR KJARTANSSON kt 090246-2839	BLAÐ NR 5 AF 5
TEIKNAD kjartan sigurðsson kt. 121066-5809	BREYTT. 04.12 2001