



Samþykkt þann

17 DES. 2001


Byggingatulltrúinn í Hafnarfirði
F.h. Kristján Þórarinnsson

BLAÐ NR 2

Skráningartafli: HÁBERG NR 37A				Skrásetjari: KJARTAN SIGURÐSSON														
Landnúmer: 120886				Kennitala: 121066-5809														
Matshlutanúmer: 01				Dags.: 04.12.2001														
Uppskipting og lýsing				Stærðir														
D0	D1	D2	D3	D4	D5	D5M	D6	D7	D8	D9	D10a	D10b	D11	D12	D16	Rekjalata	D17	
Lokun	Rými hæð-róð	Nokun texti	Höfuð-flokkun	Eignar-hald	Stærðir m²	Misfokur m²	Sígar m²	Op m²	Brúðfokur m²	Brúðfokur sk < 1,8	Salarhæð mín	Salarhæð max	Brúttó rúmmál m³	Nettófokur m²	Bit fatamál m²	skiptarúmmál	skiptarúmmál m³	
Matshluti					192,9	0,0	3,6	6,2	186,7	0,0				644,5	184,3	186,7		543,880
Botn																		7,9
1. hæð					72,9	0,0	3,6	0,0	72,9	0,0				204,1	59,5	72,9		
A	0101	IBUD	N	0101	48,4		3,6		48,4		2,80	2,80	135,5	38,5	48,4	2,80		107,800
A	0102	BILSK	B	0101	24,5				24,5		2,80	2,80	68,6	21,0	24,5	2,80		58,800
2. hæð					120,0	0,0	0,0	6,2	113,8	0,0				432,5	104,8	113,8		
A	0201	IBUD	N	0101	120,0			6,2	113,8		2,80	4,40	432,5	104,8	113,8	3,60		377,280
C	0202	SVALIR	N	0101	20,0				20,0									
C	0203	UTITRÖPPUR	U	0101	4,4				4,4									
Athugasemdir																		
SORPGEYMSLA FYLGIR EIGNINI Á LÖÐINI																		
Sameignir sumra																		
Eignarhald																		
				Eignar-hald	Nokun texti	Bit fatamál m²	Skiptarúmmál Séreign m³	Séreign og sameign m³										
				0101	IBUD	186,7	543,880	543,880										
				Alls	186,7	543,880	543,880											

Skráningartafli: HÁBERG NR 37B				Skrásetjari: KJARTAN SIGURÐSSON														
Landnúmer: 186674				Kennitala: 121066-5809														
Matshlutanúmer: 01				Dags.: 04.12.2001														
Uppskipting og lýsing				Stærðir														
D0	D1	D2	D3	D4	D5	D5M	D6	D7	D8	D9	D10a	D10b	D11	D12	D16	Rekjalata	D17	
Lokun	Rými hæð-róð	Nokun texti	Höfuð-flokkun	Eignar-hald	Stærðir m²	Misfokur m²	Sígar m²	Op m²	Brúðfokur m²	Brúðfokur sk < 1,8	Salarhæð mín	Salarhæð max	Brúttó rúmmál m³	Nettófokur m²	Bit fatamál m²	skiptarúmmál	skiptarúmmál m³	
Matshluti					159,4	0,0	3,6	6,2	153,2	0,0				550,7	138,6	153,2		471,920
Botn																		7,9
1. hæð					39,4	0,0	3,6	0,0	39,4	0,0				110,3	33,8	39,4		
A	0101	IBUD	N	0101	14,9		3,6		14,9		2,80	2,80	41,7	12,8	14,9	2,80		35,840
A	0102	BILSK	B	0101	24,5				24,5		2,80	2,80	68,6	21,0	24,5	2,80		58,800
B	0103	ÖUPPFRYMI	F	0101	33,5													
2. hæð					120,0	0,0	0,0	6,2	113,8	0,0				432,5	104,8	113,8		
A	0201	IBUD	N	0101	120,0			6,2	113,8		2,80	4,40	432,5	104,8	113,8	3,60		377,280
C	0202	SVALIR	N	0101	20,0				20,0									
C	0203	UTITRÖPPUR	U	0101	4,4				4,4									
Athugasemdir																		
SORPGEYMSLA FYLGIR EIGNINI Á LÖÐINI																		
Sameignir sumra																		
Eignarhald																		
				Eignar-hald	Nokun texti	Bit fatamál m²	Skiptarúmmál Séreign m³	Séreign og sameign m³										
				0101	IBUD	153,2	471,920	471,920										
				Alls	153,2	471,920	471,920											

breytt í des. 2001:
öppfyllt gluggalaust rými nýtt
í húsi nr 37a.
ennig er lóð á norð-austur lækkuð.

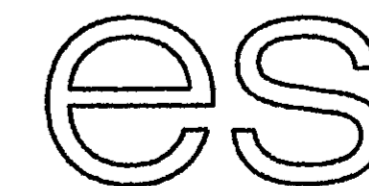

TEIKNISTOFAN SUÐURLANDSBRAUT 48
S: 588-7344 FAX: 588-7343

VERKHEITI: HÁBERG NR 37A OG 37B

Mkv.

VERKHUTI: SKRÁNINGATAFLA

DAGS: 26.10 1999

HANNAÐ: SIGURDUR KJARTANSSON kt 090246-2839

BLAÐ NR 2 AF 5

TEIKNAD KJartan sigurdsson kt. 121066-5809

BREYTT: 04.12 2001