



Samþykkt þann

30. JAN 2008


Byggingafulltrúnni / Hafnarfirði  
f.h. Jón Sigurðsson

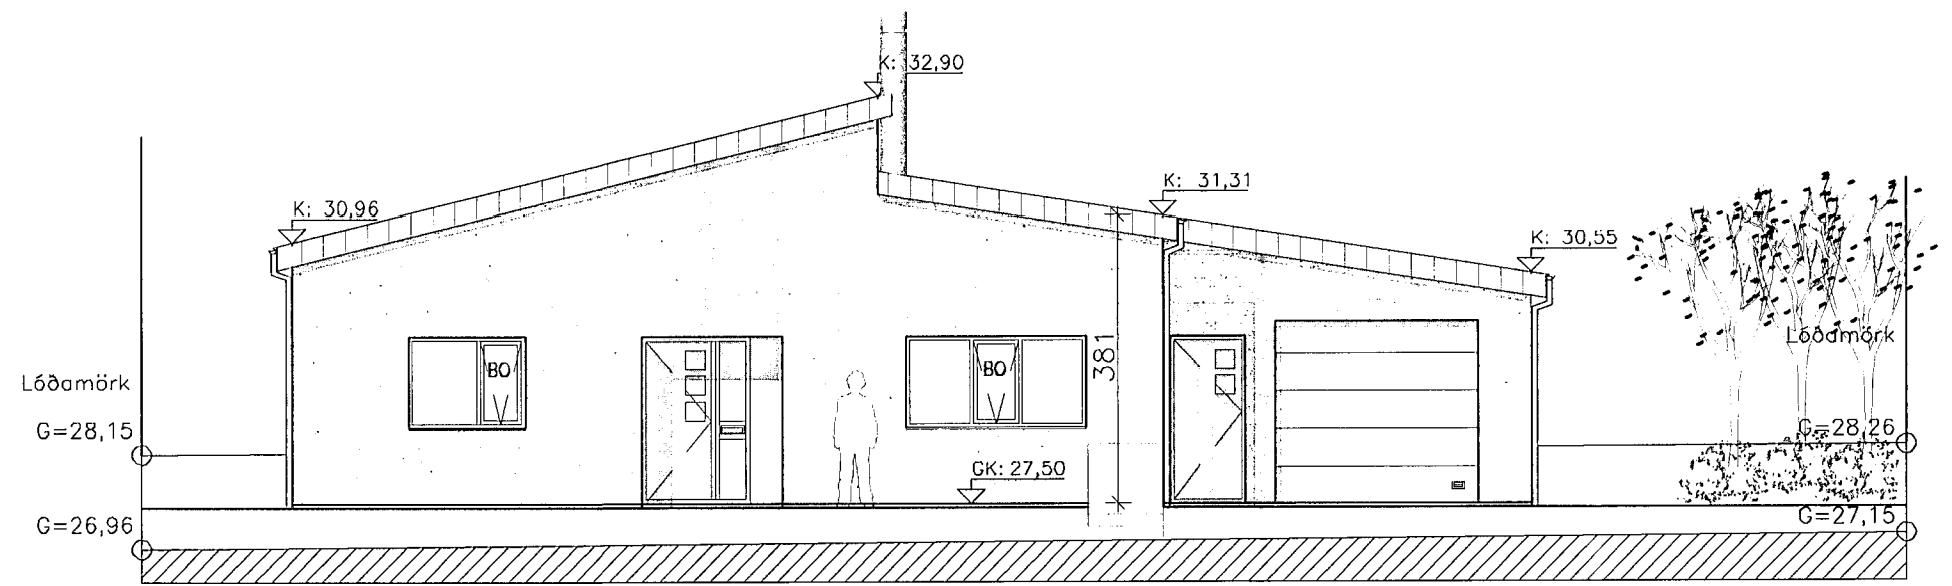


NORÐURHLIÐ 1:100

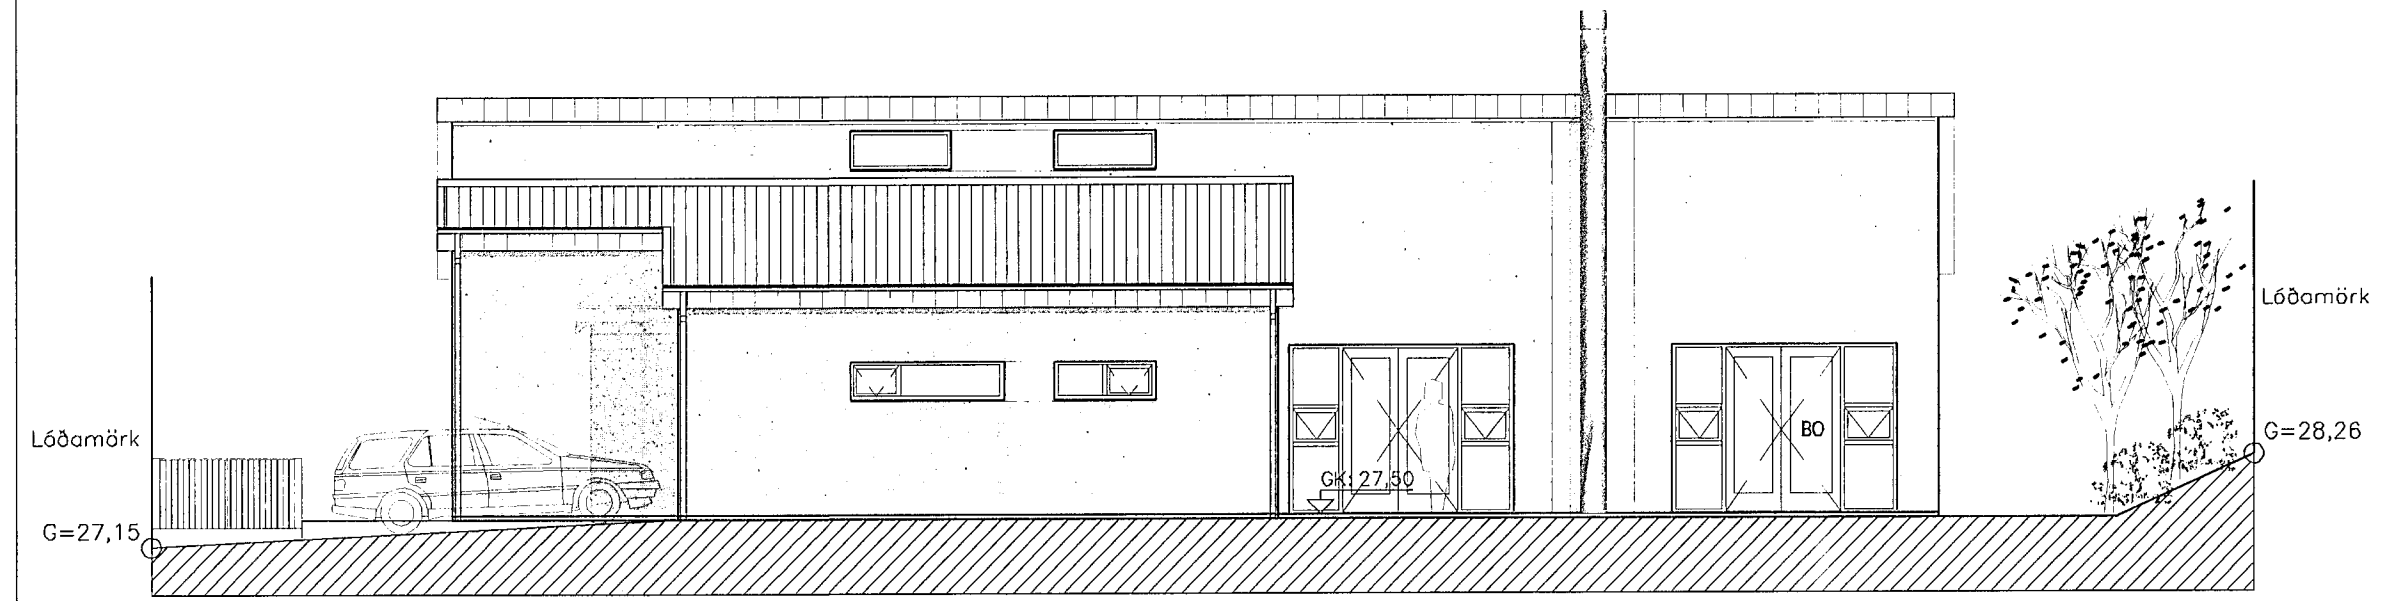

VESTURHLIÐ 1:100

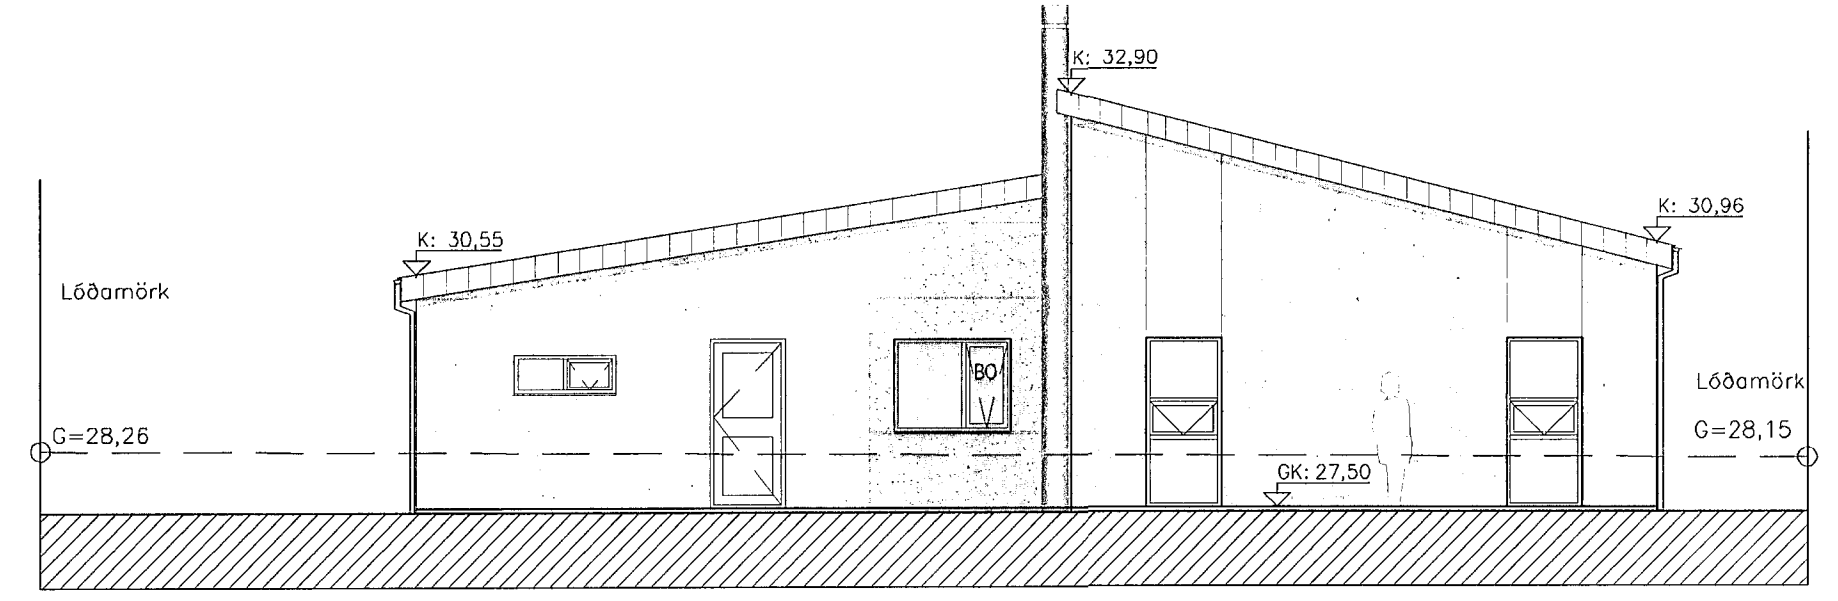

SUÐURHLIÐ 1:100

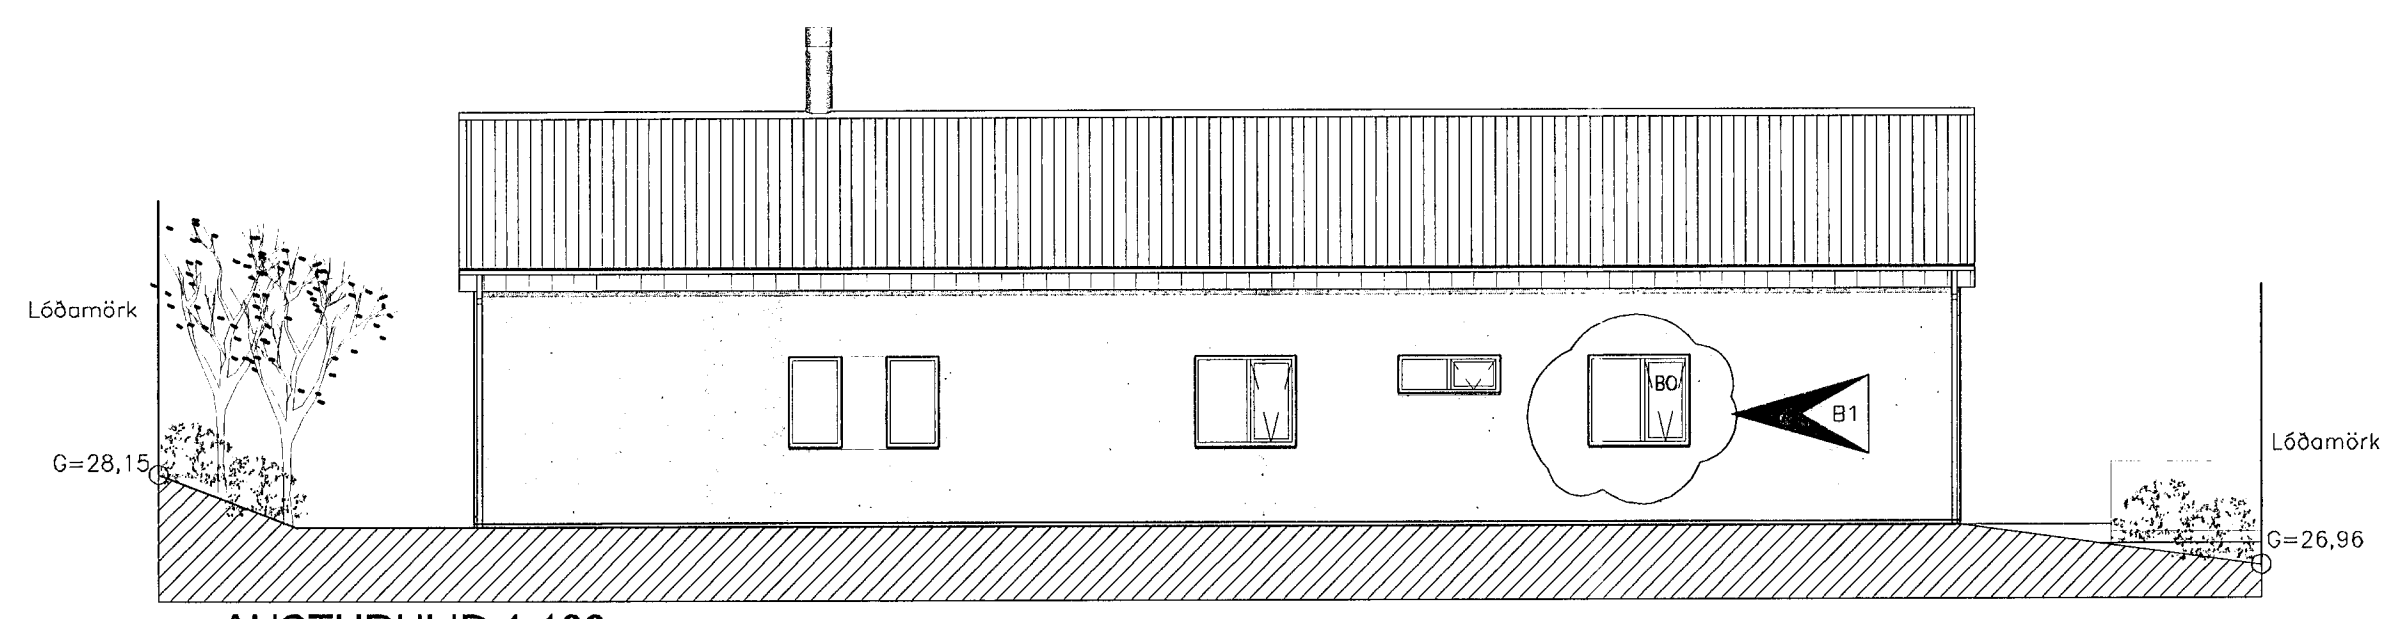

AUSTURHLIÐ 1:100

BREYTT				
1) 14.01.08 Breyting á innra skipul. og skráningu. DK				
HEITI VERKS:				
<b>Hafravellir 11</b>				
221, Hafnarfjörður				
HEITI TEIKNINGAR:				KVARDI:
ÚTLITSMYNDIR				1:100
HANNAÐ:	TEIKNAD:	VERKNR:	BREYTINGNR:	DAGS:
DKK	DKK	1.109	01	13.12.2006
SAMÞYKKT:				TEIKN. NR:
				<b>03</b>
<b>TEIKNISTOFAN H.R. ehf</b>				
Húsbýggingar og ráðgjöf				
Davíð Karl Karlsson				
Byggingafræðingur BFI				
Næfurás 2, 110 Reykjavík				
				SÍMI & FAX: 517 3640
				GSM: 664 3029
				E-MAIL: dkk@internet.is
				KT: 231256-2539