



Samþykkt þann

30 JAN 2008

Byggingafræðingur og ráðgjafi
Eh. Jóni Styrku

BYGGINGARLÝSING:

Húsið er steinsteypt með staðsteyptum sökklum og botnplötu með 75mm plasteinangrun. Útveggir eru steinsteyptir og einangraðir að innan með 100 mm einangrun, múrhúðaðir og steinaðir að utan.

Innveggir eru úr 70 mm grind og klæddir með 2 x 13 mm gipsklæðningu. Innhurðir skulu vera 0,80m breiðar og 2,0m háar.

14° þakvirki er úr timbersperrum, 25 mm borðaklæðningu, þakpappa, 200 mm þakull með áföstu vindvarnarlagi, þolplasti, lagnagrind og gipsklæðningu. Þakið er klætt þakjarni og þakkantu með sinki.

8,8° þakvirki er úr timbersperrum, 19 mm vatnslímdum krossvið, ásoðnumþakpappa, 200 mm þakull með áföstu vindvarnarlagi, þolplasti, lagnagrind og gipsklæðningu. Þakið er með uppstóludum lëktum og klætt þakjarni og þakkantu með sinki.

Í gluggum er K-gler.

Berandi byggingarhlutar skulu vera a.m.k. REI-30 og REI-60 í bílskúr. Loft- og veggfletir skulu vera a.m.k. í flokki 2 og utanhúsklæðningar í flokki 2. Þakklæðning skal vera í flokki T. Björgunarpör verða 55x100 cm (ljósmál) að stærð. Frágangur eldstæðis skal uppfylla kröfu byggingar-

reglugerðar gr. 192 og leiðbeiningar

Brunamálastofnunar ríkisins. Handslökkvitæki skal setja upp í anddyri og bílsskúrum.

Sorp verður í sorppgerði við götu.

Gólfhiti verður í húsinu og rör í rör vatnslagnir.

Frágangur á lóðarmörkum er háður samþykki eiganda aðliggjandi lóðar.

Byggingin þarf að uppfylla kröfur

byggingareglugerðar um kólnunartölur, U-gildi:


Þak 0,2 (W/m²K)

Útveggur 0,4 (W/m²K)

Gluggar 2,0 (W/m²K)

Hurðir 3,0 (W/m²K)

Útveggir, vegið meðaltal 0,85 (W/m²K)

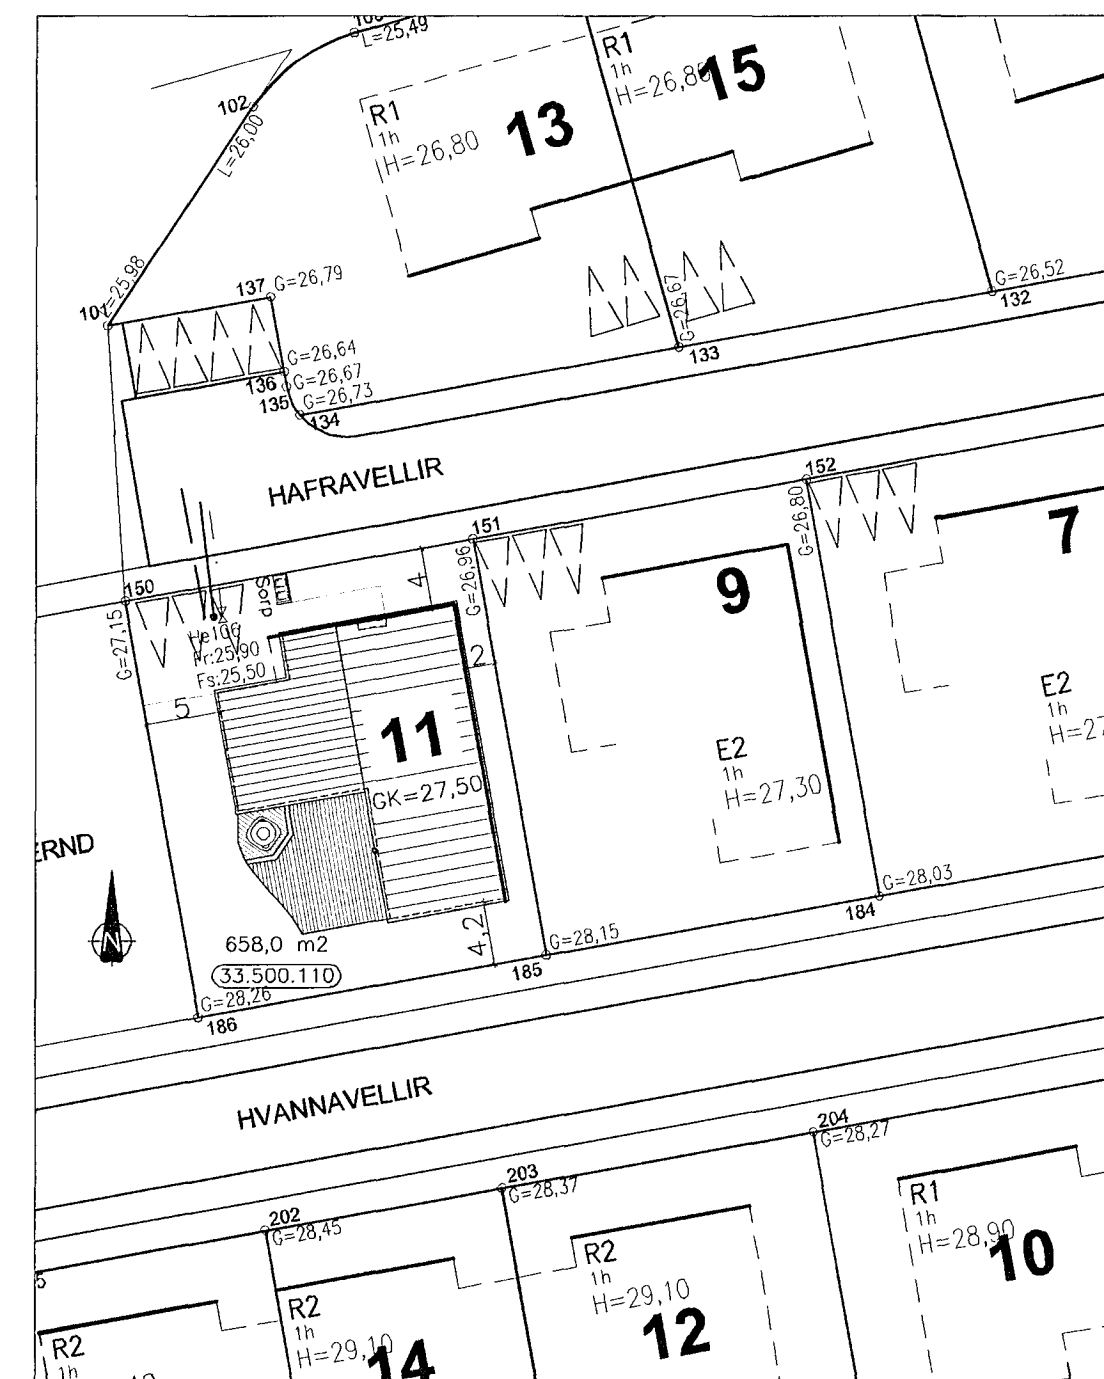


AFSTÖÐUMYND
1:500

Brúttóstærðir:

1. hæð:	203.60 m²	880.70 m³
Bílskúr:	31.80 m²	109.70 m³
Samtals:	235.40 m²	990.40 m³

Lóðarstærð:	658.0 m²
Nýtingarhlutfall:	0.36

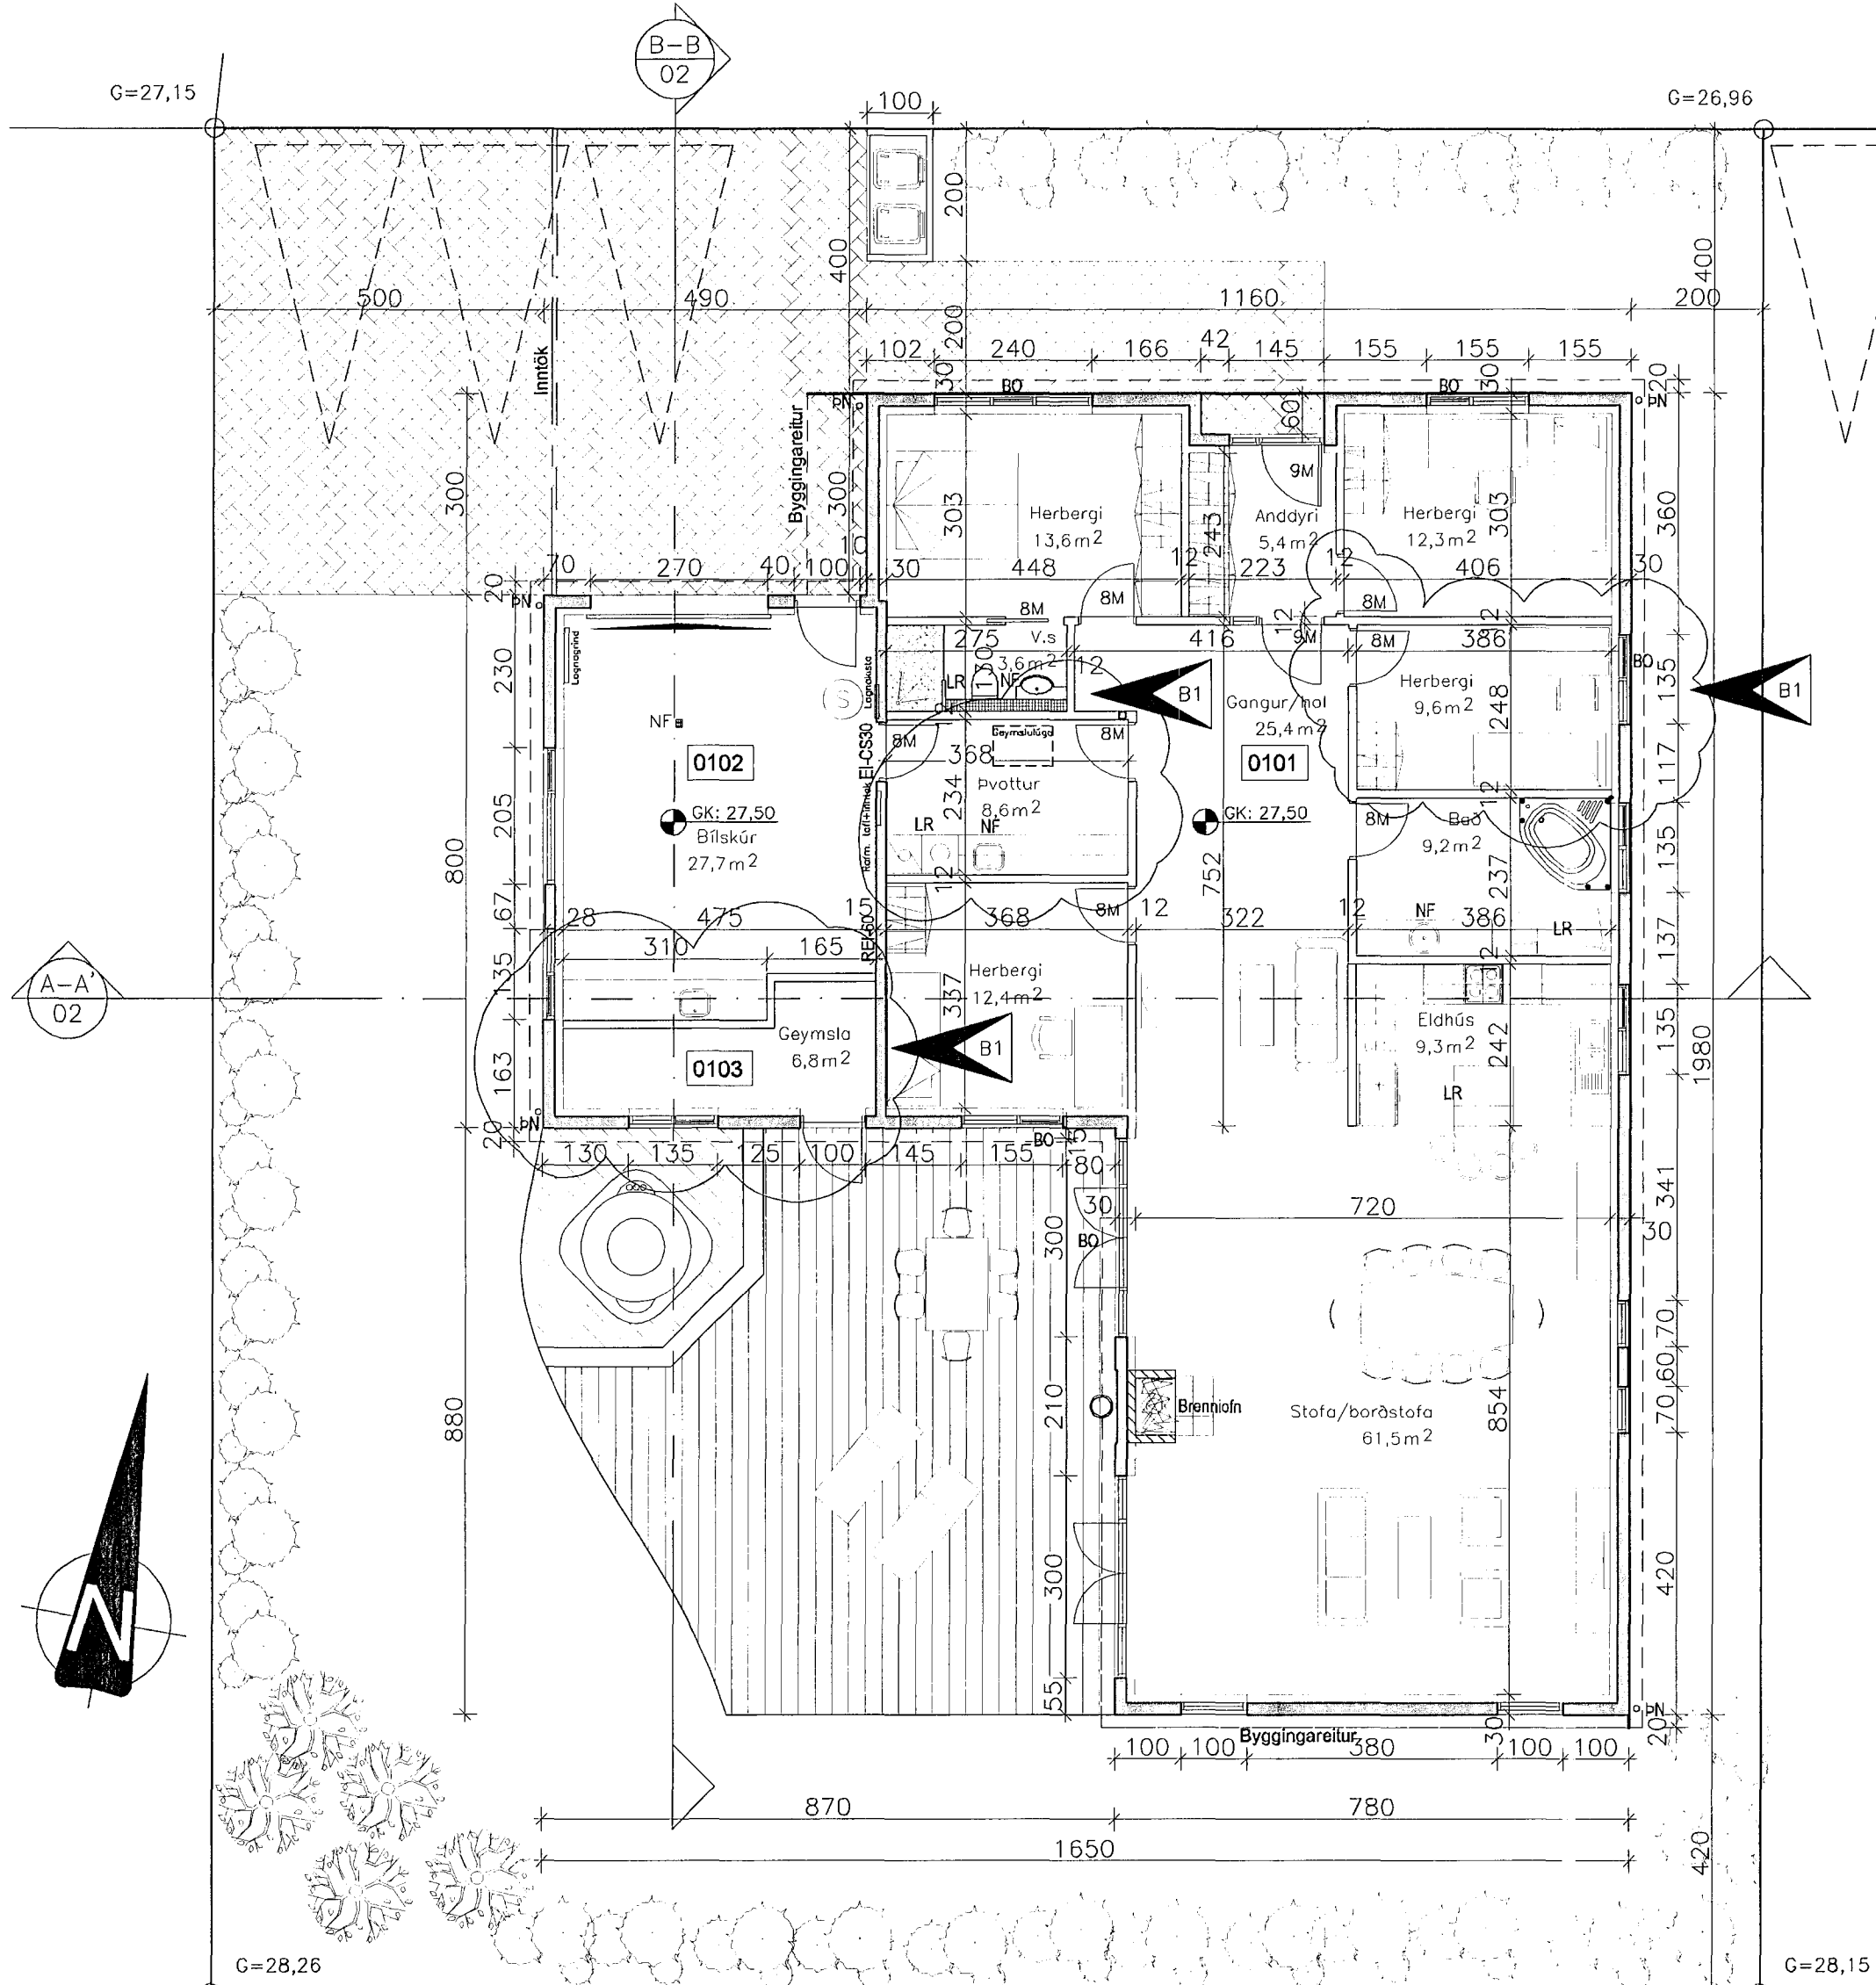

GRUNNMYND 1. HÆÐAR
1:100

BREYTT			
1) 14.01.08 Breyting á innra skipul. og skráningu. DK			
HEITI VERKS:			
Hafnavellir 11			
HEITI TEIKNINGAR:			
GRUNNMYND 1. HÆÐAR		KVARDI:	
AFSTÖÐUMYND		1:100	
		1:500	
HAHNAD:	TEIKNAD:	VERKNR:	BREYTINGNR:
DKK	DKK	1.109	01
DAGS.: 13.12.2006			
SAMPYKKT:			TEIKN. NR.
			01
TEIKNISTOFAN H.R. ehf			
Húsbyggingar og ráðgjöf			
Davíð Karl Karlsson			
Byggingafræðingur BFI			
Næfurás 2, 110 Reykjavík			
Sími & FAX: 517 3640		GSM: 894 3029	
E-MAIL: dkk@internet.is		KT: 231256-2539	