



BREKKUÁS 9 - 11 HAFNARFIRÐI.

Samþykkt þann
 02 JUL 2014
 Byggingafulltrúinn í Hafnarfirði
 E.h. Sigurður Steinar Jónsson

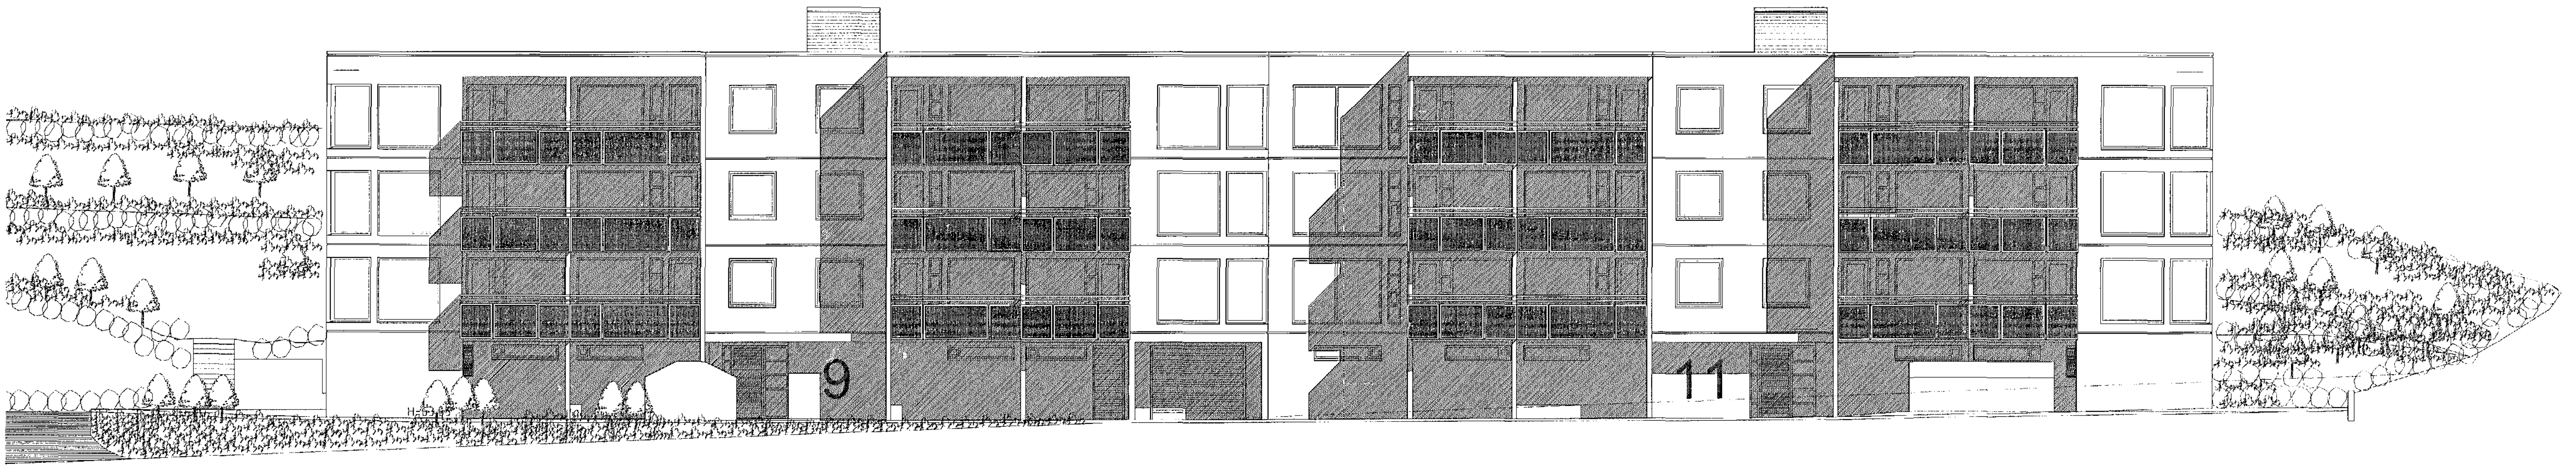

ÚTLIT AUSTUR MKV. 1:100.

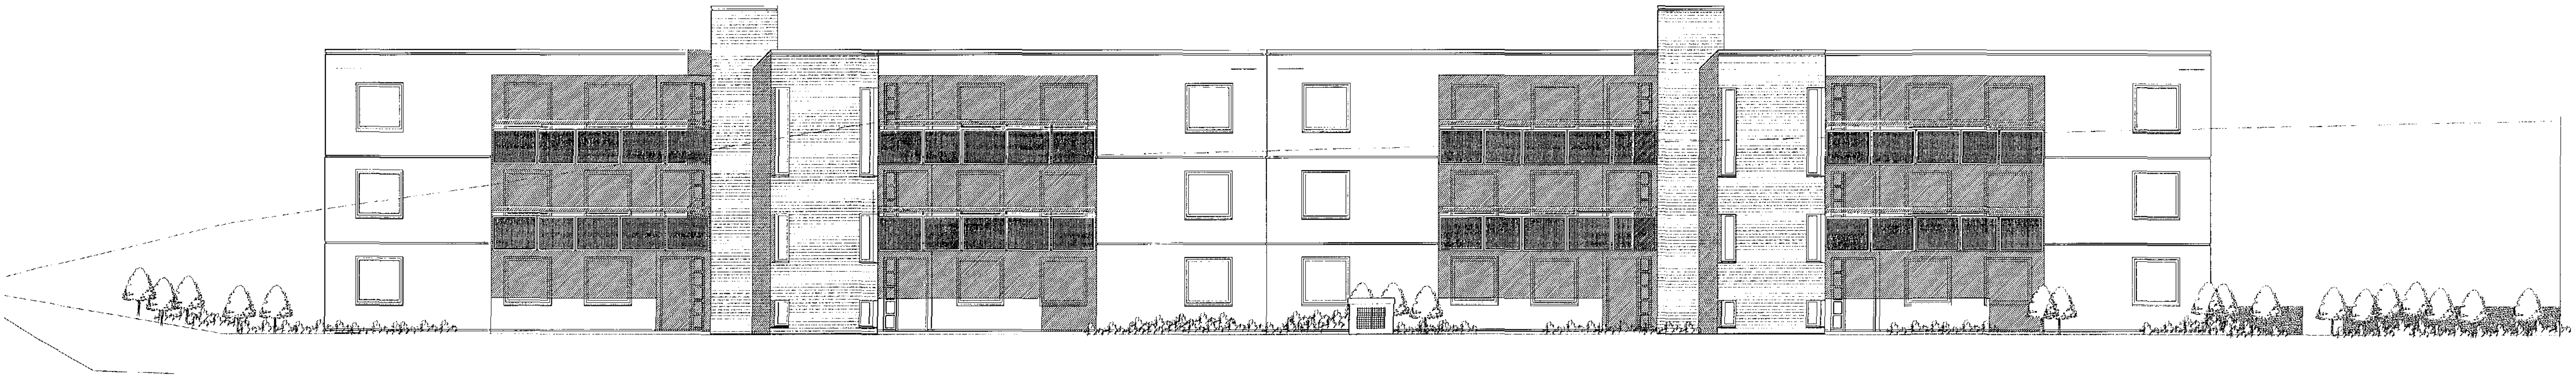

ÚTLIT VESTUR MKV. 1:100.

BREKKUÁS 9 - 11 HAFNARFIRÐI	
Sigurður Þorvarðarson byggingafræðingur bfi. Teiknistofan Strandgötu 11 220 Hafnarfirði. Sími 5651510. Netfang: teiknistofan@simnet.is SÍH Teiknistofan ehf. kt. 510298-2169 Kf. aðalhönnuðar: 14750-6189	
Skýringar:	Aðaluppdráttur
Teikning:	ÚTLIT/ AUSTUR, VESTUR
Málsvæði:	1:100
Underskrift:	18/3 2014 <i>[Signature]</i>
Blað nr.:	5 af 10
Breytt: Gerðar breytingar á svalahúrdóm, innviðfangum og anddyrum ágúst 2011. Hætt við F30 gler í marktum gluggum á 2 hæð þar sem lög og reglugerðir sem gilda fyrir verkid, gera ekki kröfur til þess. Reyndar teikningar gerðar í febrúar 2014, SÍG D.	