



BREKKUÁS 9 - 11 HAFNARFIRÐI.

Samþykkt þann
 02 JUL 2014
 Byggingafræðingur í Hafnarfirði
 F.h. Sigurður Steinar Jónsson

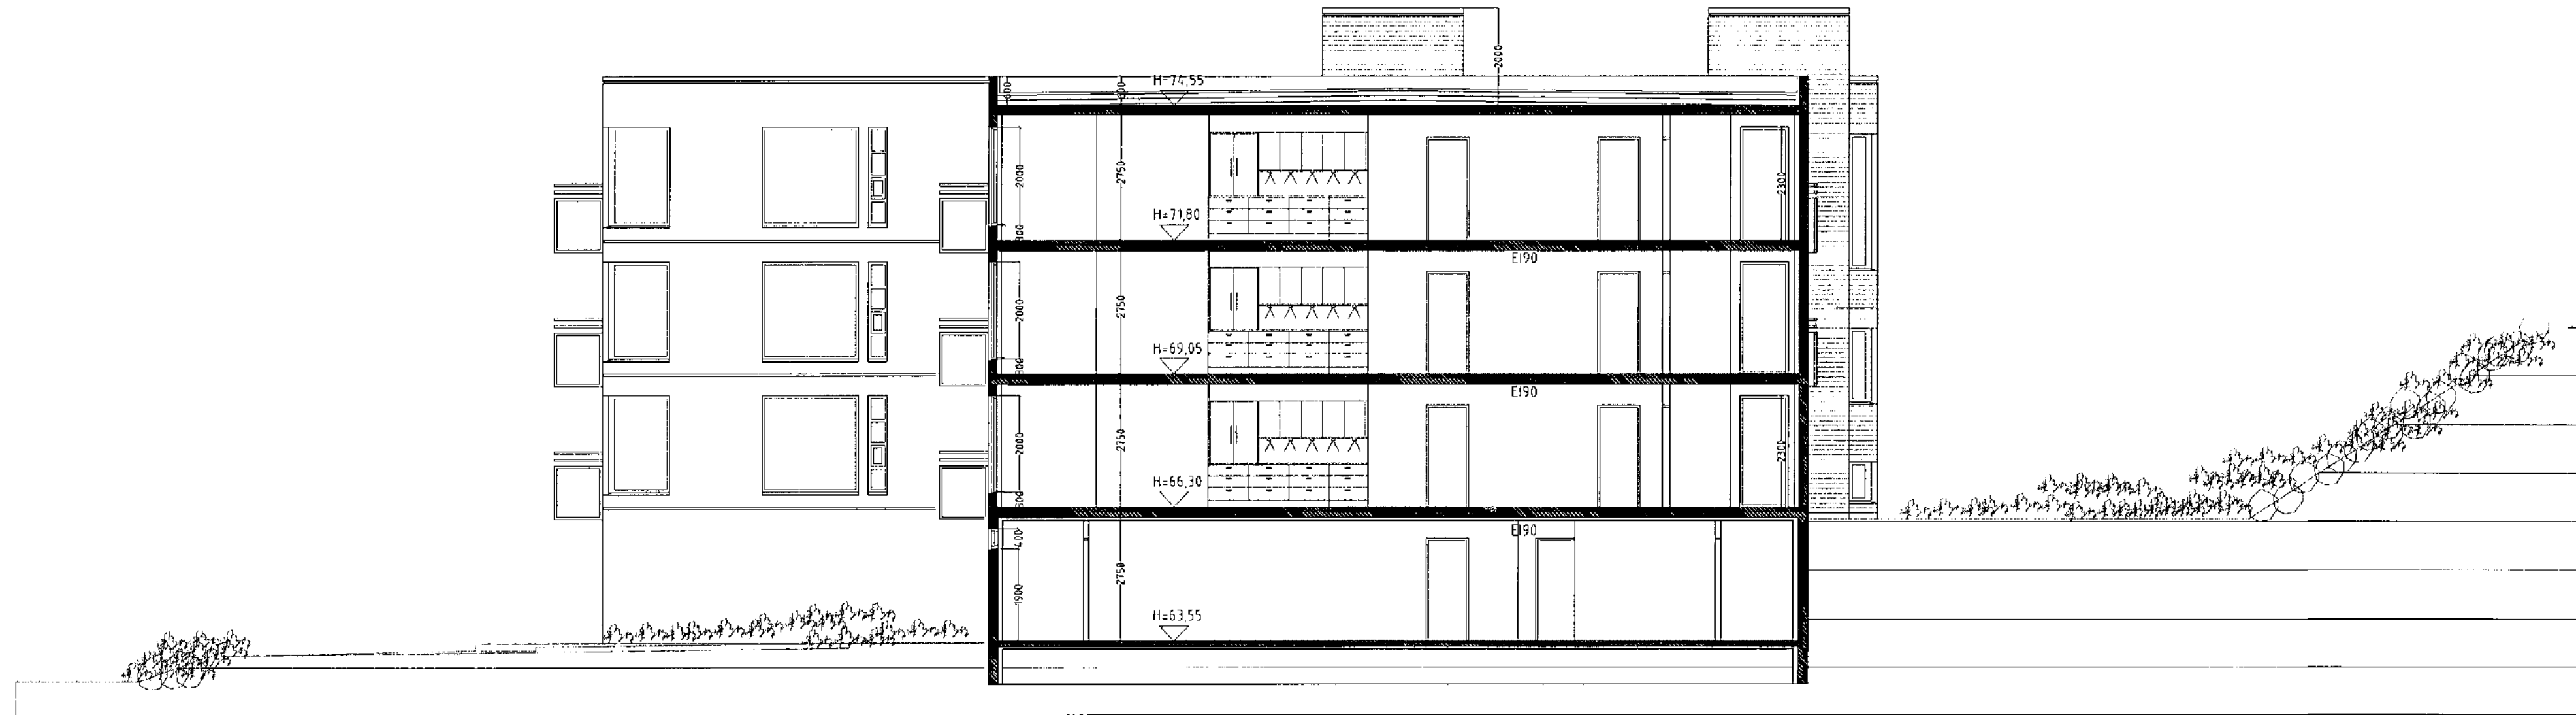

SNID A-A MKV. 1:100

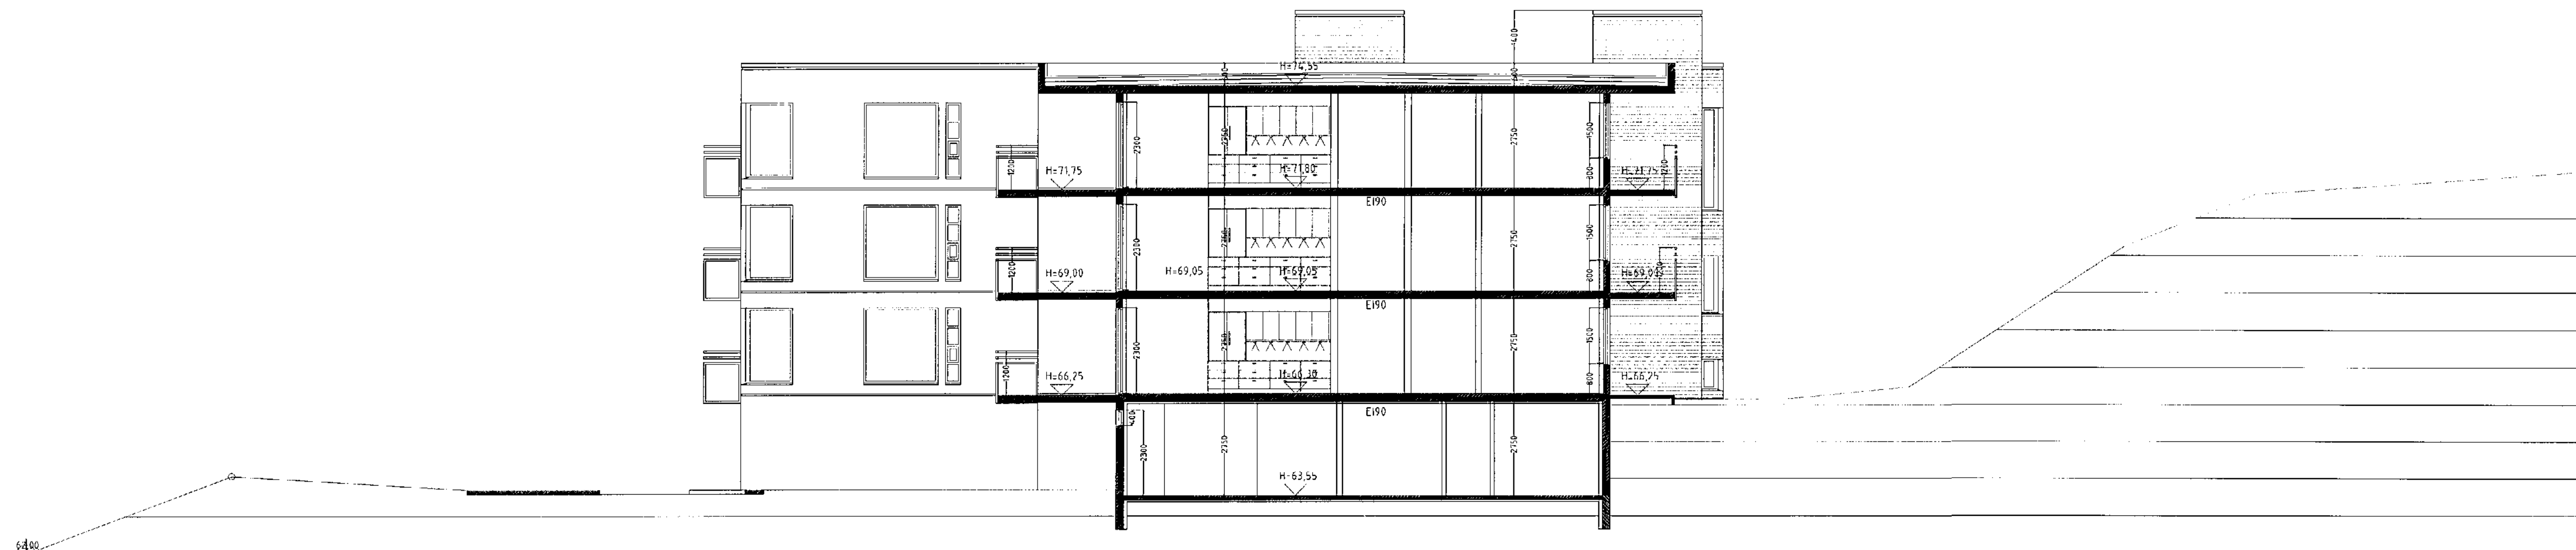

SNID B-B MKV. 1:100

BREKKUÁS 9 - 11 HAFNARFIRÐI.

Sigurður Þorvarðarson byggingafræðingur bfi.
 Teiknistofan Strandgötu 11 220 Hafnarfirði.
 Sími 5651510 Netfang teiknistofan@simnet.is
 STH Teiknistofan ehf. kt. 510298-2769. Kf. aðalhönnuðar 141250 4189.

Skýringar	Aðaluppdráttur
Teikning	Snid A-A, B-B
Mælikvarði	1:100
Dagsetning	06 júlí 2009
Undirskrift	<i>18/3/2014 CJP</i>
Blað nr.	7 af 10
Breytt Gerðar breytingar á svalahurðum, innréttingum og anddyrum ágúst 2011 Hætt við E30 gler í merktum gluggum á 2 hæð þar sem lög og reglugerðir sem gilda fyrir verkid, gera ekki kröfur til þess. Reyndar teikningar gerðar í febrúar 2014. SIG. b	