


BREKKUÁS 9 - 11 HAFNARFIRÐI.

Samþykkt þann
 02 JUL 2014
 Byggingaútrúnn í Hafnarfirði
 F.n. Sigurður Stelmar Jónsson

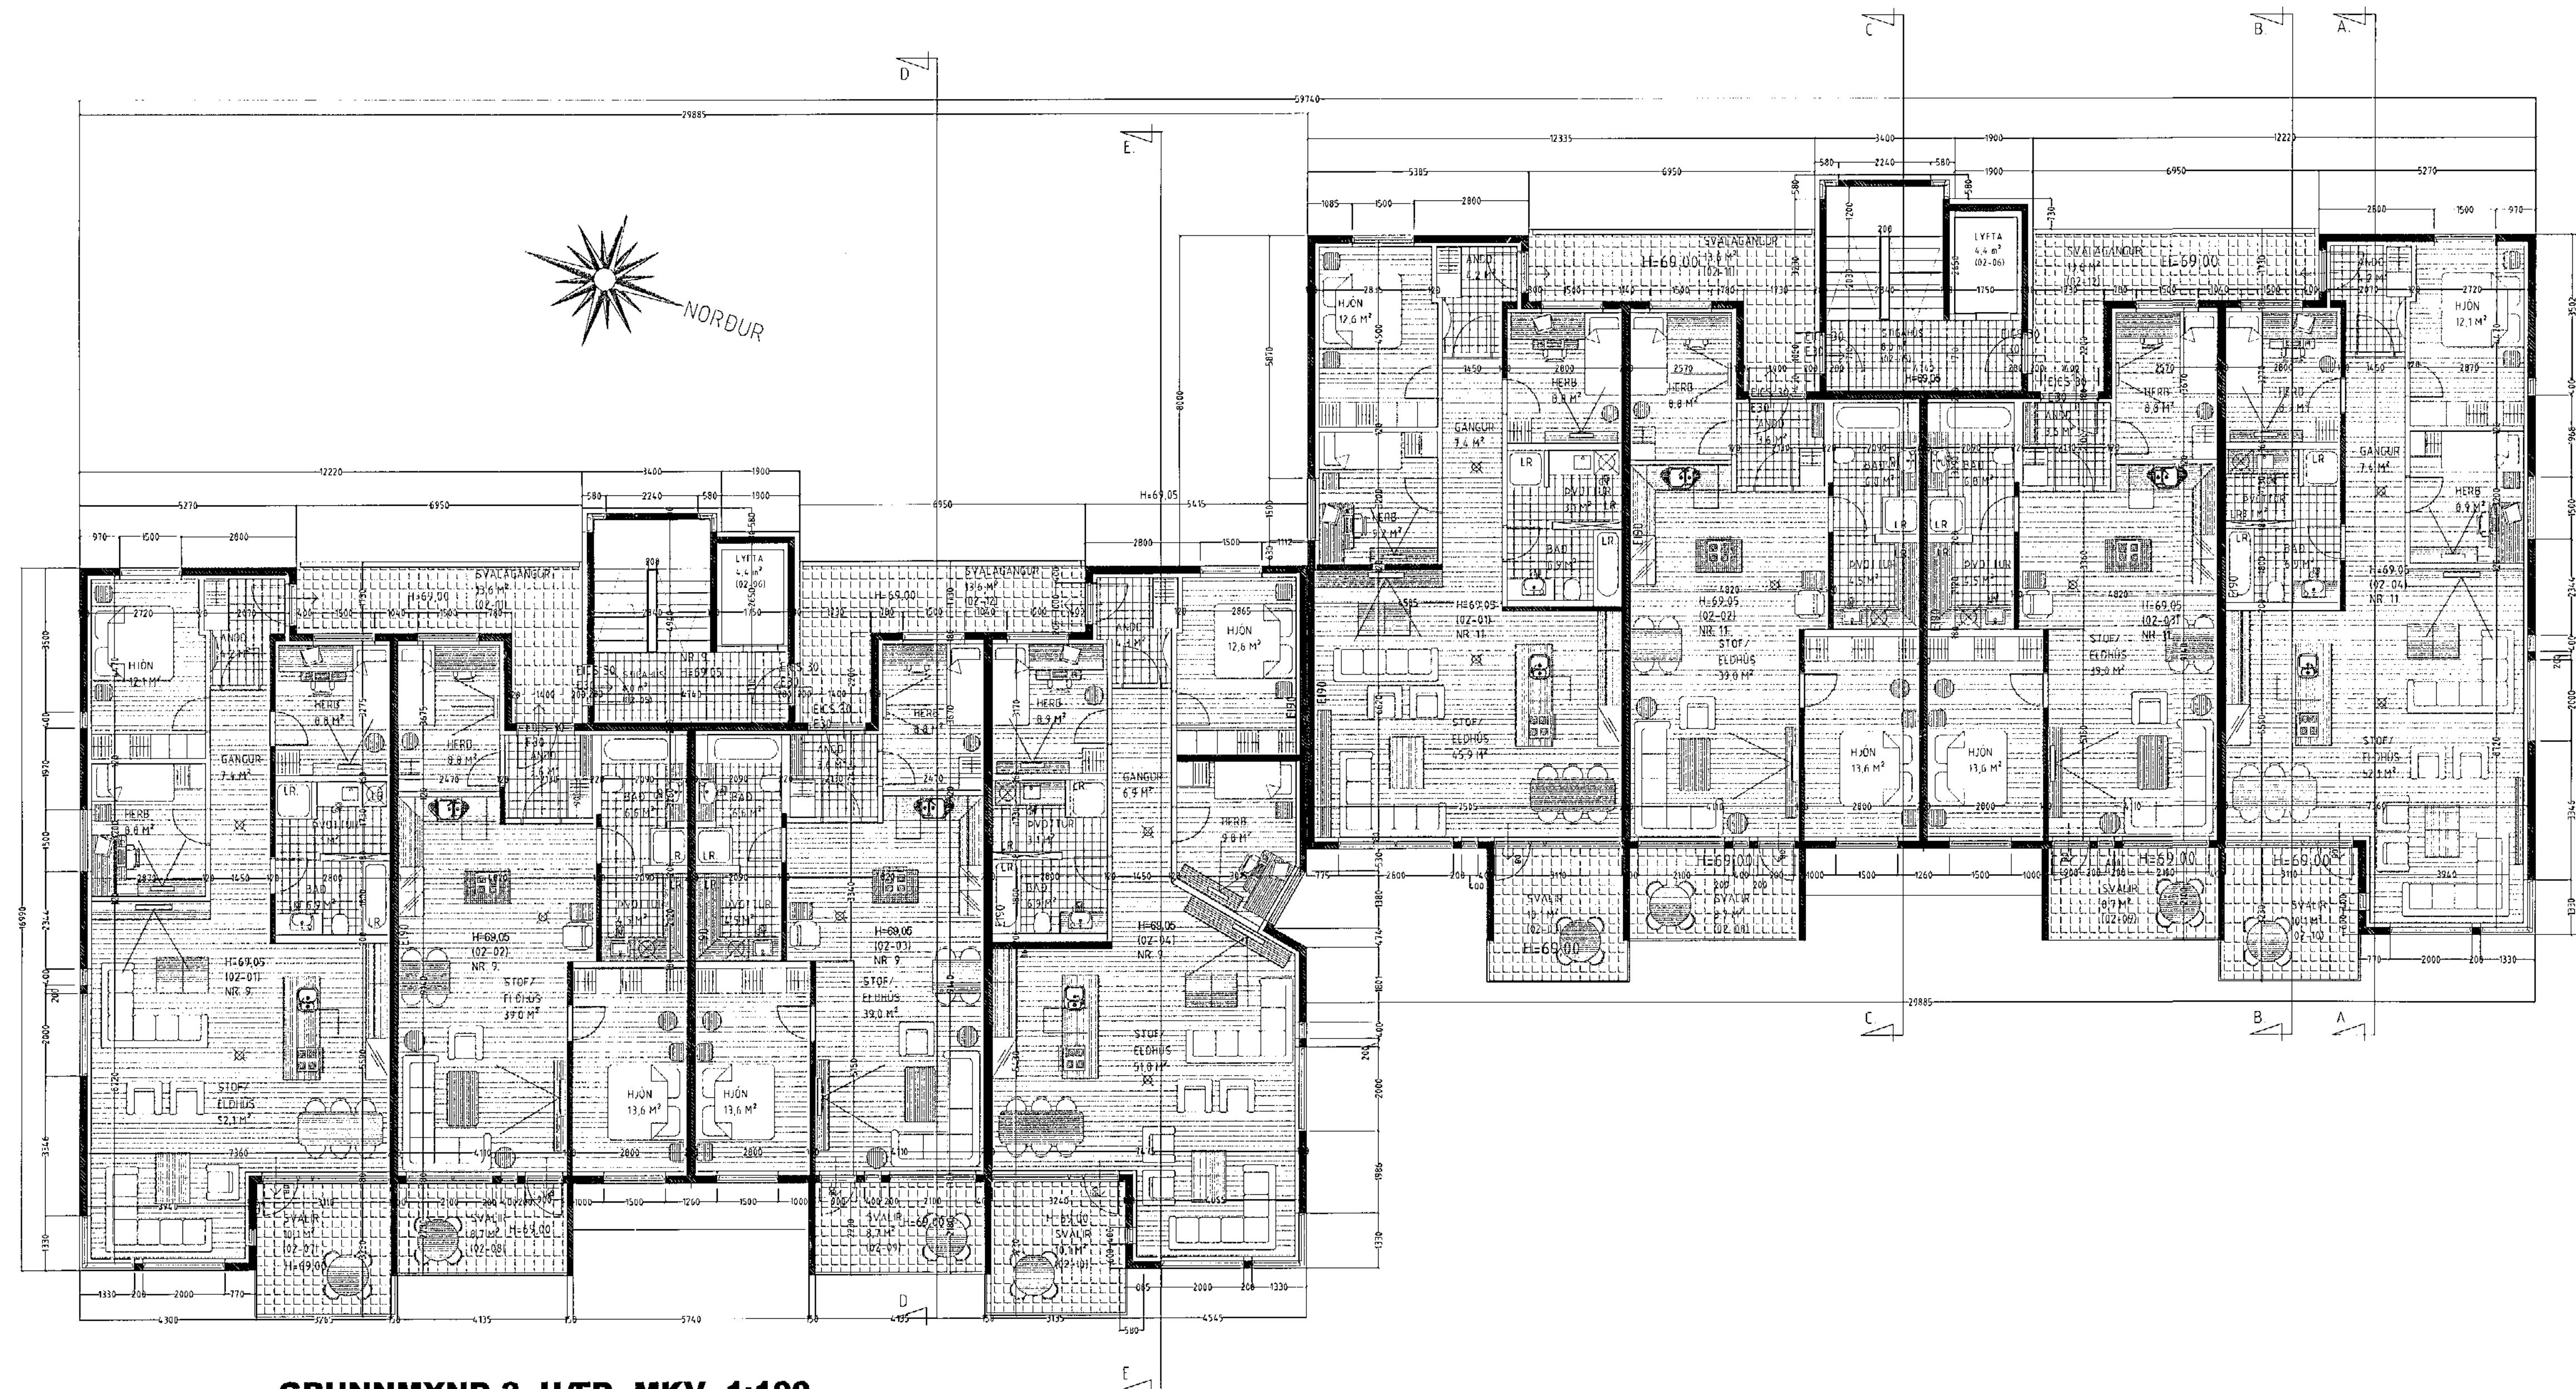

GRUNNMYND 2. HÆÐ MKV. 1:100.

BREKKUÁS 9 - 11 HAFNARFIRÐI.

Sigurður Þorvarðarson byggingafræðingur bfi.
 Teiknistofan Strandgötu 11 220 Hafnarfirði.
 Sími 5651510. Netfang teiknistofan@simnet.is
 STH Teiknistofan ehf. kt. 510298-2769. Kf. aðalhönnuðar: 141250-4189.

Skýringar:	Aðaluppdráttur.	
Teikning:	Grundmynd 2 hæð	
Mælikvæði:	1:100	Dagsetning: 06 júlí 2009
Línirskrift:	15/3.2014 <i>[Signature]</i>	
Blad nr:	2 af 10	

Breytt Gerðar breytingar á svalahúrdum, innréttingum og anddyrum ágúst 2011
 Hætt við E30 gler í merktum gluggum á 2 hæð þar sem tog og reglugerðir sem glíða fyrir
 verkið, gera ekki kröfur til þess. Reyndar teikningar gerðar í febrúar 2014, SIG. D.