BREKKUÁS 9 - 11 HAFNARFIRÐI.

Samþykkt þann
02 JUL 2014
Byggingafulltrúinn í Hafnarfirði
F.h. Sigurður Steinar Jónsson

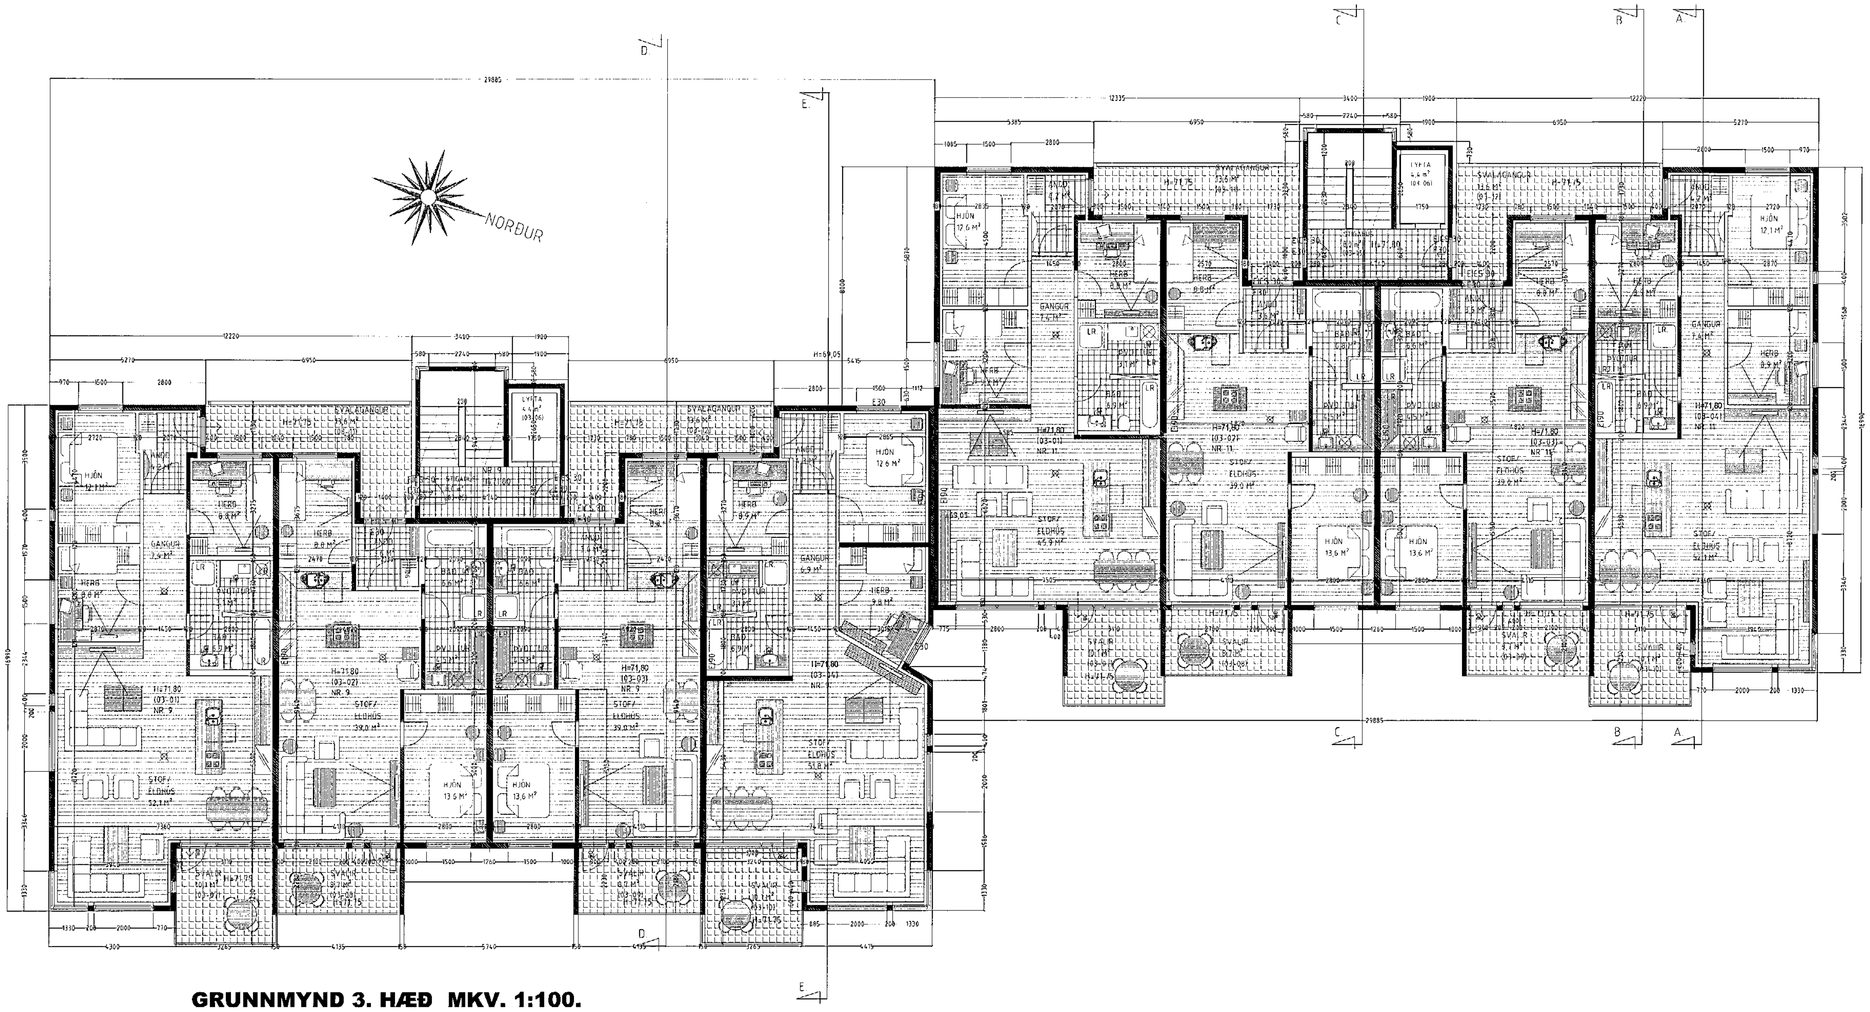

GRUNNMYND 3. HÆÐ MKV. 1:100.

BREKKUÁS 9 11 HAFNARFIRÐI

Sigurður Þorvarðarson byggingafræðingur bfí
Teiknistofan Strandgötu 11 220 Hafnarfirði.
Sími: 5651510. Netfang: teiknistofan@simnet.is
STH. teiknistofan ehf. kt: 510298-2769. Kt. aðalhönnuðar: 141250-4189

Skýringar:	Aðaluppdráttur
Teikning:	Grunnmynd 3. hæð.
Mælikvarði:	1 : 100. Dagsetning: 06 júlí 2009.
Undirskrift:	18/3 2014
Blað nr.:	3 af 10.

Breytt. Gerðar breytingar á svalahurðum, innréttingum og anddyrum ágúst 2011
Hætt við E30 gler í merktum gluggum á 2 hæð þar sem tög og reglugerðir sem gilda fyrir verkið, gera ekki kröfur til þess. Reyndar teikningar gerðar í febrúar 2014, SIG.Þ.