



1. HÆÐ - RÚMMYND M1:50

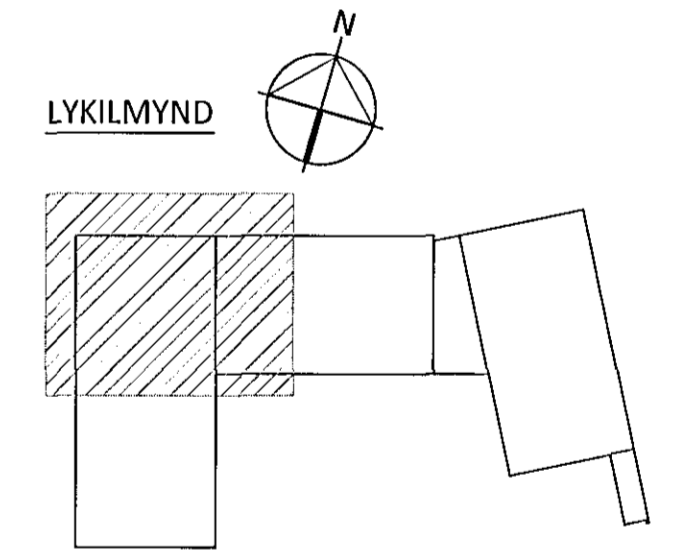

ARIFUN AÐALHÖNDUÐAR: *[Signature]* KT. *[Signature]*

BR.	DAGS.	BREYTING	SAMP.

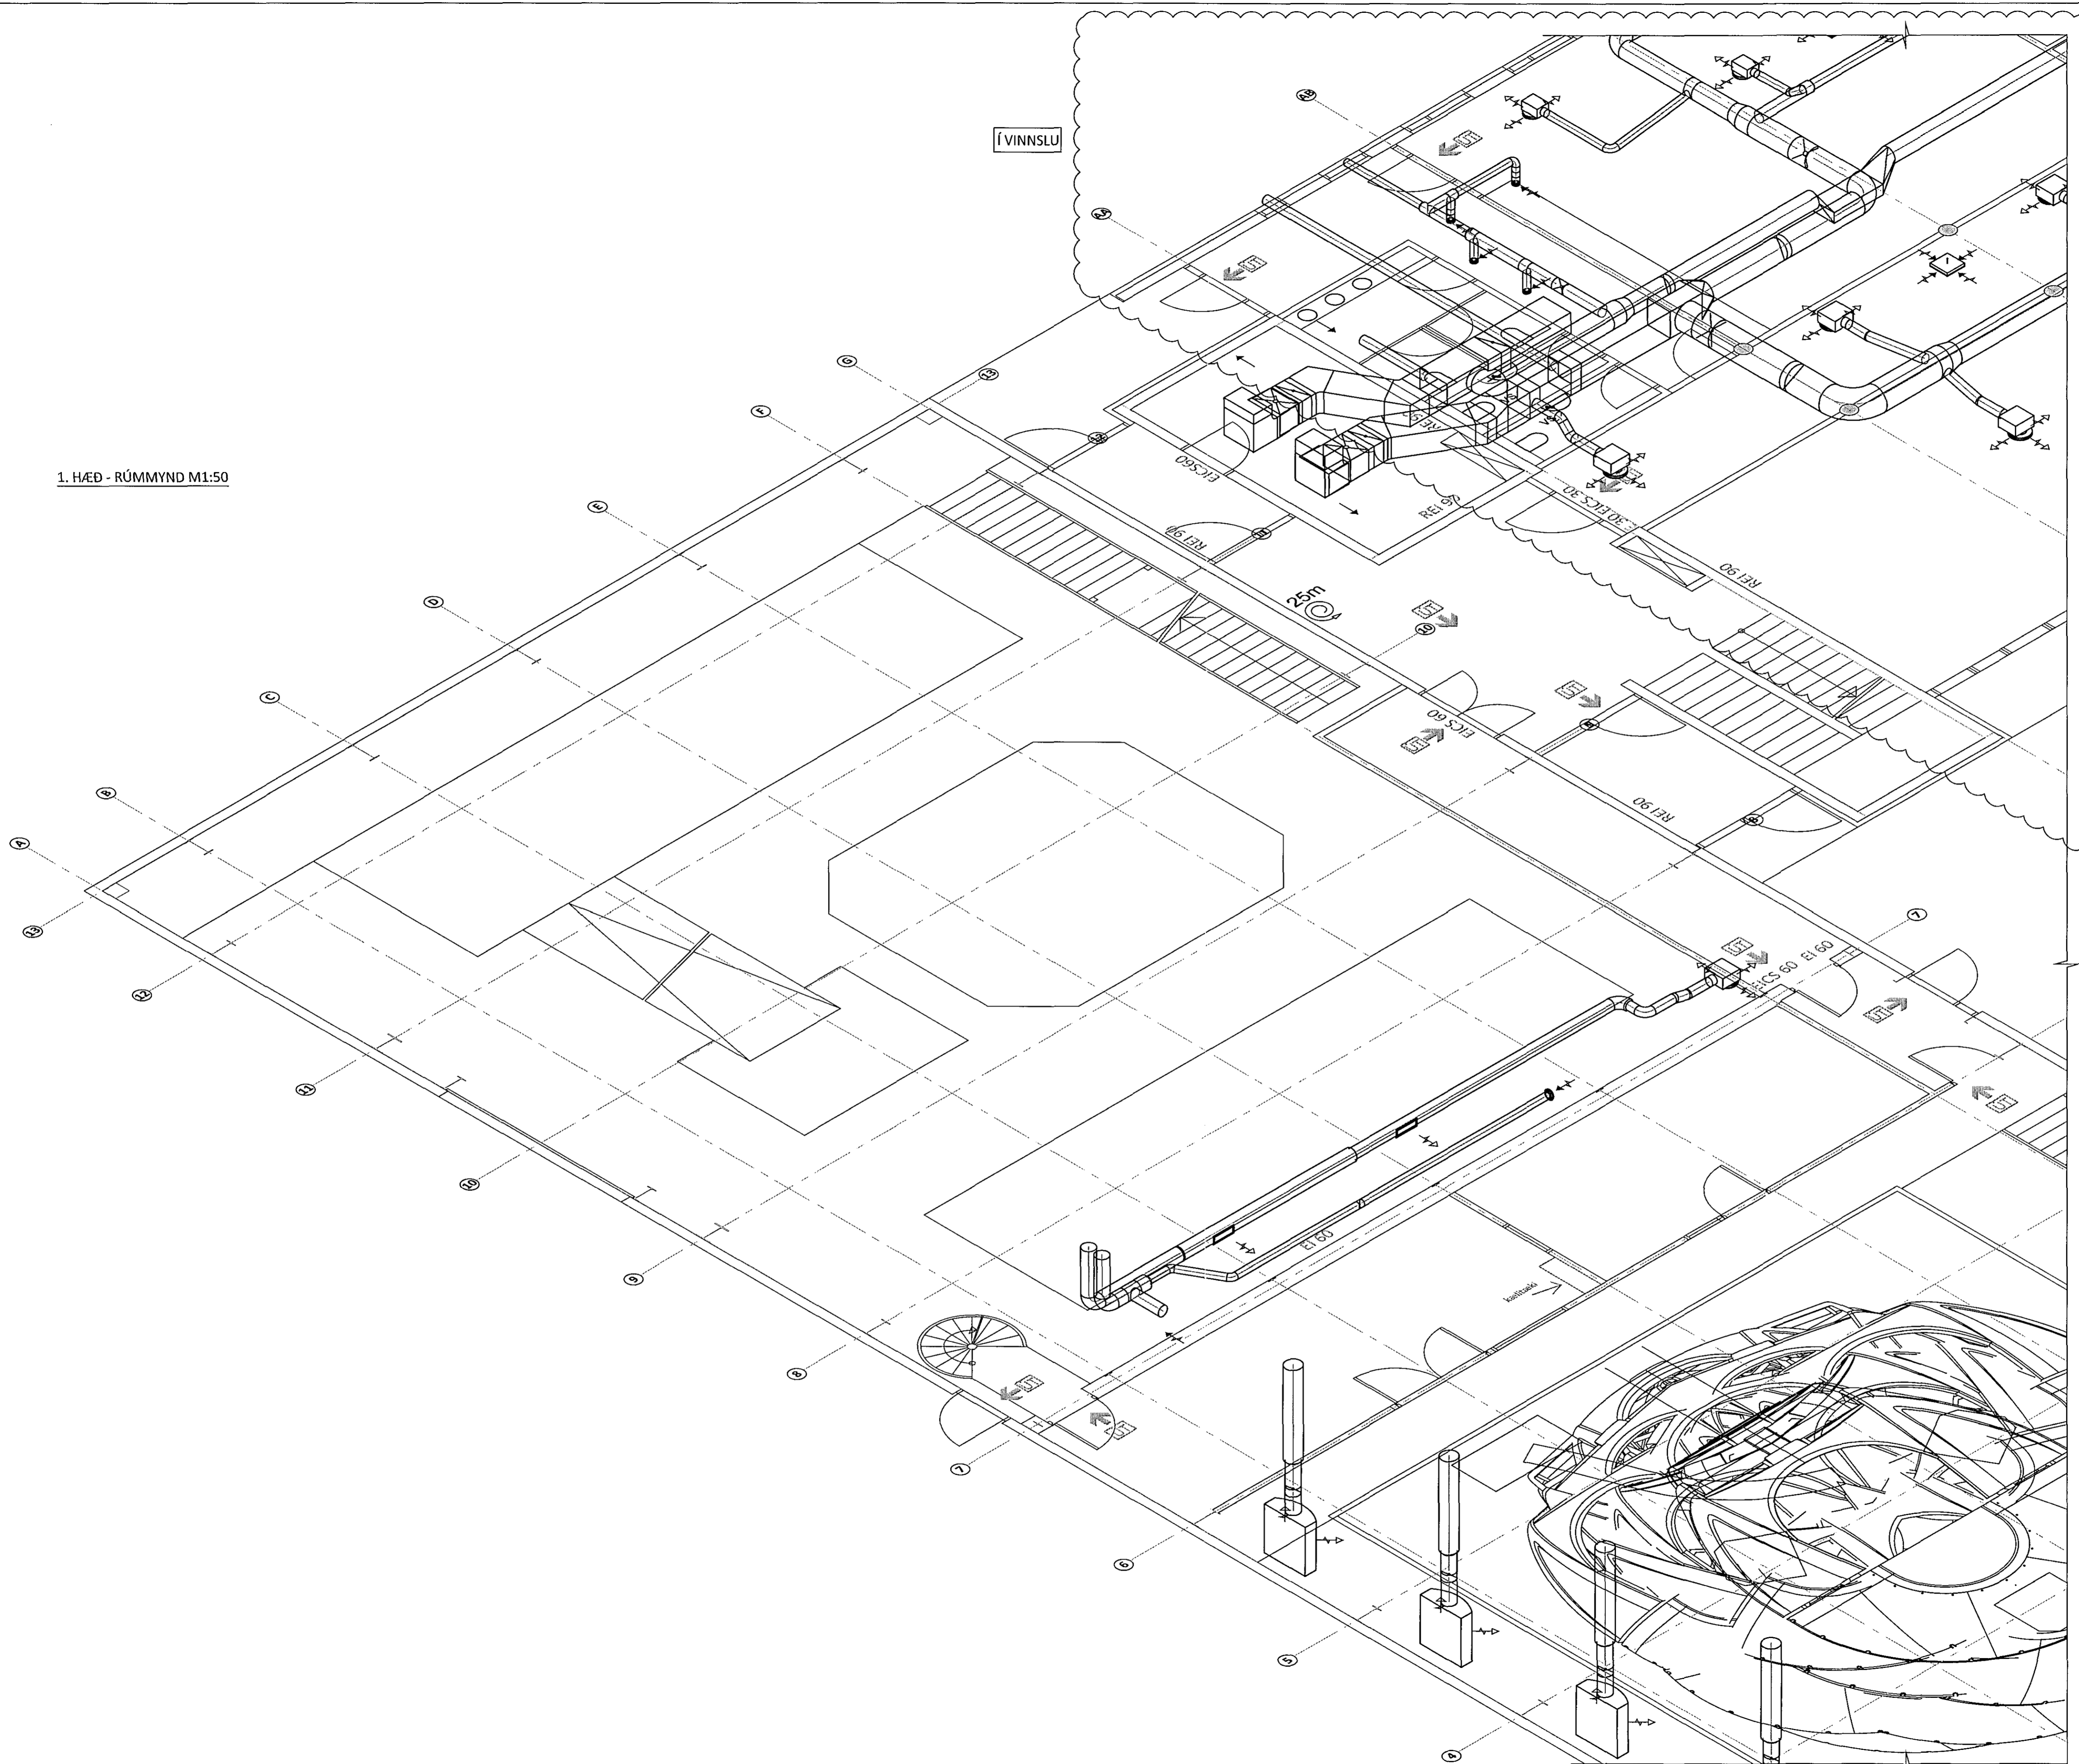

FLUGVELLIR 1 HAFNARFIRÐI
 NÝBYGGING
 LOFTRÆSING
 1. HÆÐ
 RÚMMYND

SAMPYKKT <i>[Signature]</i> KT. 010345-4059 <i>[Signature]</i>			
HÖNNUÐUR ERV <i>[Signature]</i>	YFIRFARIÐ PAG <i>[Signature]</i>	DAGS. ÚTG. 21.07.14	DAGS. BREYT.
MKV. 1:50	VERKNR. 14014	TEIKN. NR. 5-1111	BREYT.