




Samþykkt þann
01 AUG 2014
Byggingafultrúinn í Hafnarfirði
F.h. Sigurður Steinar Jónsson

2. HÆÐ - RÚMMYND M1:50

VINNSLU

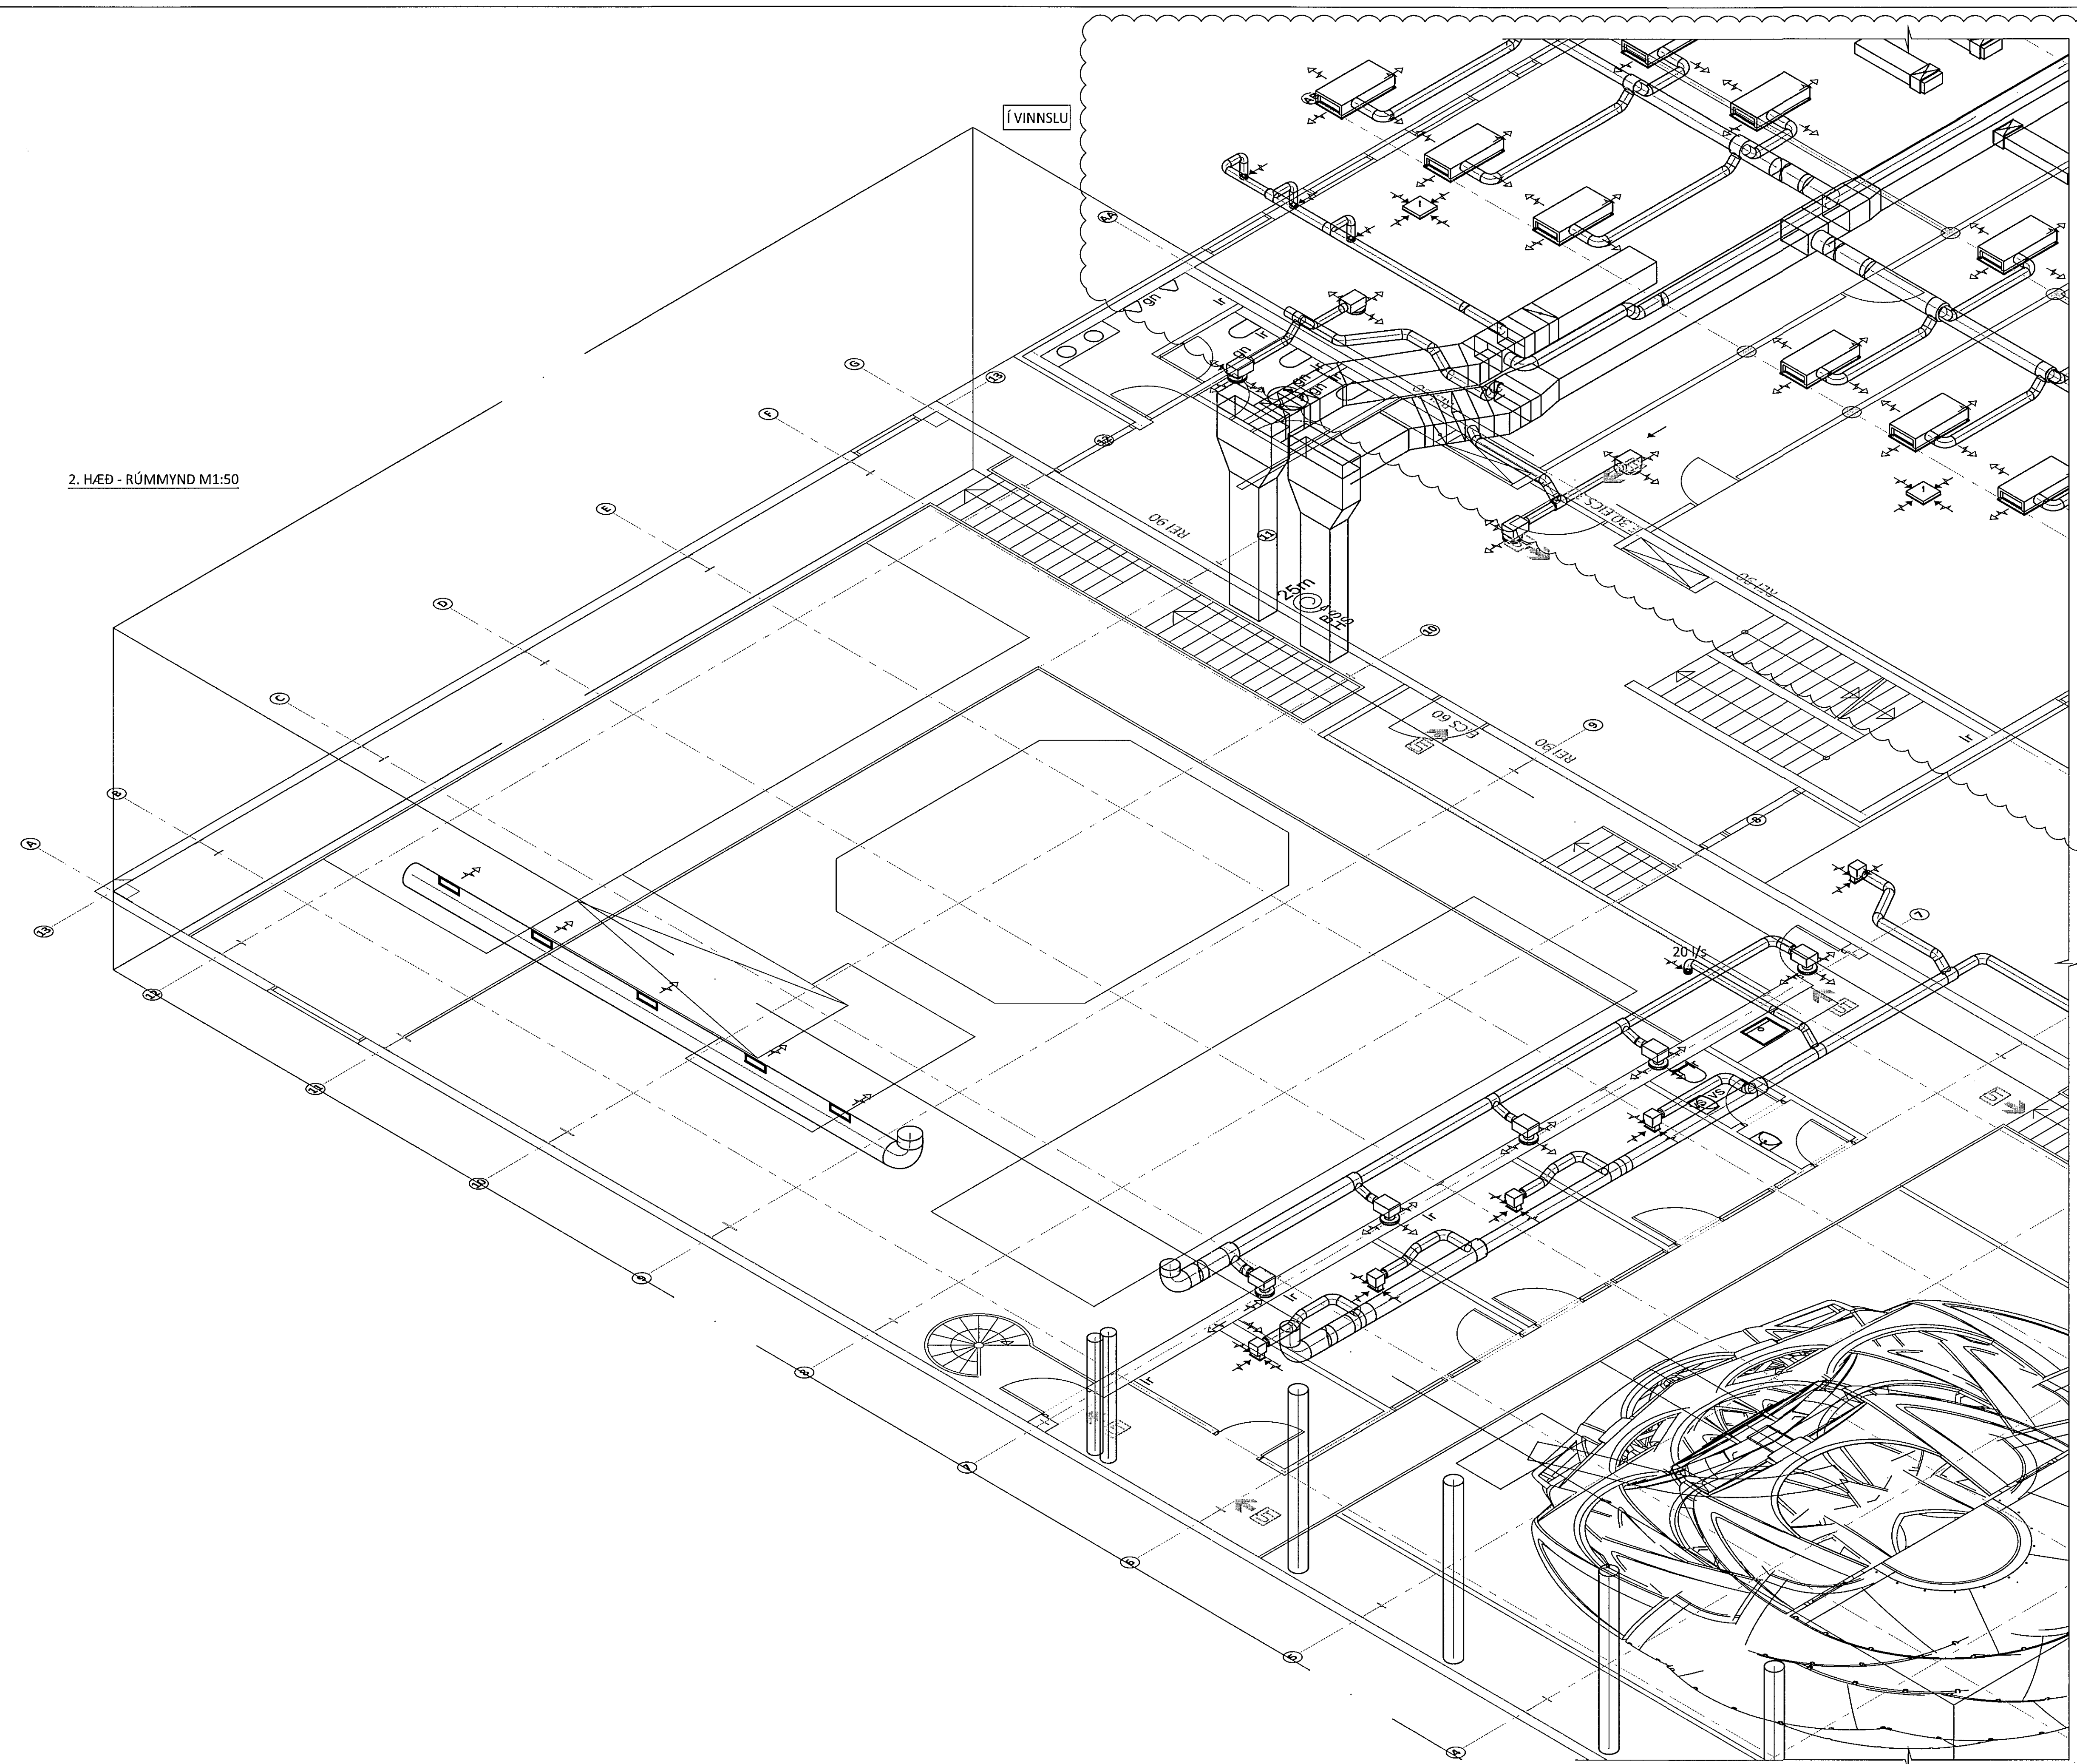

LYKILMYND

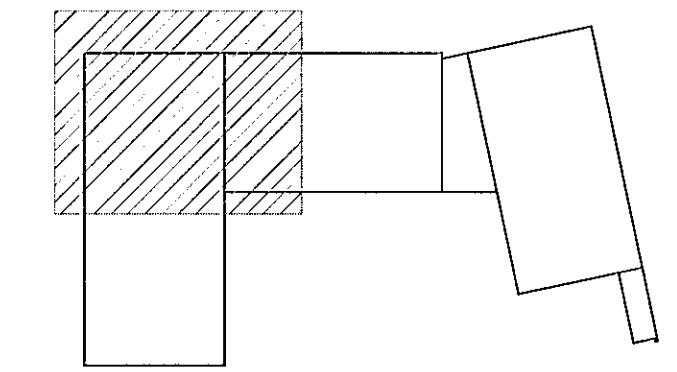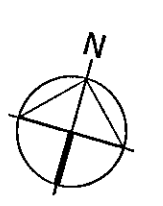

ÁRITUN AÐALHÖNNUÐAR: *Ólafur* KT. *0112Ti-S017*

BR.	DAGS.	BREYTING	SAMP.



FLUGVELLIR 1 HAFNARFIRÐI
NÝBYGGING
LOFTRÆSING
2. HÆÐ
RÚMMYND

SAMÞYKKT: <i>Sigurður Steinar Jónsson</i> KT. 010345-4059		s.k.	
HÖNNUÐUR ERV <i>einar@ferill.is</i>	YFIRFARIÐ PAG	DAGS. ÚTG. 21.07.14	DAGS. BREYT.
MKV. 1:50	VERKNR. 14014	TEIKN. NR. 5 - 1211	BREYT.