



Samþykkt þarinn
 01 AUG 2014
 Byggingafulltrúinn í Hafnarfirði
 F.h. Sigurður Steinar Jónsson

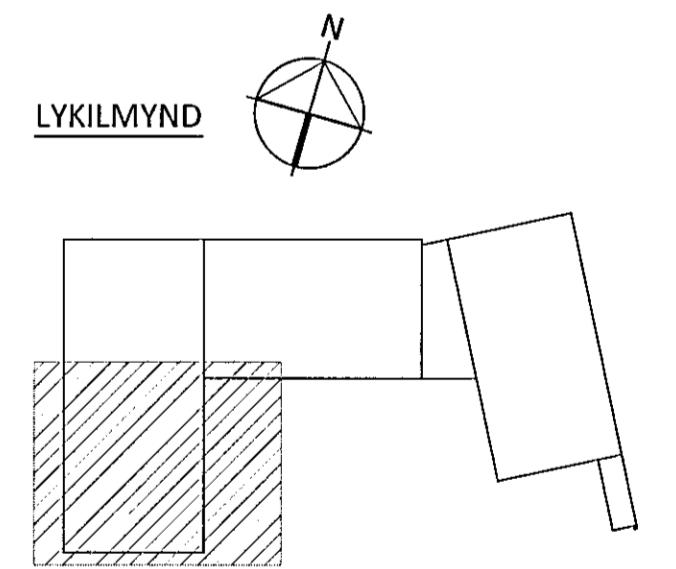

ÁRITUN AÐALHÖNNUNGBÁK KT. 2014-08-01

BR.	DAGS.	BREYTING	SAMP.

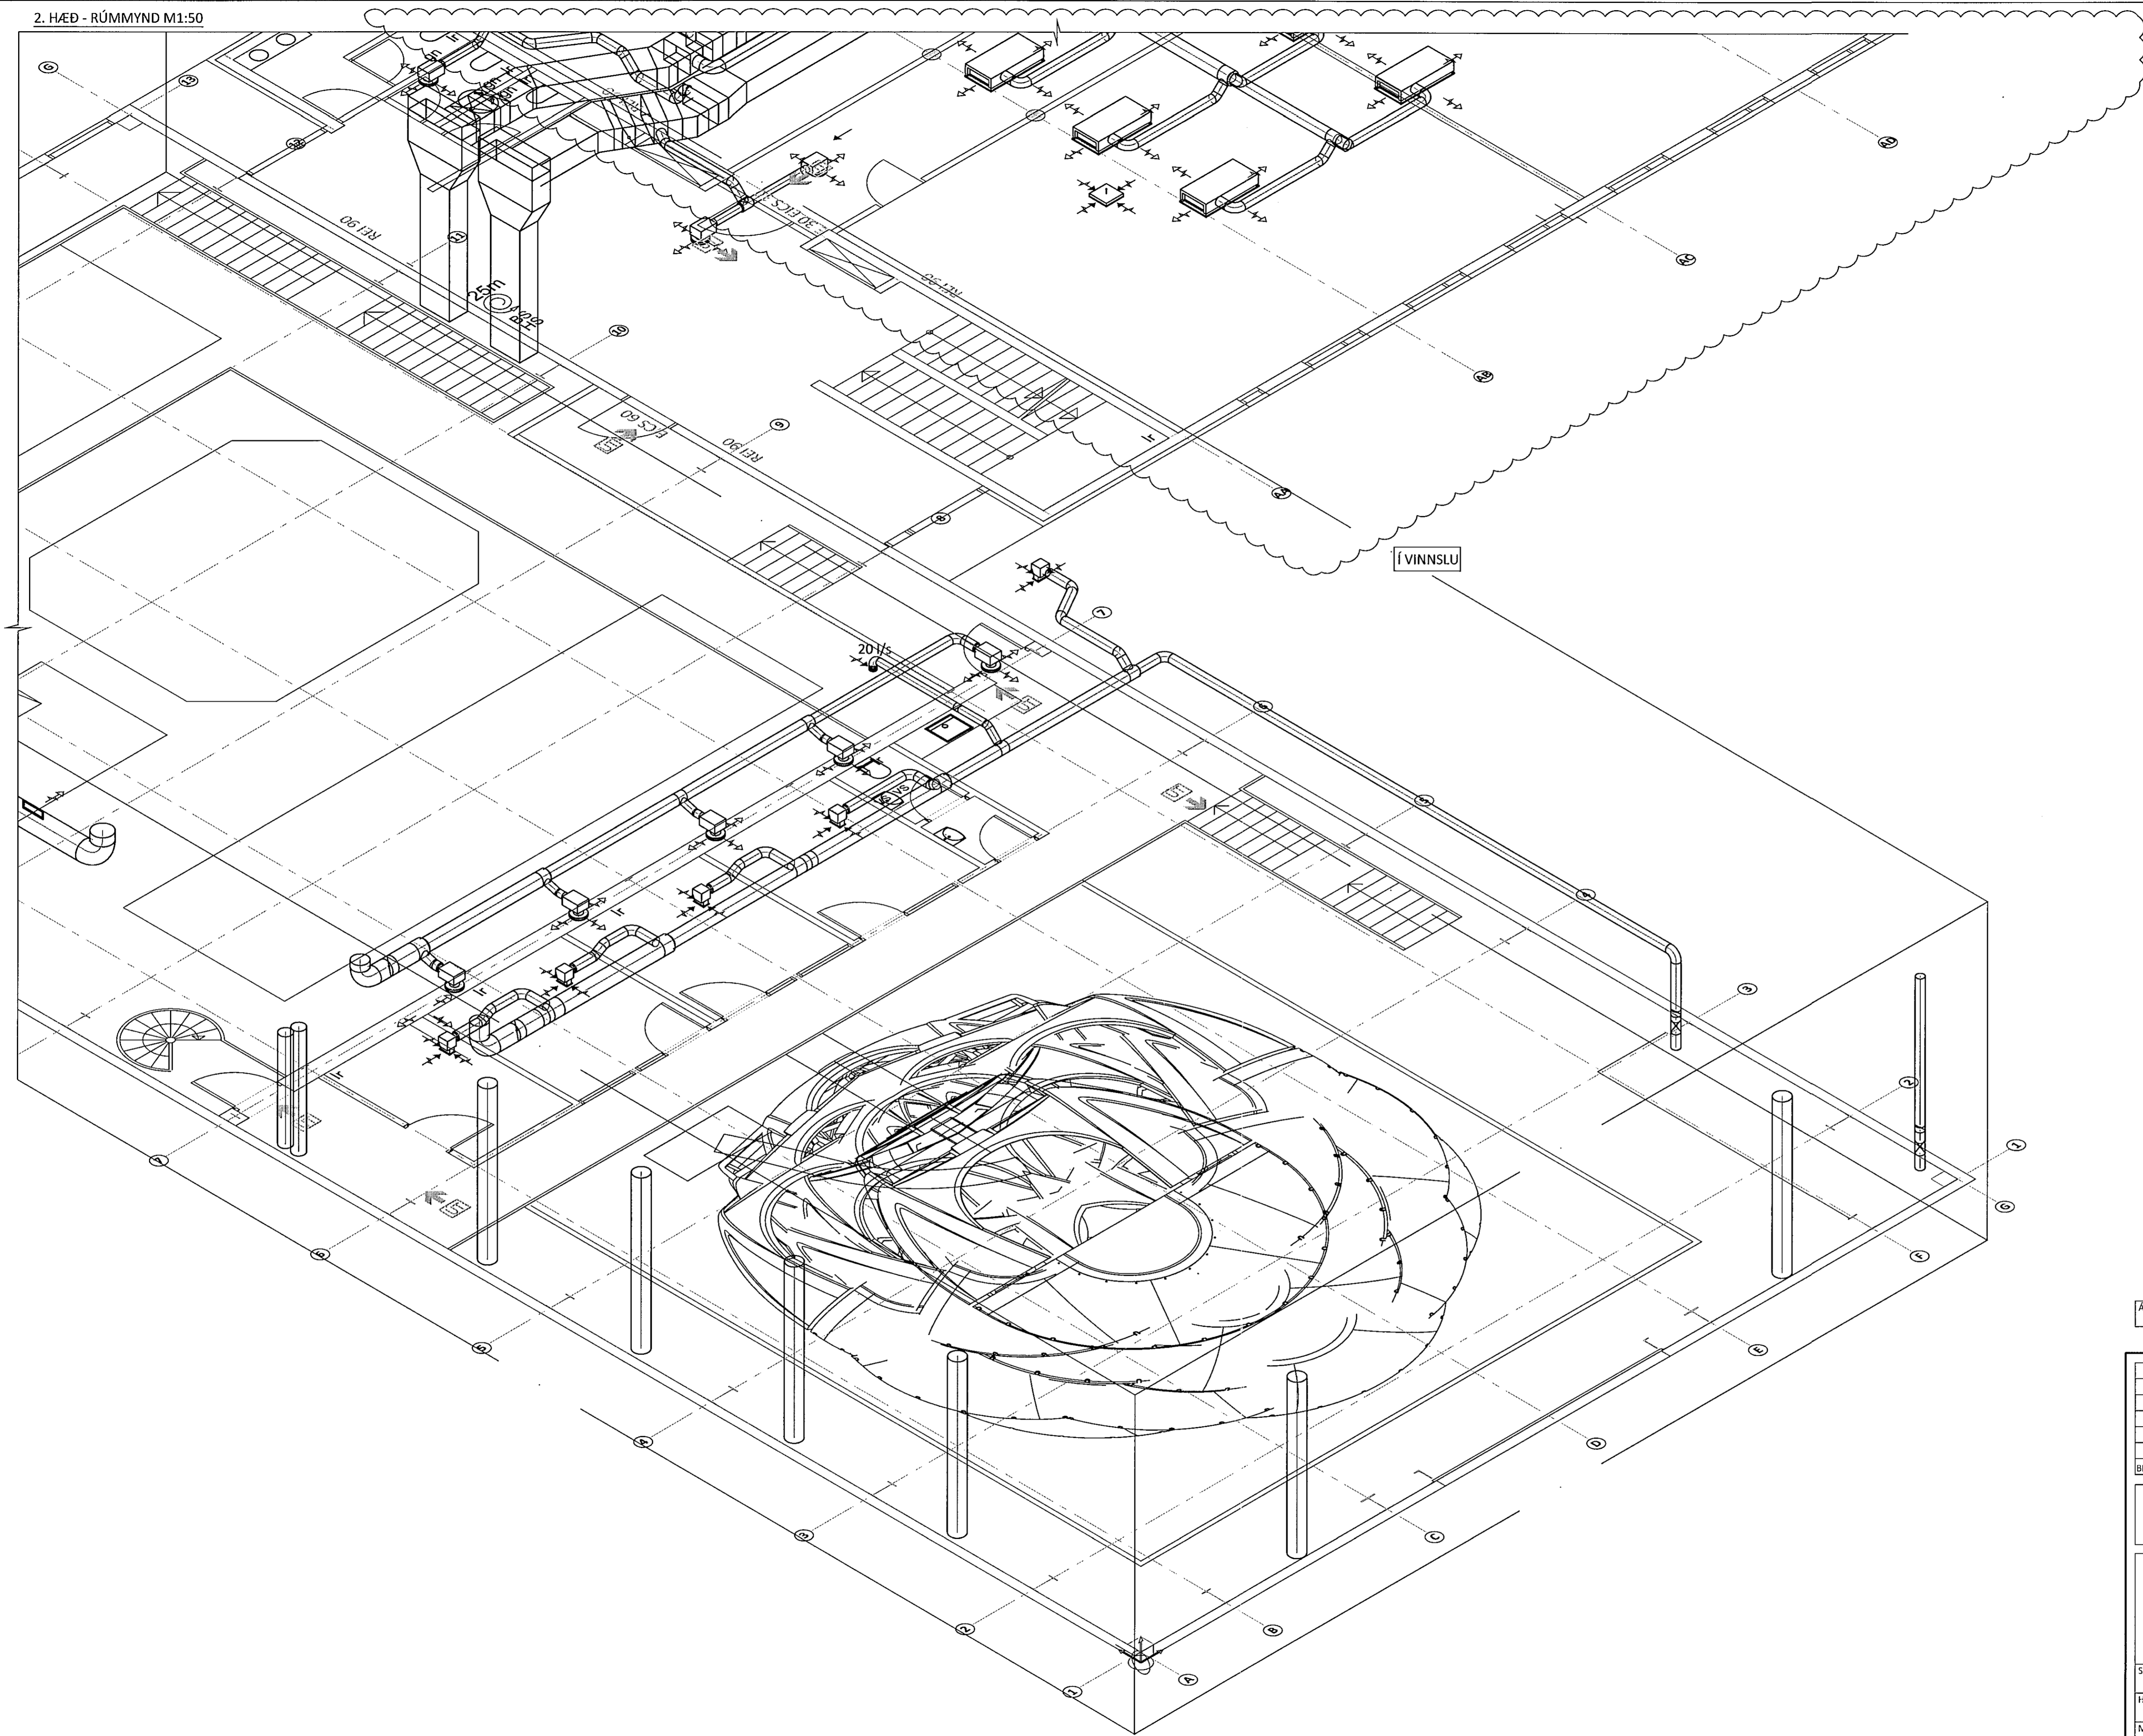

FLUGVELLIR 1 HAFNARFIRÐI
 NÝBYGGING
 LOFTRÆSING
 2. HÆÐ
 RÚMMYND

SAMPYKKT <i>Sigurður Steinar Jónsson</i> KT. 010345-4059			
HÖNNUÐUR ERV einar@ferill.is	YFIRFARIÐ PAG 14014	DAGS. ÚTG. 21.07.14	DAGS. BREYT.
MKV. 1:50	VERKNR. 14014	TEIKN. NR. 5 - 1212	BREYT.