
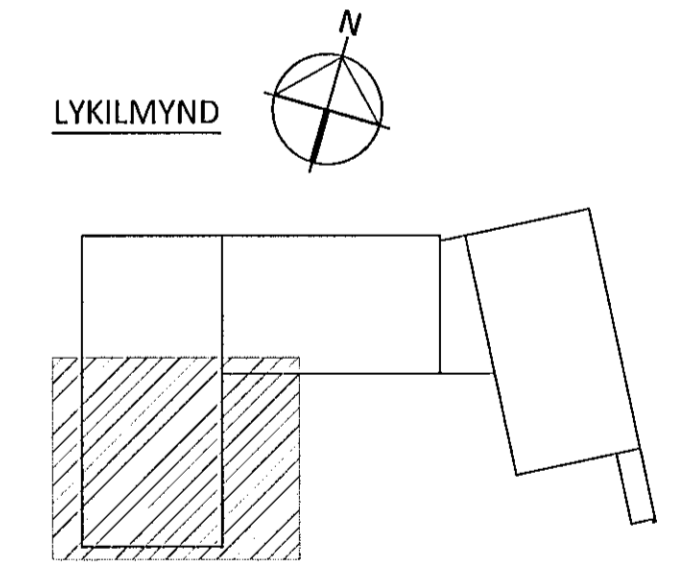


Sampykkt þann
 01 AUG 2014
 Byggingarfulltrúinn í Hafnarfirði
 F.h. Sigurður Steinar Jónsson

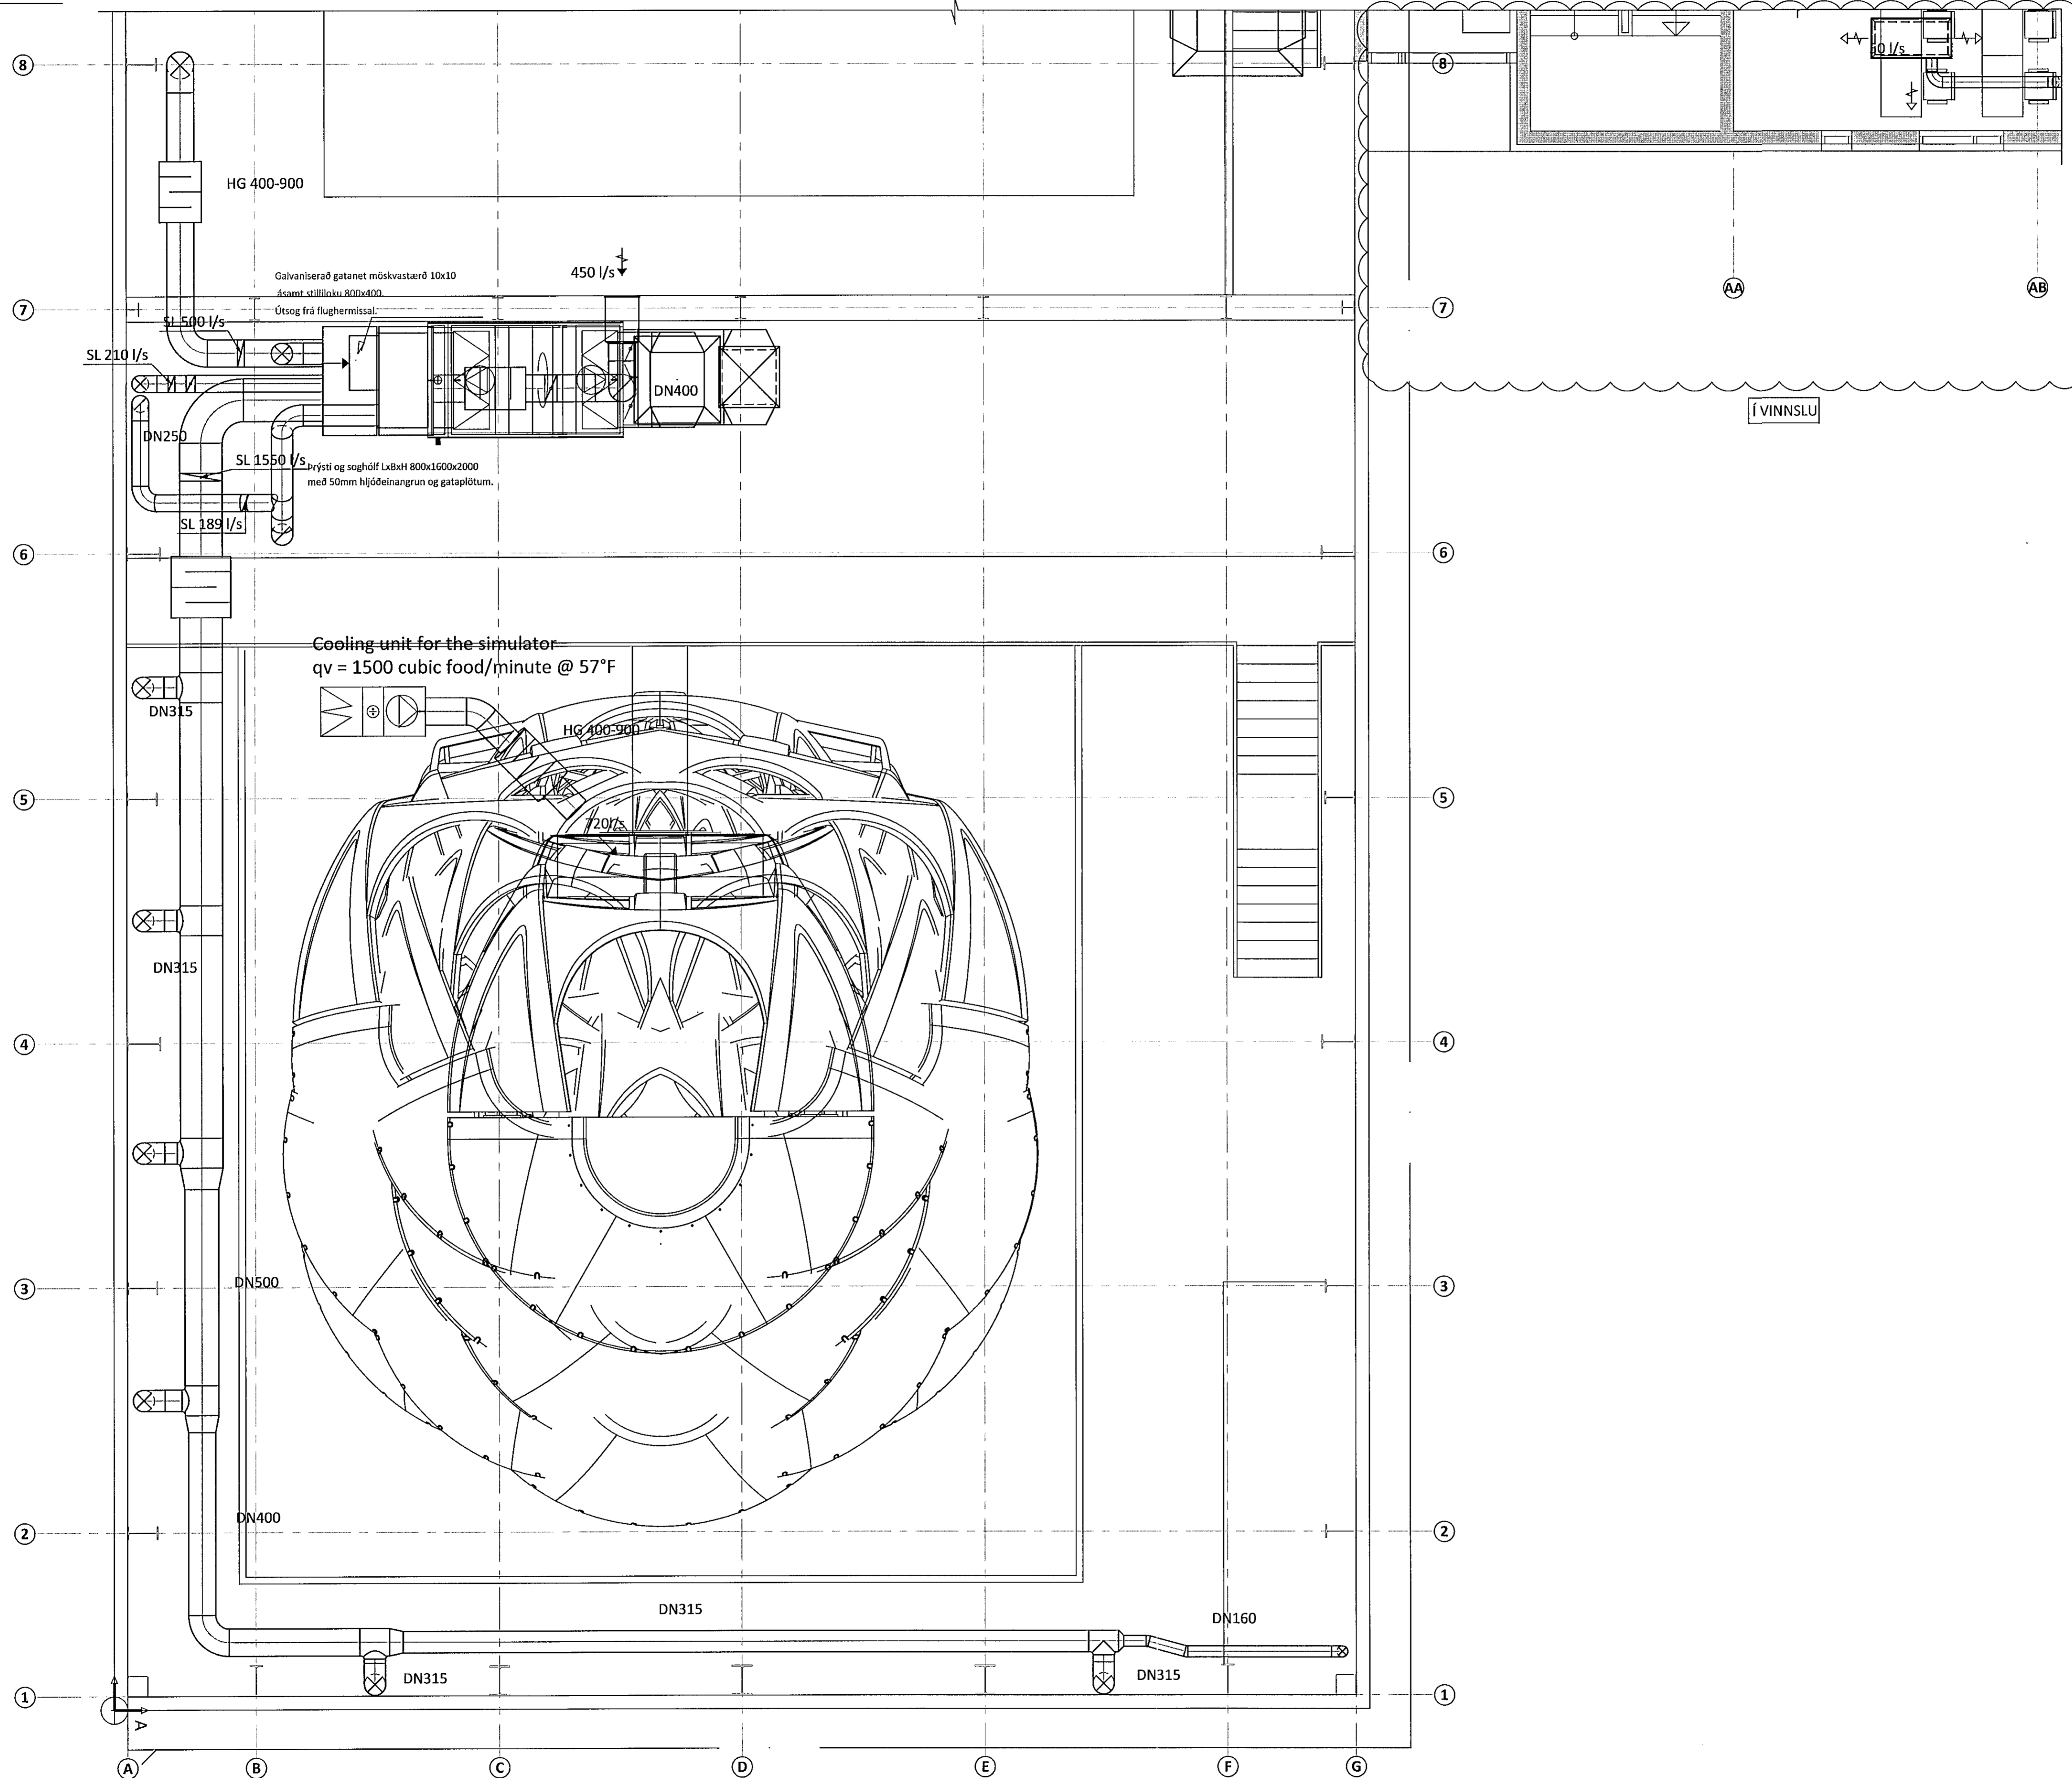

ÁRITUN-ADALHÖNNUÐAR: *[Signature]* KT. *[Signature]*

BR.				DAGS.				BREYTING				SAMP.			
FLUGVELLIR 1								HAFNARFIRÐI							
NÝBYGGING															
LOFTRÆSING															
3. HÆÐ															
GRUNNMYND															
SAMPYKKT: <i>[Signature]</i> KT. 010345-4059 s.n.l.															
HÖNNUÐUR				YFIRFARIÐ				DAGS. ÚTG.				DAGS. BREYT.			
ERV				PAG				21.07.14							
1:50				14014				5 - 1302							
Ferill ehf Mörkin 1 108 Reykjavík Sími: 575 1600 Fax: 575 1601 www.ferill.is															