


ÞAKMYND  
M1:100

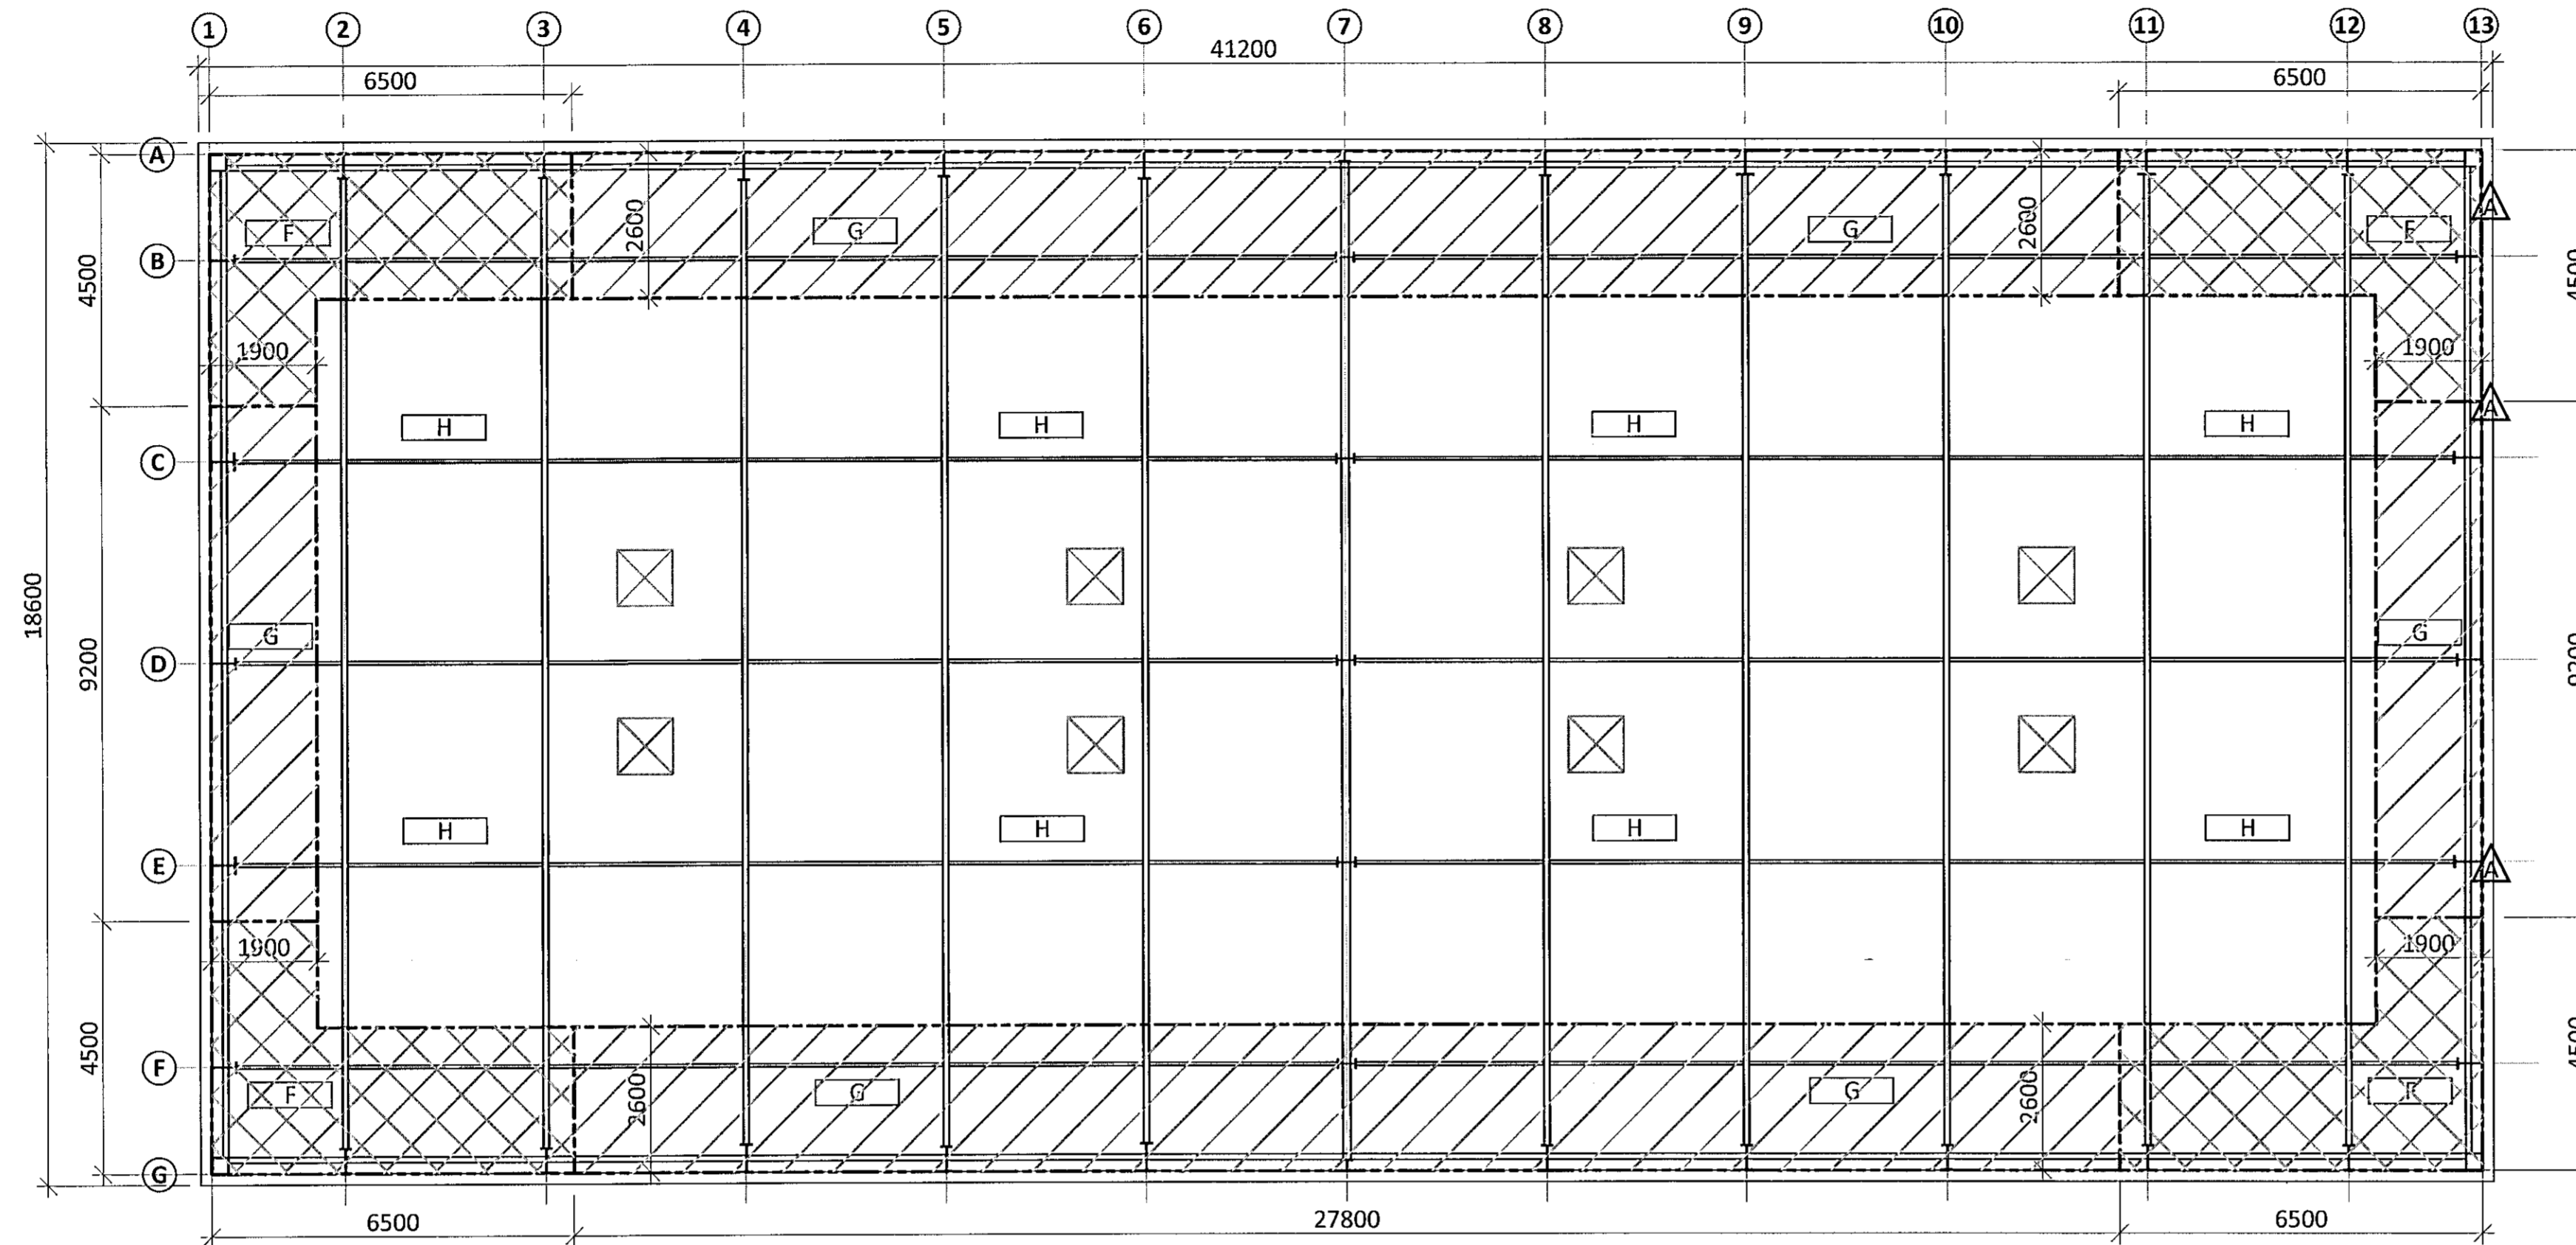

ÁRITUN BYGGINGARFULLTRÚA

Sæmþykkt þann  
01 AUG 2014  
Byggingarfulltrúin í Hafnarfirði  
F.h. Sigurður Steinar Jónsson

SKÝRINGAR:

- ÞAKDÚKUR ER FESTUR NIÐUR Í HÁBÁRU Á TRABIZUKLÆÐNINGU MEÐ ISO-TAK BS-4,8xL SJÁLFBORANDI SKRÚFUM.
- FESTIHULSUR ERU ISO-TAK R48xL-3N
- ÞAKDÚKUR LAGÐUR ÞVERT Á STEFNU TRABIZUPLATNA OG FESTUR Í HVERJA HÁBÁRU. BIL MILLI FESTINGA Í LANGÁTT Á TRABIZUPLATNA SKAL VERA EKKI MINNA EN HÉR SEGIR:

SVÆÐI F min 380mm  
SVÆÐI G min 420mm  
SVÆÐI H min 700mm

ÁRITUN AÐALHÖNDUÐARAR: *[Signature]* KT. 010345-4059

BR.	DAGS.	BREYTING
A	21.07.14	BIL MILLI ÞAKFESTINGA BREYTT



**FLUGVELLIR 1** HAFNARFIRÐI  
FLUGHERMISBYGGING - STÁLVIKRI  
BURÐARVIRKI  
FESTING ÞAKDÚKS  
GRUNNMYND

HÖNNUÐUR	YFIRFARIÐ	DAGS. ÚTG.	DAGS. BREYTT.
pÓ thori@ferill.is	SNK	09.07.14	21.07.14
MKV. 1:100	VERKNR. 14035	TEKN. NR. 1 - 2200	BREYTT. A