




UNDIRSTÖÐUR - GRUNNMYND M1:20

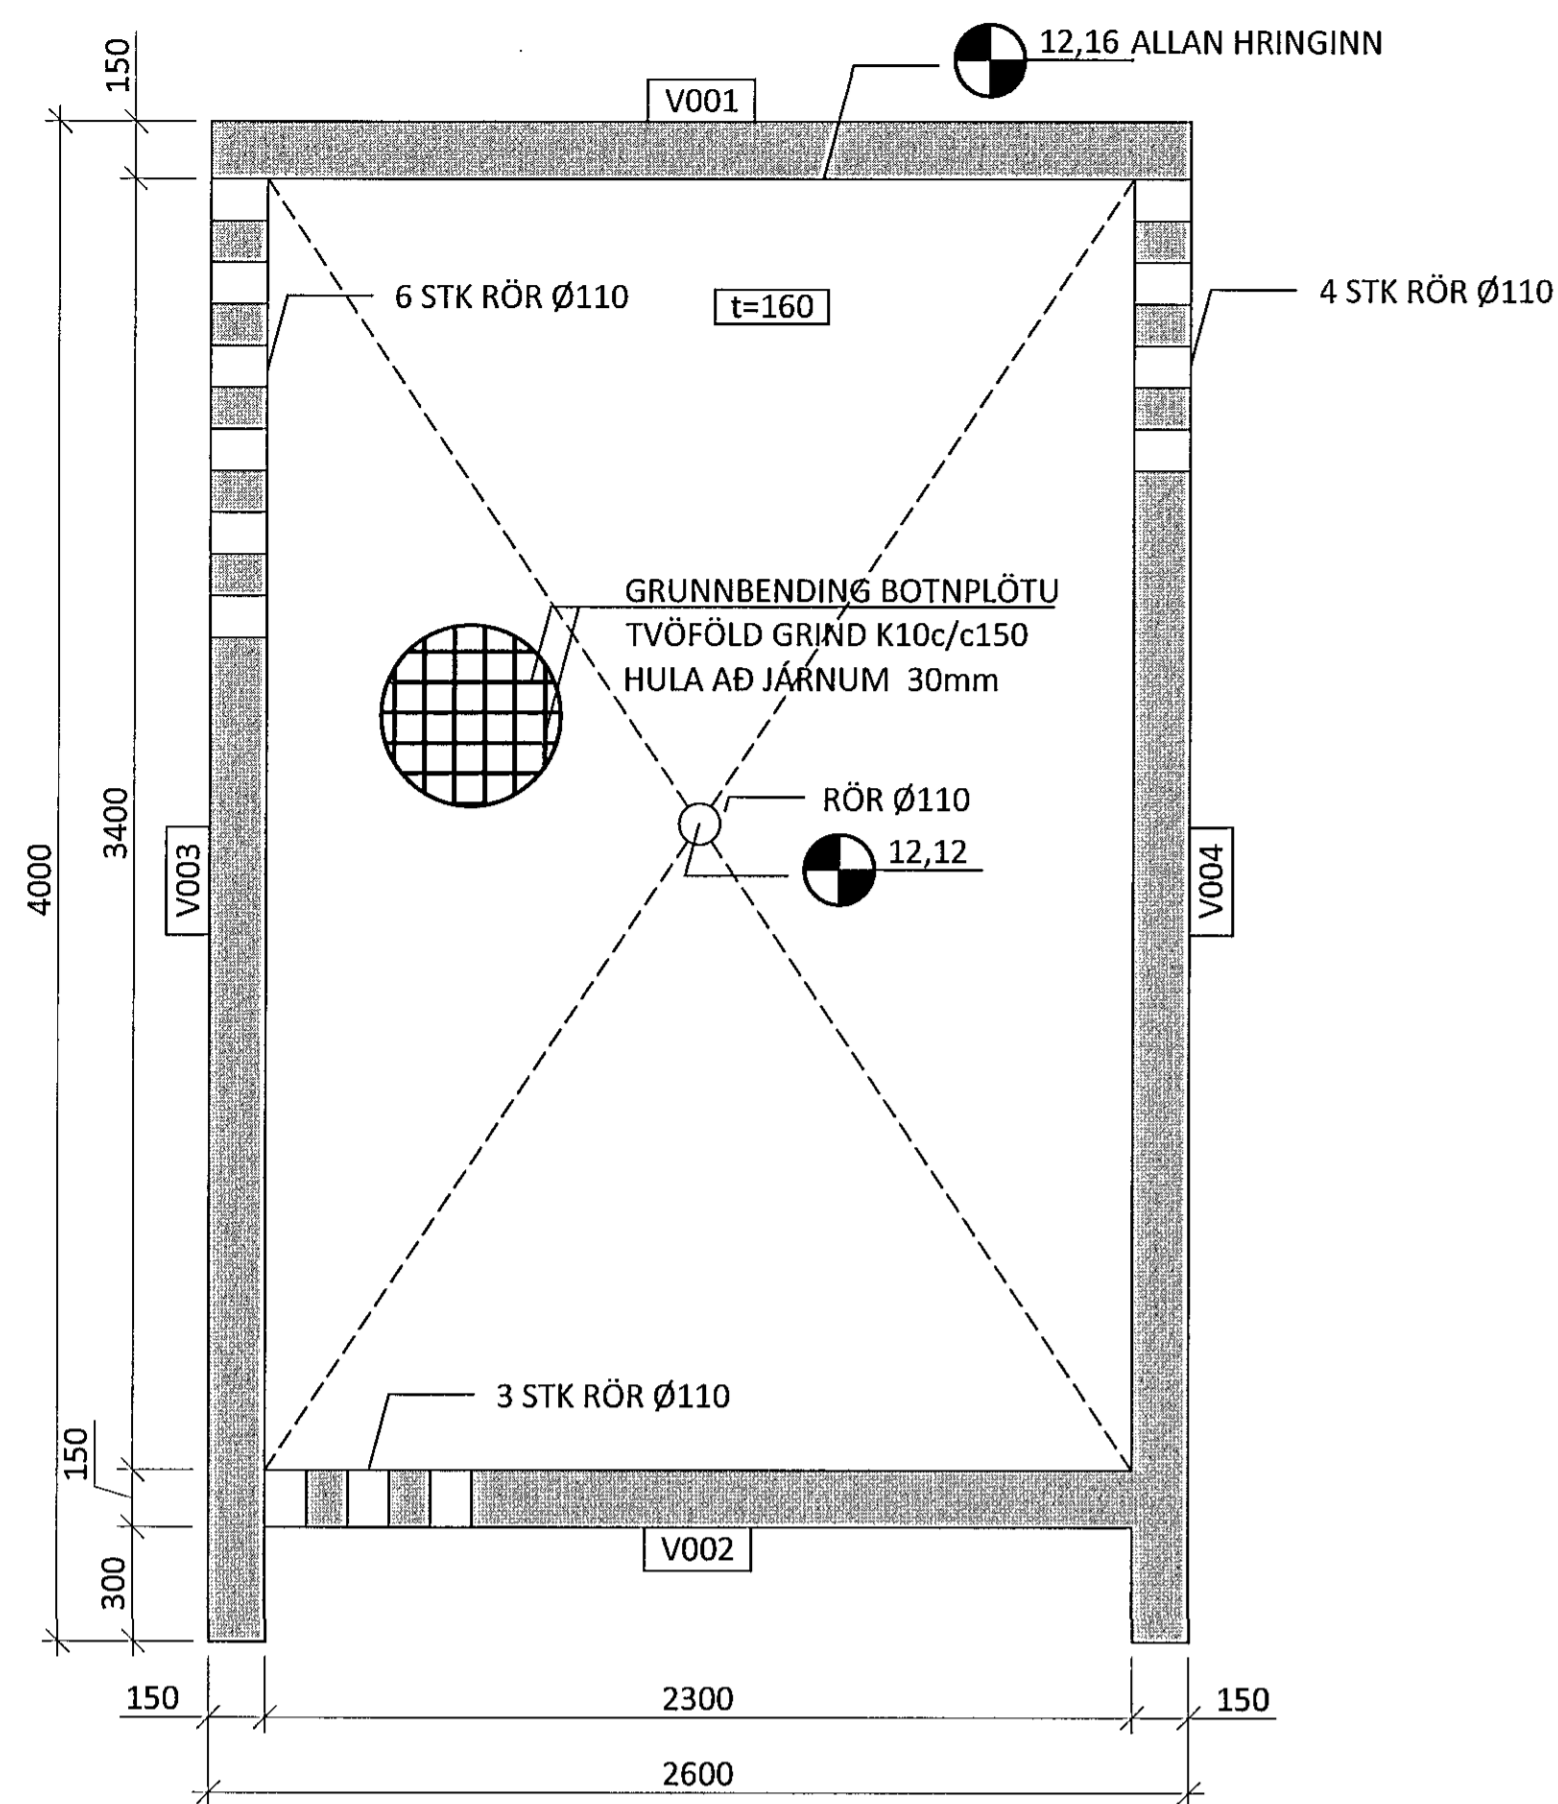

STEYPT ÞAKPLATA - GRUNNMYND M1:20

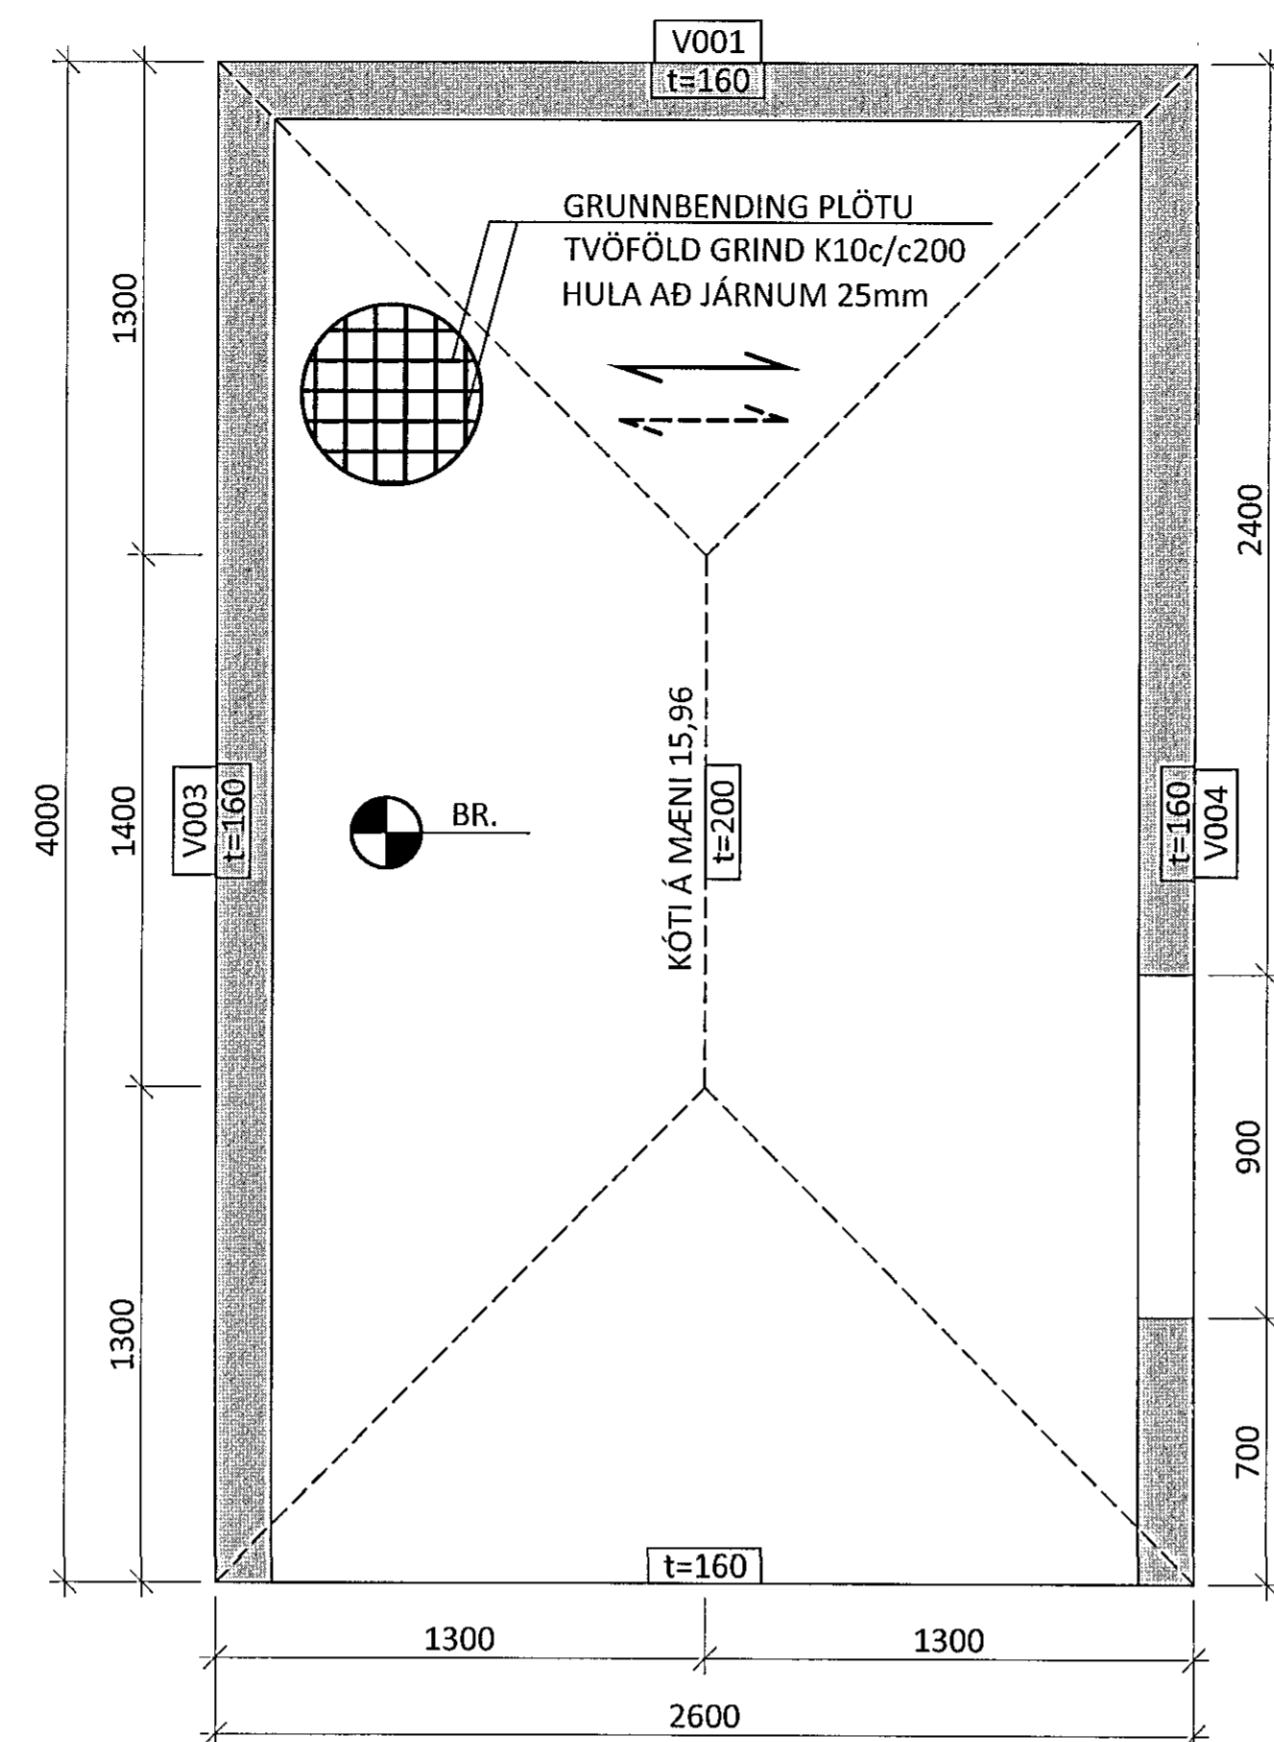

ALMENNT SNID - GRAFTRARPLAN M1:10

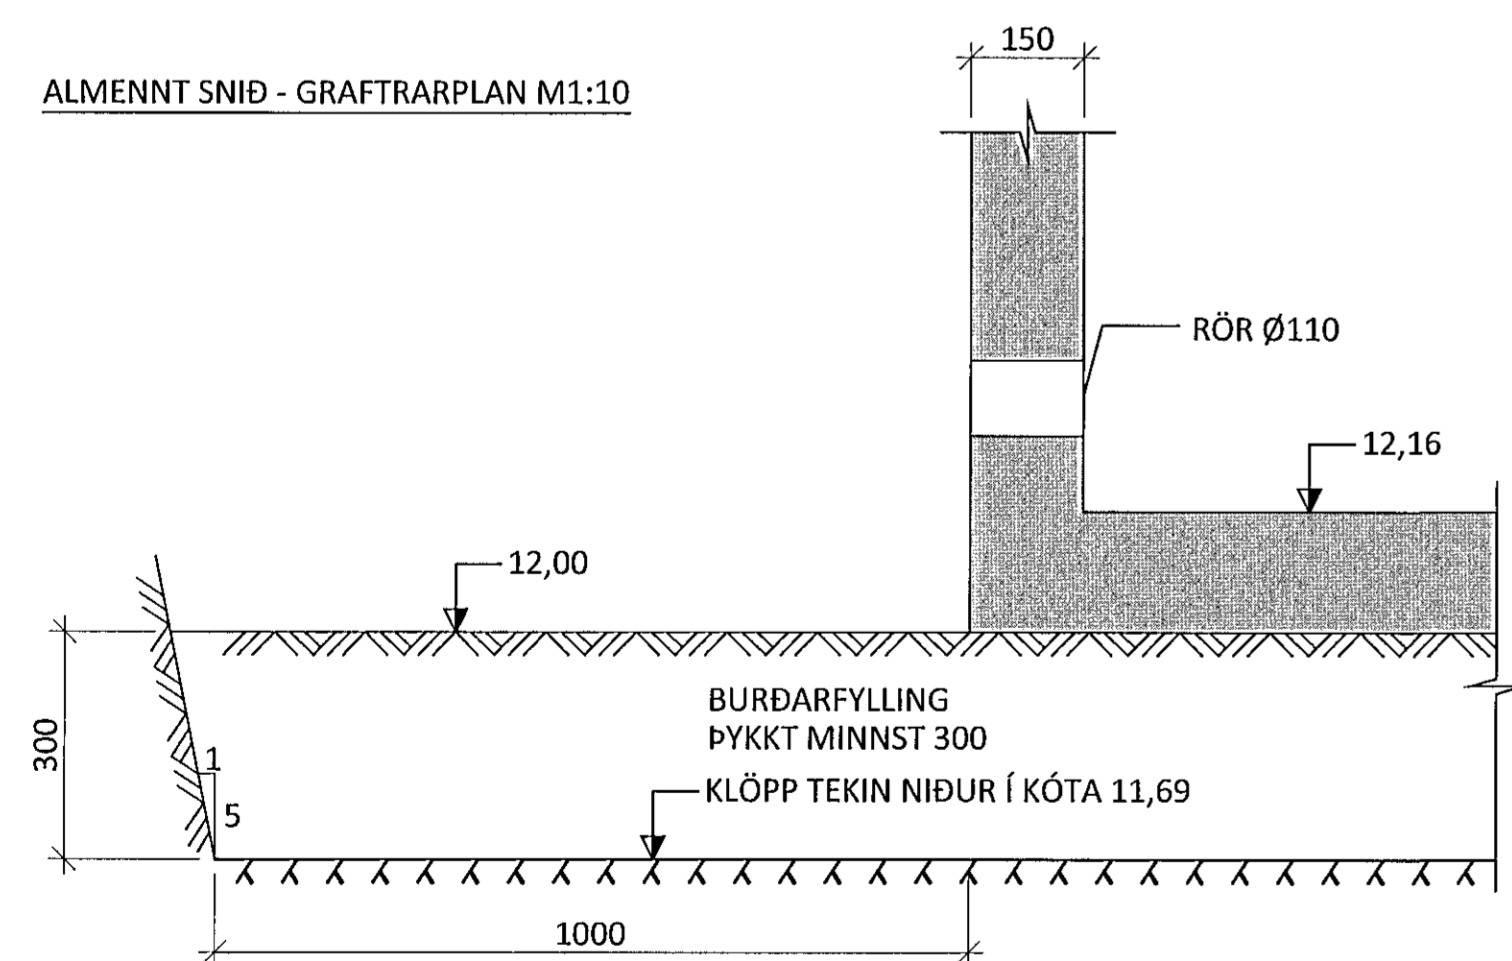

ÁRITUN BYGGINGARFULLTRÚA

01 AUG 2014

Byggingafræðingur (Hafnarfirði)  
F.h. Sigurður Sölvaug Jónsson

ÁRITUN BYGGINGARFULLTRÚA

04.05.14-3017

C	22.07.14	GÖTUM BREYTT	SKK.
B	16.07.14	GÖTUM BÆTT VIÐ	
A	11.07.14	ÞAKPLÖTU BREYTT	
BR.	DAGS.	BREYTING	



FLUGVELLIR 1 HAFNARFIRÐI

SPENNISTÖÐ

BURÐARVIRKI OG JARÐVINNA  
UNDIRSTÖÐUR OG ÞAKPLATA  
GRUNNMYNDR OG SNID

SAMPYKKA: *Sigurður Sölvaug Jónsson* 010345-4059 SKK.

HÖNNUÐUR	YFIRFARID	DAGS. ÚTG.	DAGS. BREYT.
GST gst@ferill.is	PÓ	08.07.14	22.07.14
MKV.	VERKNR.	TEIKN. NR.	BREYT.
1:20/ 1:10	14087	1 - 01	C

Ferill ehf. Mörkin 1 108 Reykjavík Sími: 575 1600 Fax: 575 1601 www.ferill.is