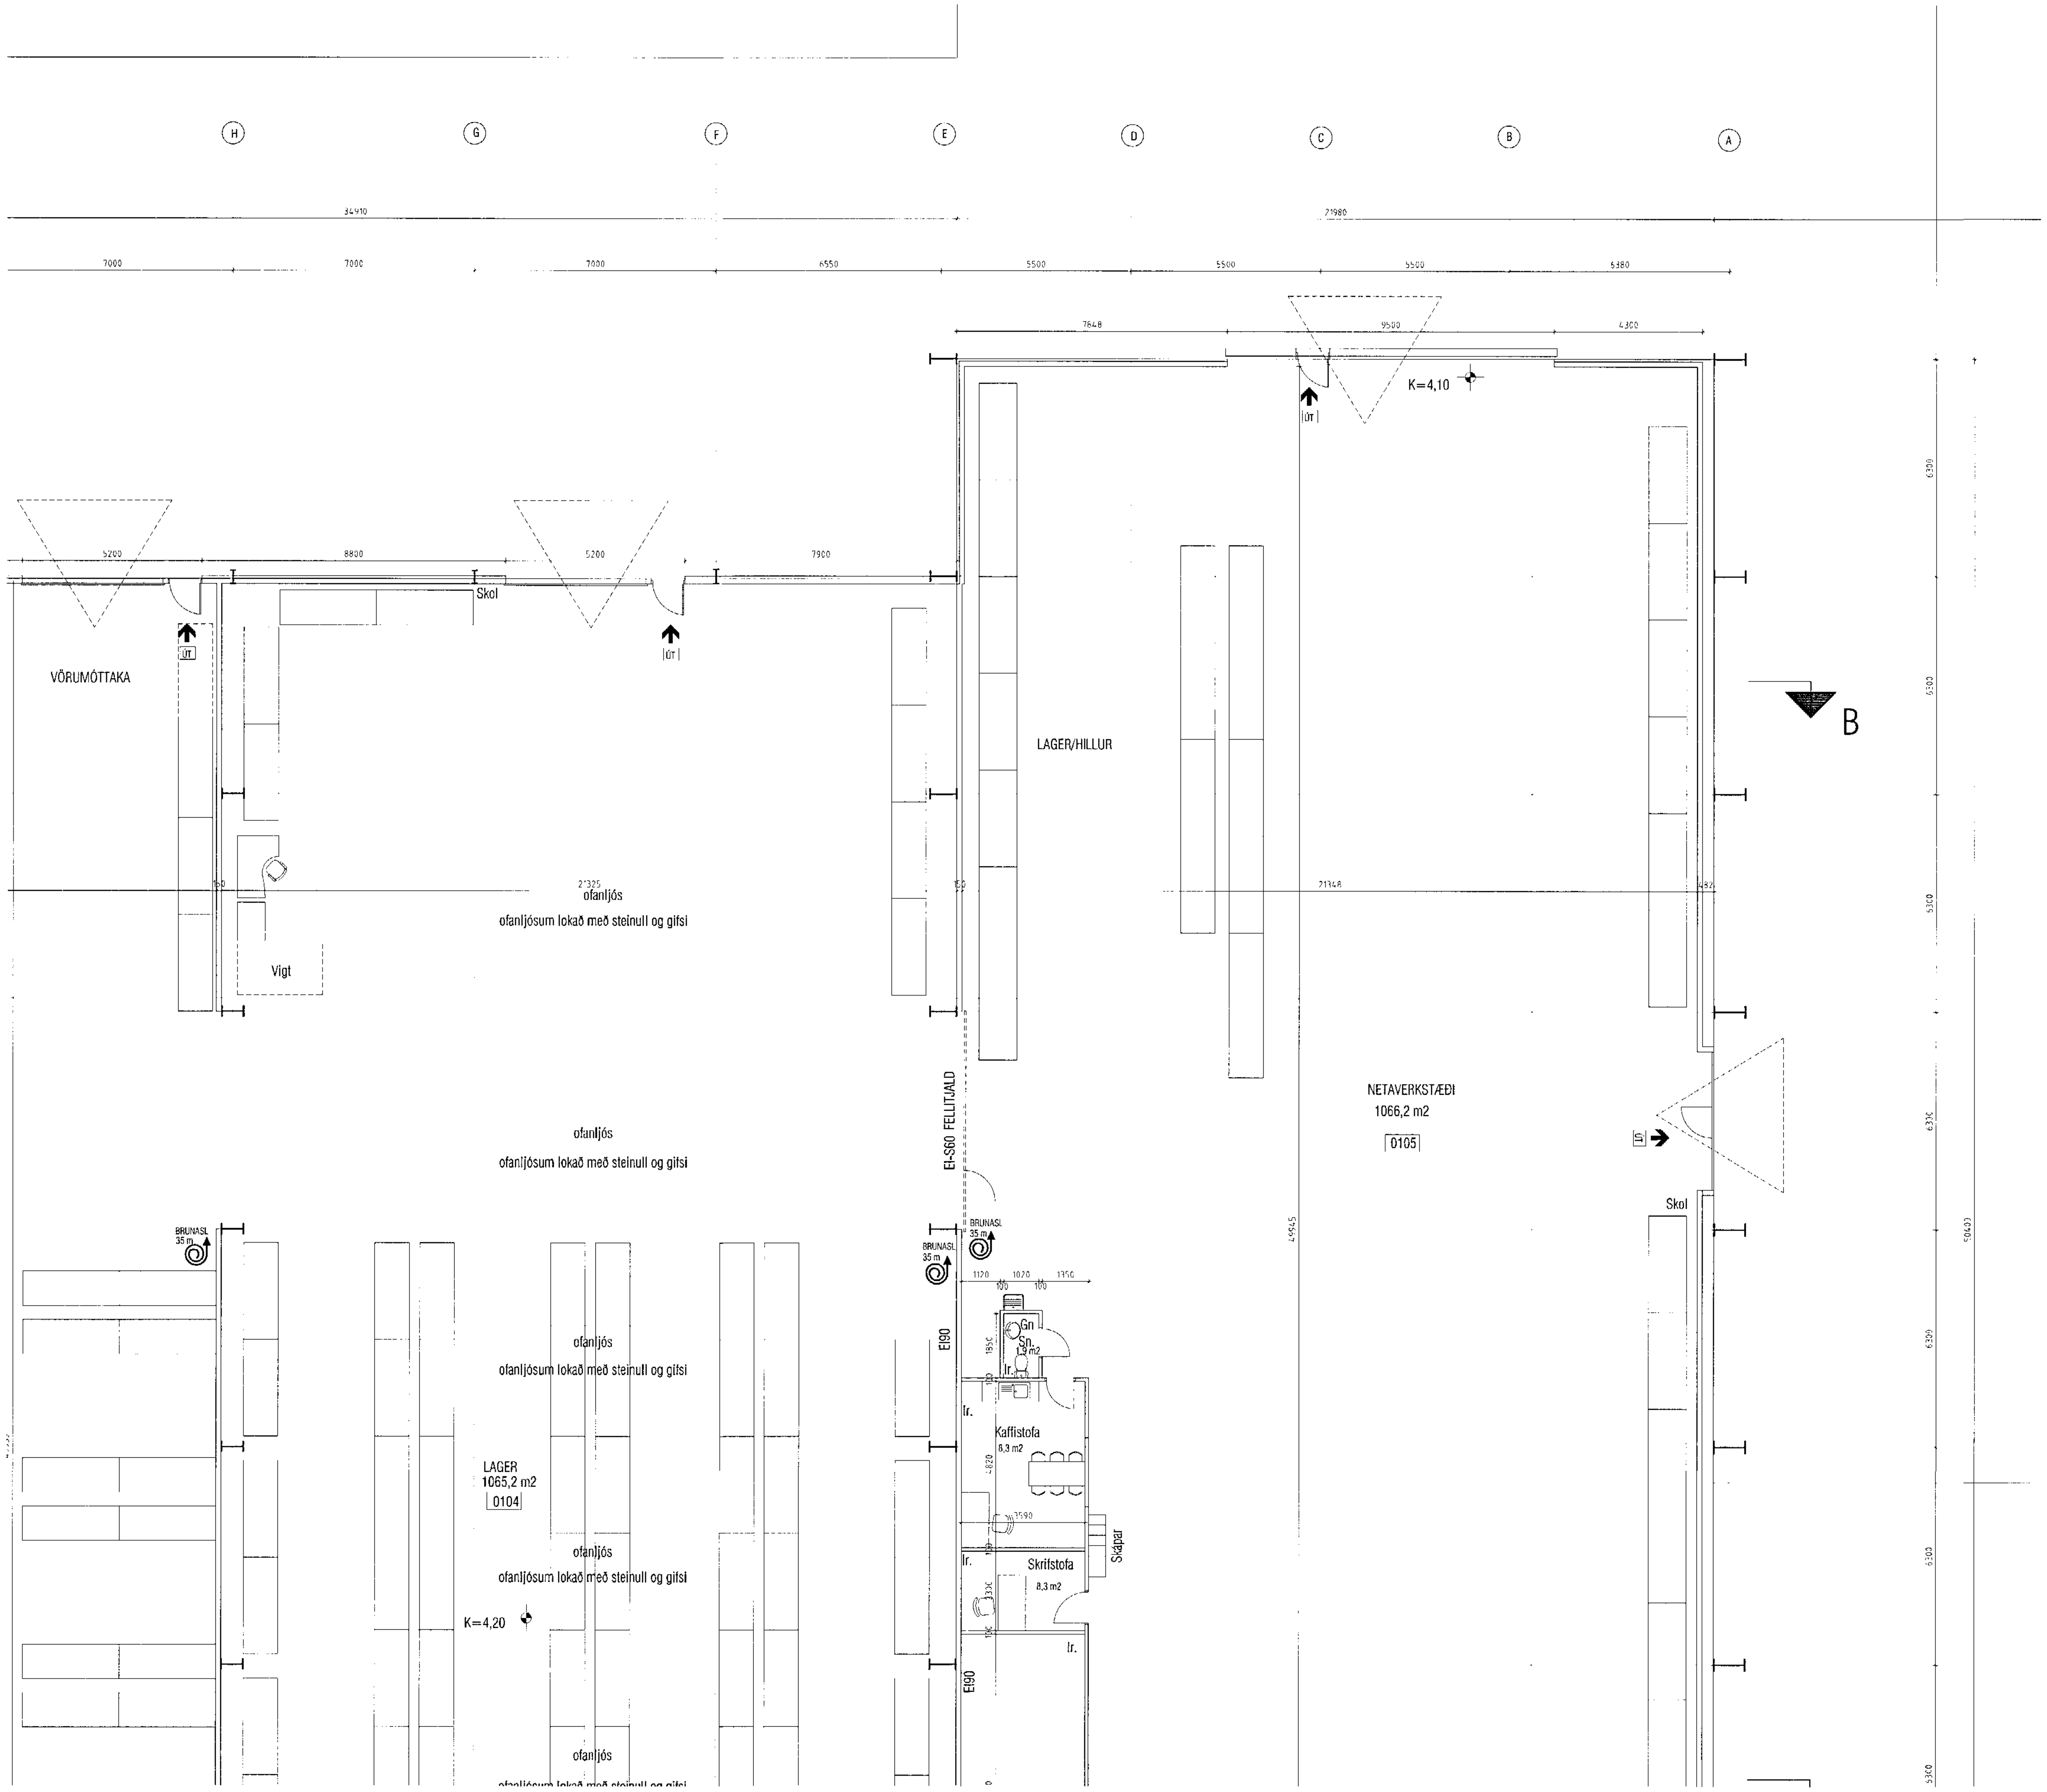

grunnmynd 1.hæð m 1:100

Samþykkt
28 MAÍ
Bjarki Jóhannesson
Skipulags- og byggingarfulltrúi

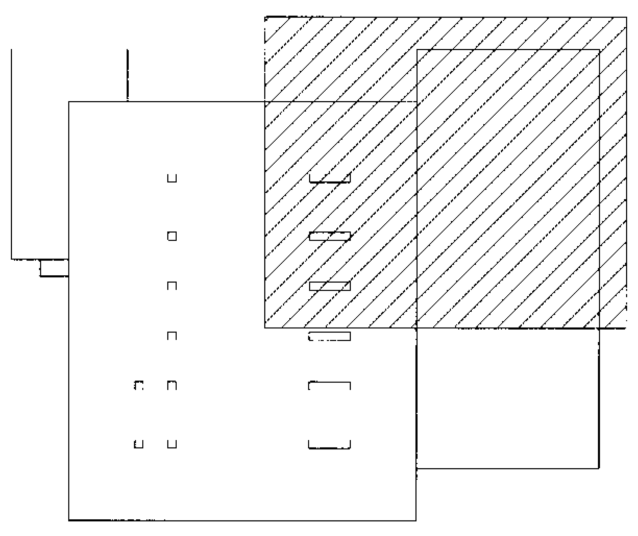

BREYTINGAR:

03.10.2005	Nýtt anddyri (7,0 m2) að sunnan og ný hurð að norðan. Milliloft sett yfir inntaksklefa og þar koma tvær skrifstofur og fundarherbergi kemur yfir lyftarageymslu. Fjórir nýjir gluggar á 2. hæð að vestan. Loftræsiklefi aftan við lyftarageymslu á 1. hæð vestanmegin. Ofanljós í lager minnkuð og/eða lokuð. Staðsetning brunaslangna breytt.
28.03.2014	Reyndarteikning: Inntaksrými fyrir sprinkler í s-v hluta hússins, ný starfsm.aðst. í netaverkstæði.

SKÝRINGAR:

Hús hannað af Vektor árið 1999

ÍSFELL - ÓSEYRARBRAUT 28

Anna Margrét Hauksdóttir arkitekt · kt. 120665 - 3169
Anton Örn Brynjarsson verkfræðingur · kt. 270559 - 7199
Fanney Hauksdóttir arkitekt · kt. 170561 - 7249
Haukur Haraldsson tæknifræðingur · kt. 260938 - 2079

Yfirfarið af brunahönnuði

AVH
ARKITEKTÚR · VERKFRÆÐI · HÖNNUN

Aðaluppdráttur
Grunnmynd 1. hæð

Dagsetning: 10.08.2005
Mælikvarði: 1:100/A1
Teiknað: AMH
Yfirfarið:
Breyting:

A 104

Kaupangi · Mýrarvegi · 600 Akureyri · Sími 460 4400 · Fax 460 4401 · avh@avh.is · www.avh.is
Þingholtsstræti 27 · 101 Reykjavík · Sími 561 4400 · Fax 561 4411